


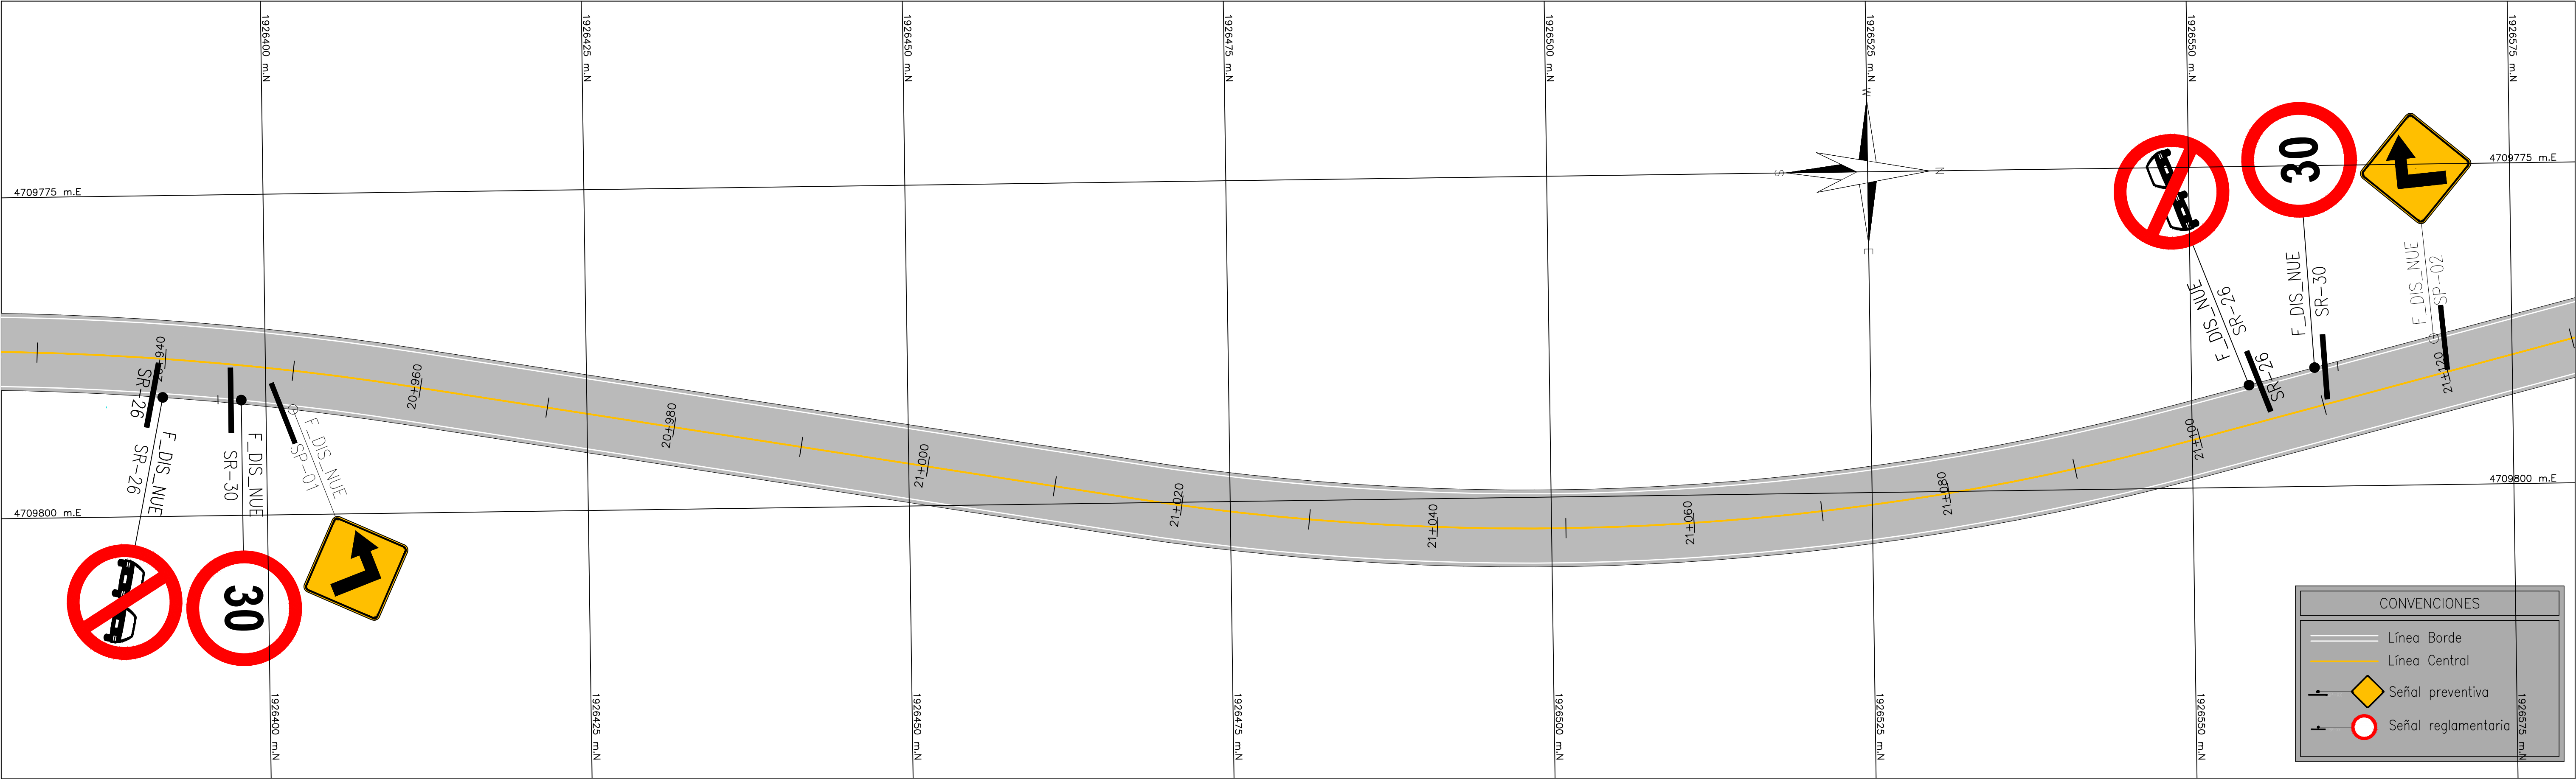

CUADRO SEÑALIZACIÓN RECORD			
N°	SEÑAL	COSTADO	PR
1	SR-26	DERECHO	K20+940
2	SR-30	DERECHO	K20+945
3	SP-01	DERECHO	K20+950
4	SR-26	IZQUIERDO	K21+105
5	SR-30	IZQUIERDO	K21+110
6	SP-02	IZQUIERDO	K21+115