



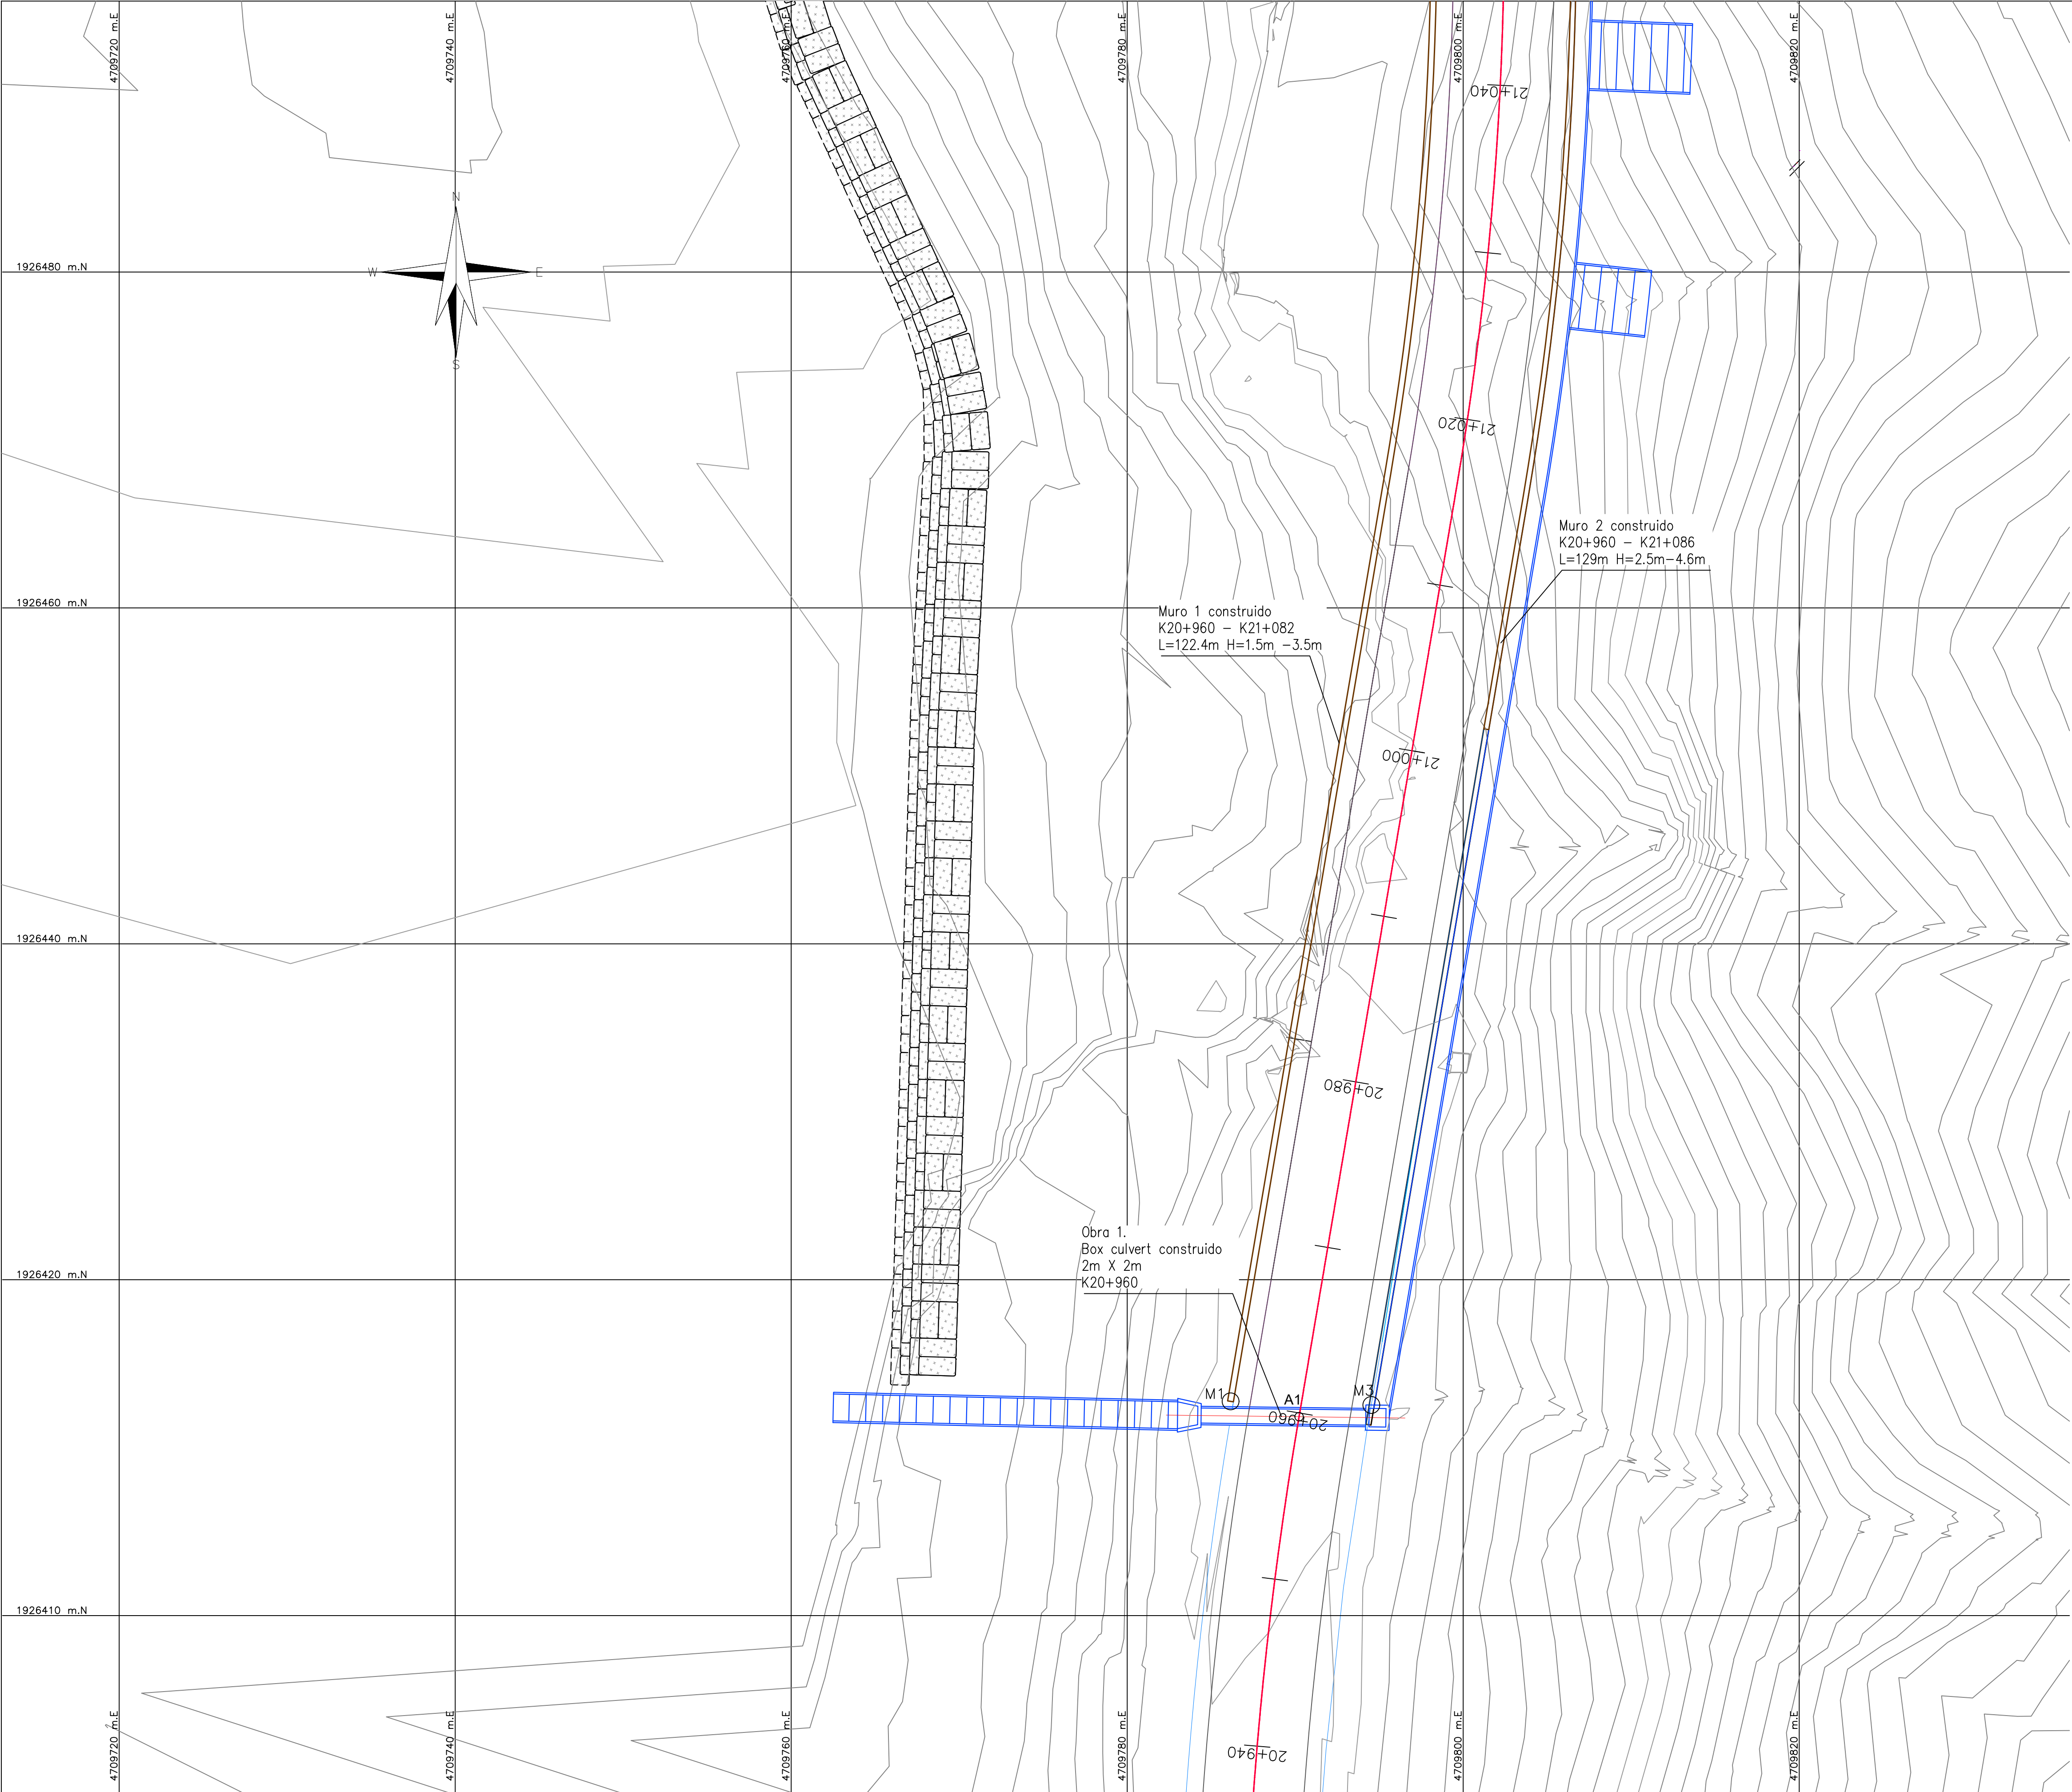

RECORD SECCIÓN TRANSVERSAL TIPO
MURO 1 MURO 2

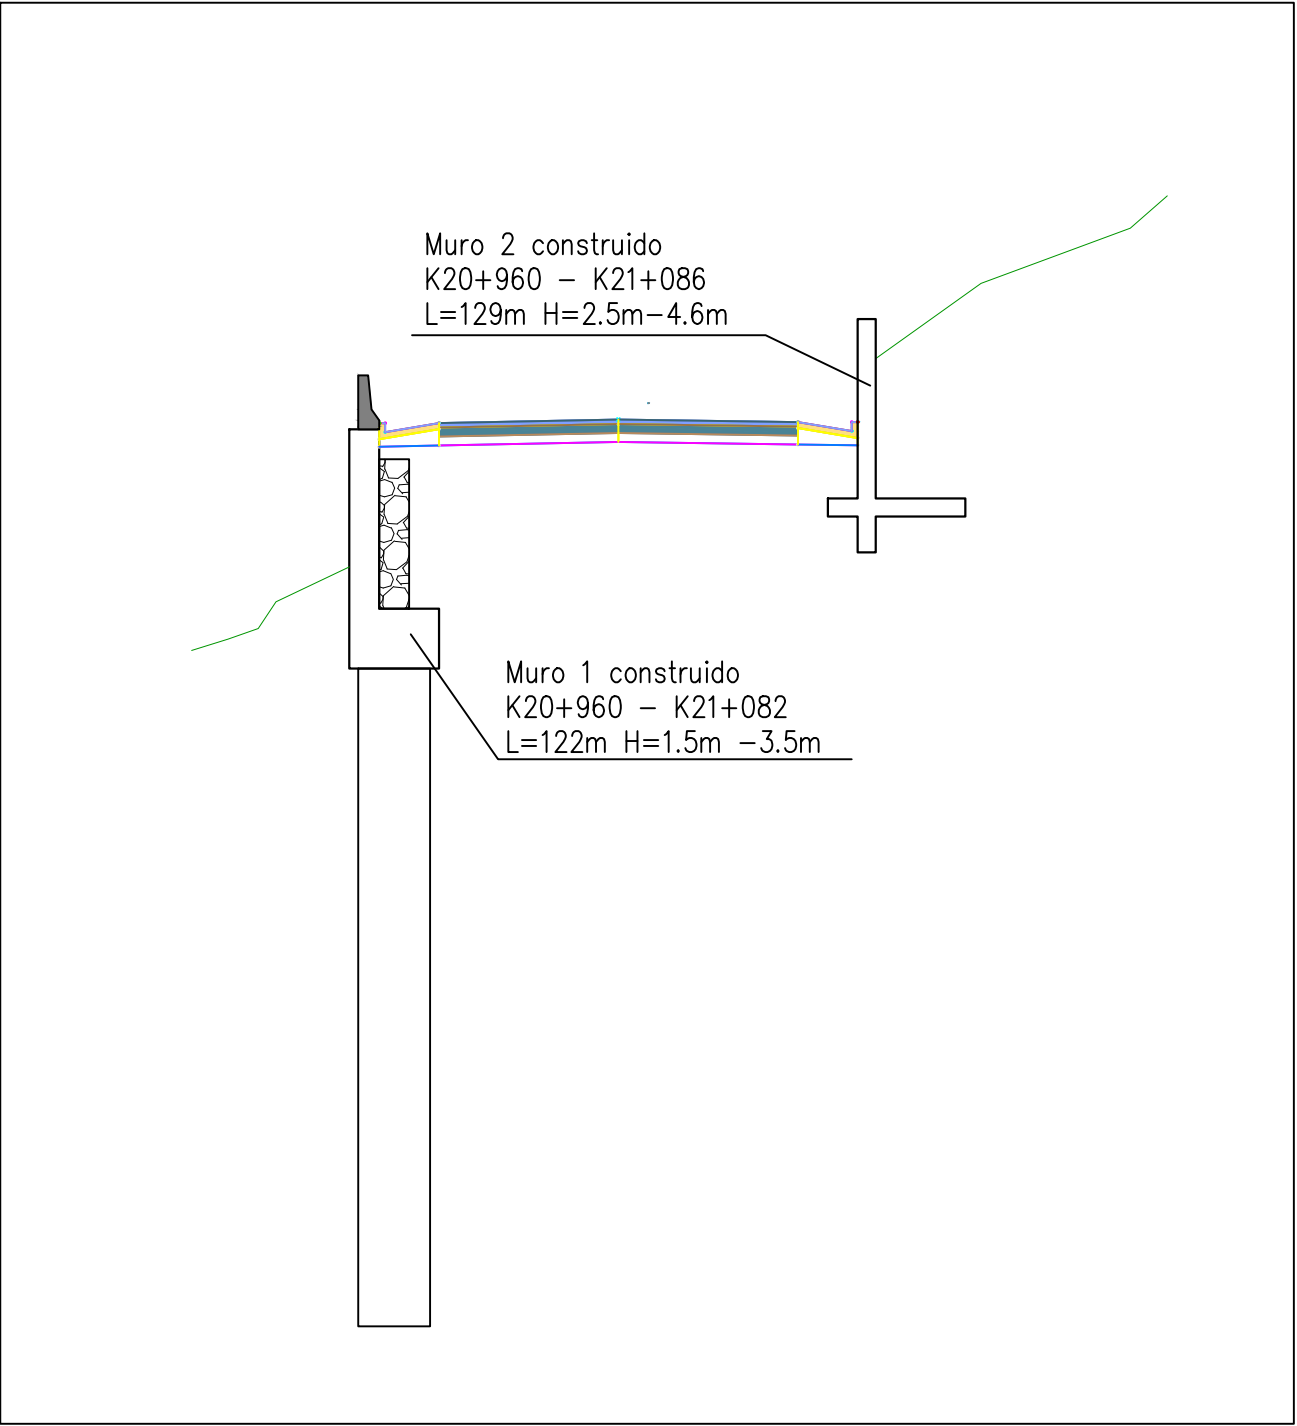

CUADRO DE COORDENADAS			
ELEMENTO	PUNTO	NORTE	ESTE
A1. Box culvert 2m X 2m	1	1926411.84	4709790.23

CUADRO DE COORDENADAS			
ELEMENTO	PUNTO	NORTE	ESTE
Muro 1. K20+960 - K21+082	1	1926412.76	4709786.15
	2	1926532.3	4709795.697
Muro 2. K20+960 - K21+086	3	1926412.54	4709794.527
	4	1926538.01	4709804.317

CONVENCIONES PLANTA

- Borde de vía construido
- Eje vía construido
- Curva de nivel
- Obra Hidráulica construida
- Muro construido
- Muro Hidroblocks



CONSORCIO VIAS Y EQUIPOS
TOLIMA SUR 2023

OBJETO:
CONTRATAR EL MEJORAMIENTO
DE LA VÍA ATACO-PLANADAS EN
EL DEPARTAMENTO DEL TOLIMA

DIRECTOR CONSTRUCTORA:
ING. CARLOS EDUARDO MOTTA ALVAREZ
MAT PROF. 25202-157031CND

DIRECTOR INTERVENTORIA:
ING. FREDY CORTES RUBIO
MAT PROF. 25202-78651CND

MODIFICACIONES Y REVISIONES		
FECHA	MODIFICACIÓN	NOMBRE ING. RESPONSABLE
ABRIL/2022	VERSIÓN INICIAL	


TRAMO:
PLANADAS ATACO
EL CÓNDO
K20+951 A K21+091

CONTIENE:
PLANOS RECORD
PLANADAS ATACO
EL CÓNDO

ESCALA: 1:200	FECHA: JUNIO 2025
ARCHIVO: Sector El Cóndor.dwg	PLANO : 1/2
	REV. V-0



RECORD SECCIÓN TRANSVERSAL TIPO
MURO 1 MURO 2

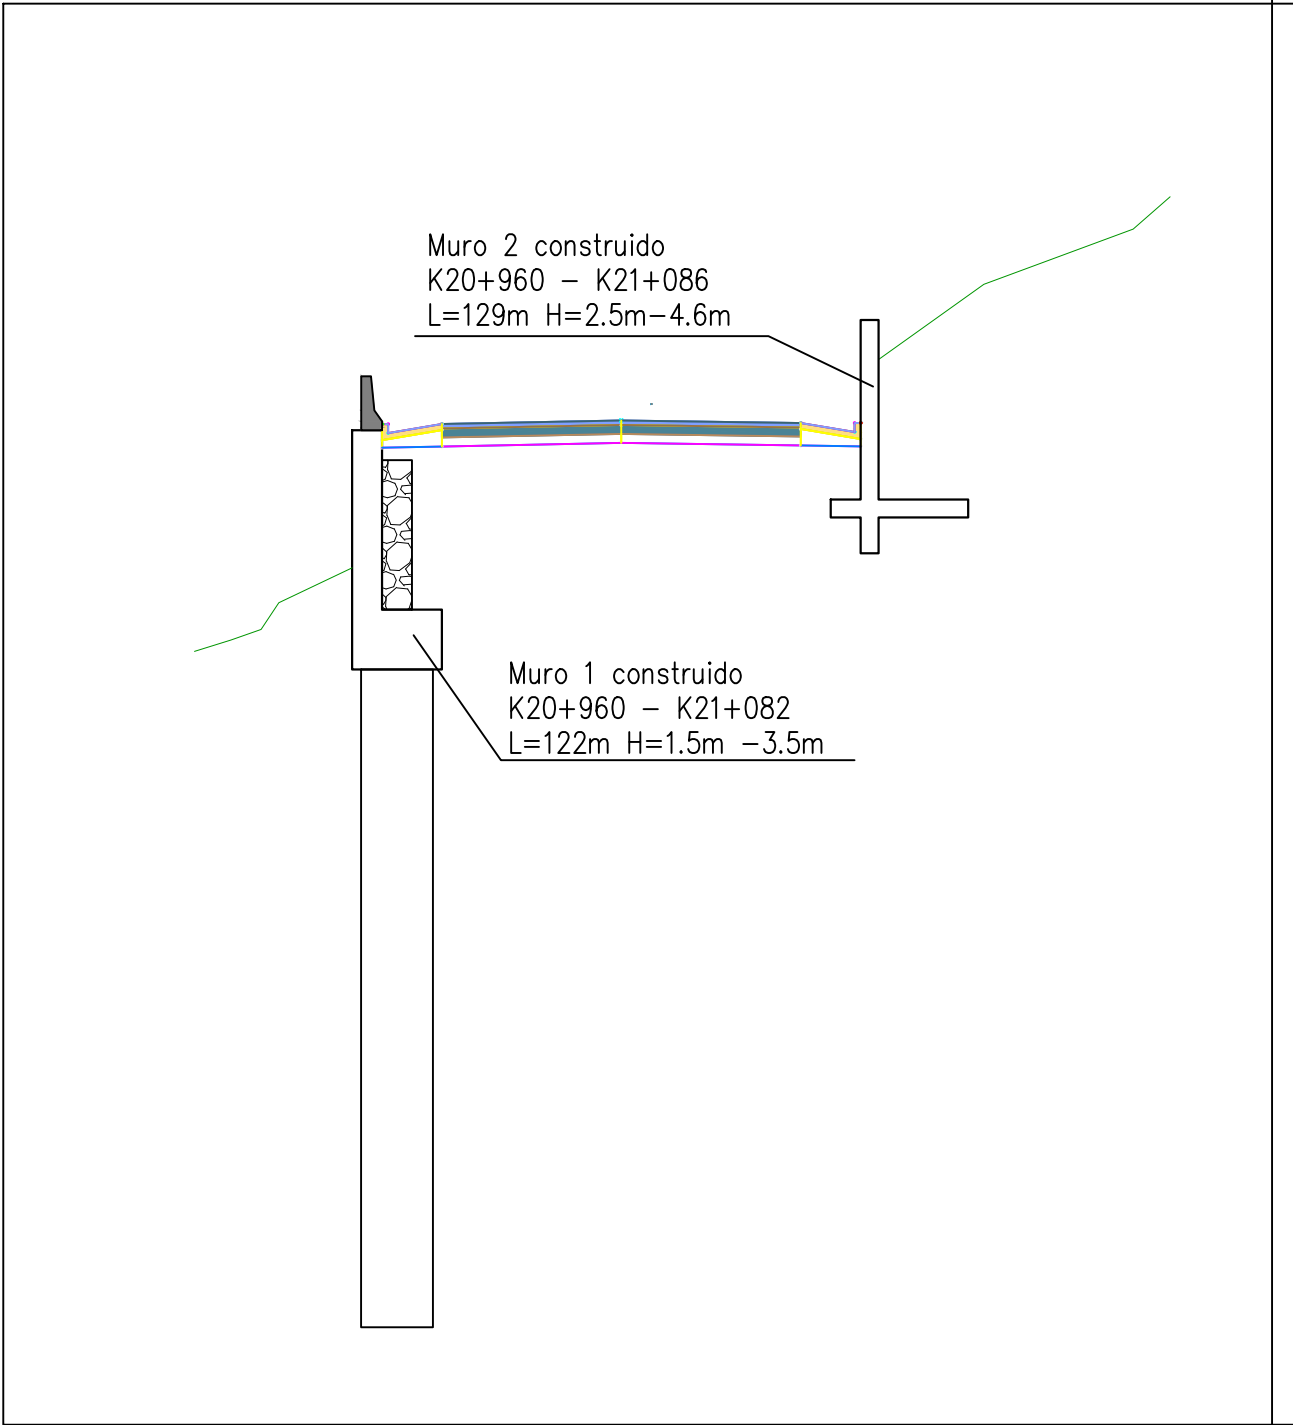

CUADRO DE COORDENADAS			
ELEMENTO	PUNTO	NORTE	ESTE
A1. Boxculvert 2m X2m	1	1926411.84	4709790.23

CUADRO DE COORDENADAS			
ELEMENTO	PUNTO	NORTE	ESTE
Muro 1.K20+960 - K21+082	1	1926412.76	4709786.15
	2	1926532.3	4709795.697
Muro 2.K20+960 - K21+086	3	1926412.54	4709794.527
	4	1926538.01	4709804.317

CONVENCIONES PLANTA

- Borde de vía construido
- Eje vía construido
- Curva de nivel
- Obra Hidráulica construida
- Muro construido
- Muro Hidroblocs



OBJETO:
CONTRATAR EL MEJORAMIENTO
DE LA VÍA ATACO-PLANADAS EN
EL DEPARTAMENTO DEL TOLIMA

DIRECTOR CONSTRUCTORA:
ING. CARLOS EDUARDO MOTTA ALVAREZ
MAT PROF. 25202-157031CND

DIRECTOR INTERVENTORIA:
ING. FREDY CORTES RUBIO
MAT PROF. 25202-78851CND

MODIFICACIONES Y REVISIONES		
FECHA	MODIFICACION	NOMBRE ING. RESPONSABLE
ABRIL/2022	VERSIÓN INICIAL	

TRAMO:
PLANADAS ATACO
EL CÓNDOR
K20+951 A K21+091

CONTIENE:
PLANOS RECORD
PLANADAS ATACO
EL CÓNDOR

ESCALA: 1:200	FECHA: JUNIO 2025	
ARCHIVO: Sector El Cóndor.dwg	PLANO : 2/2	REV.: V-0