


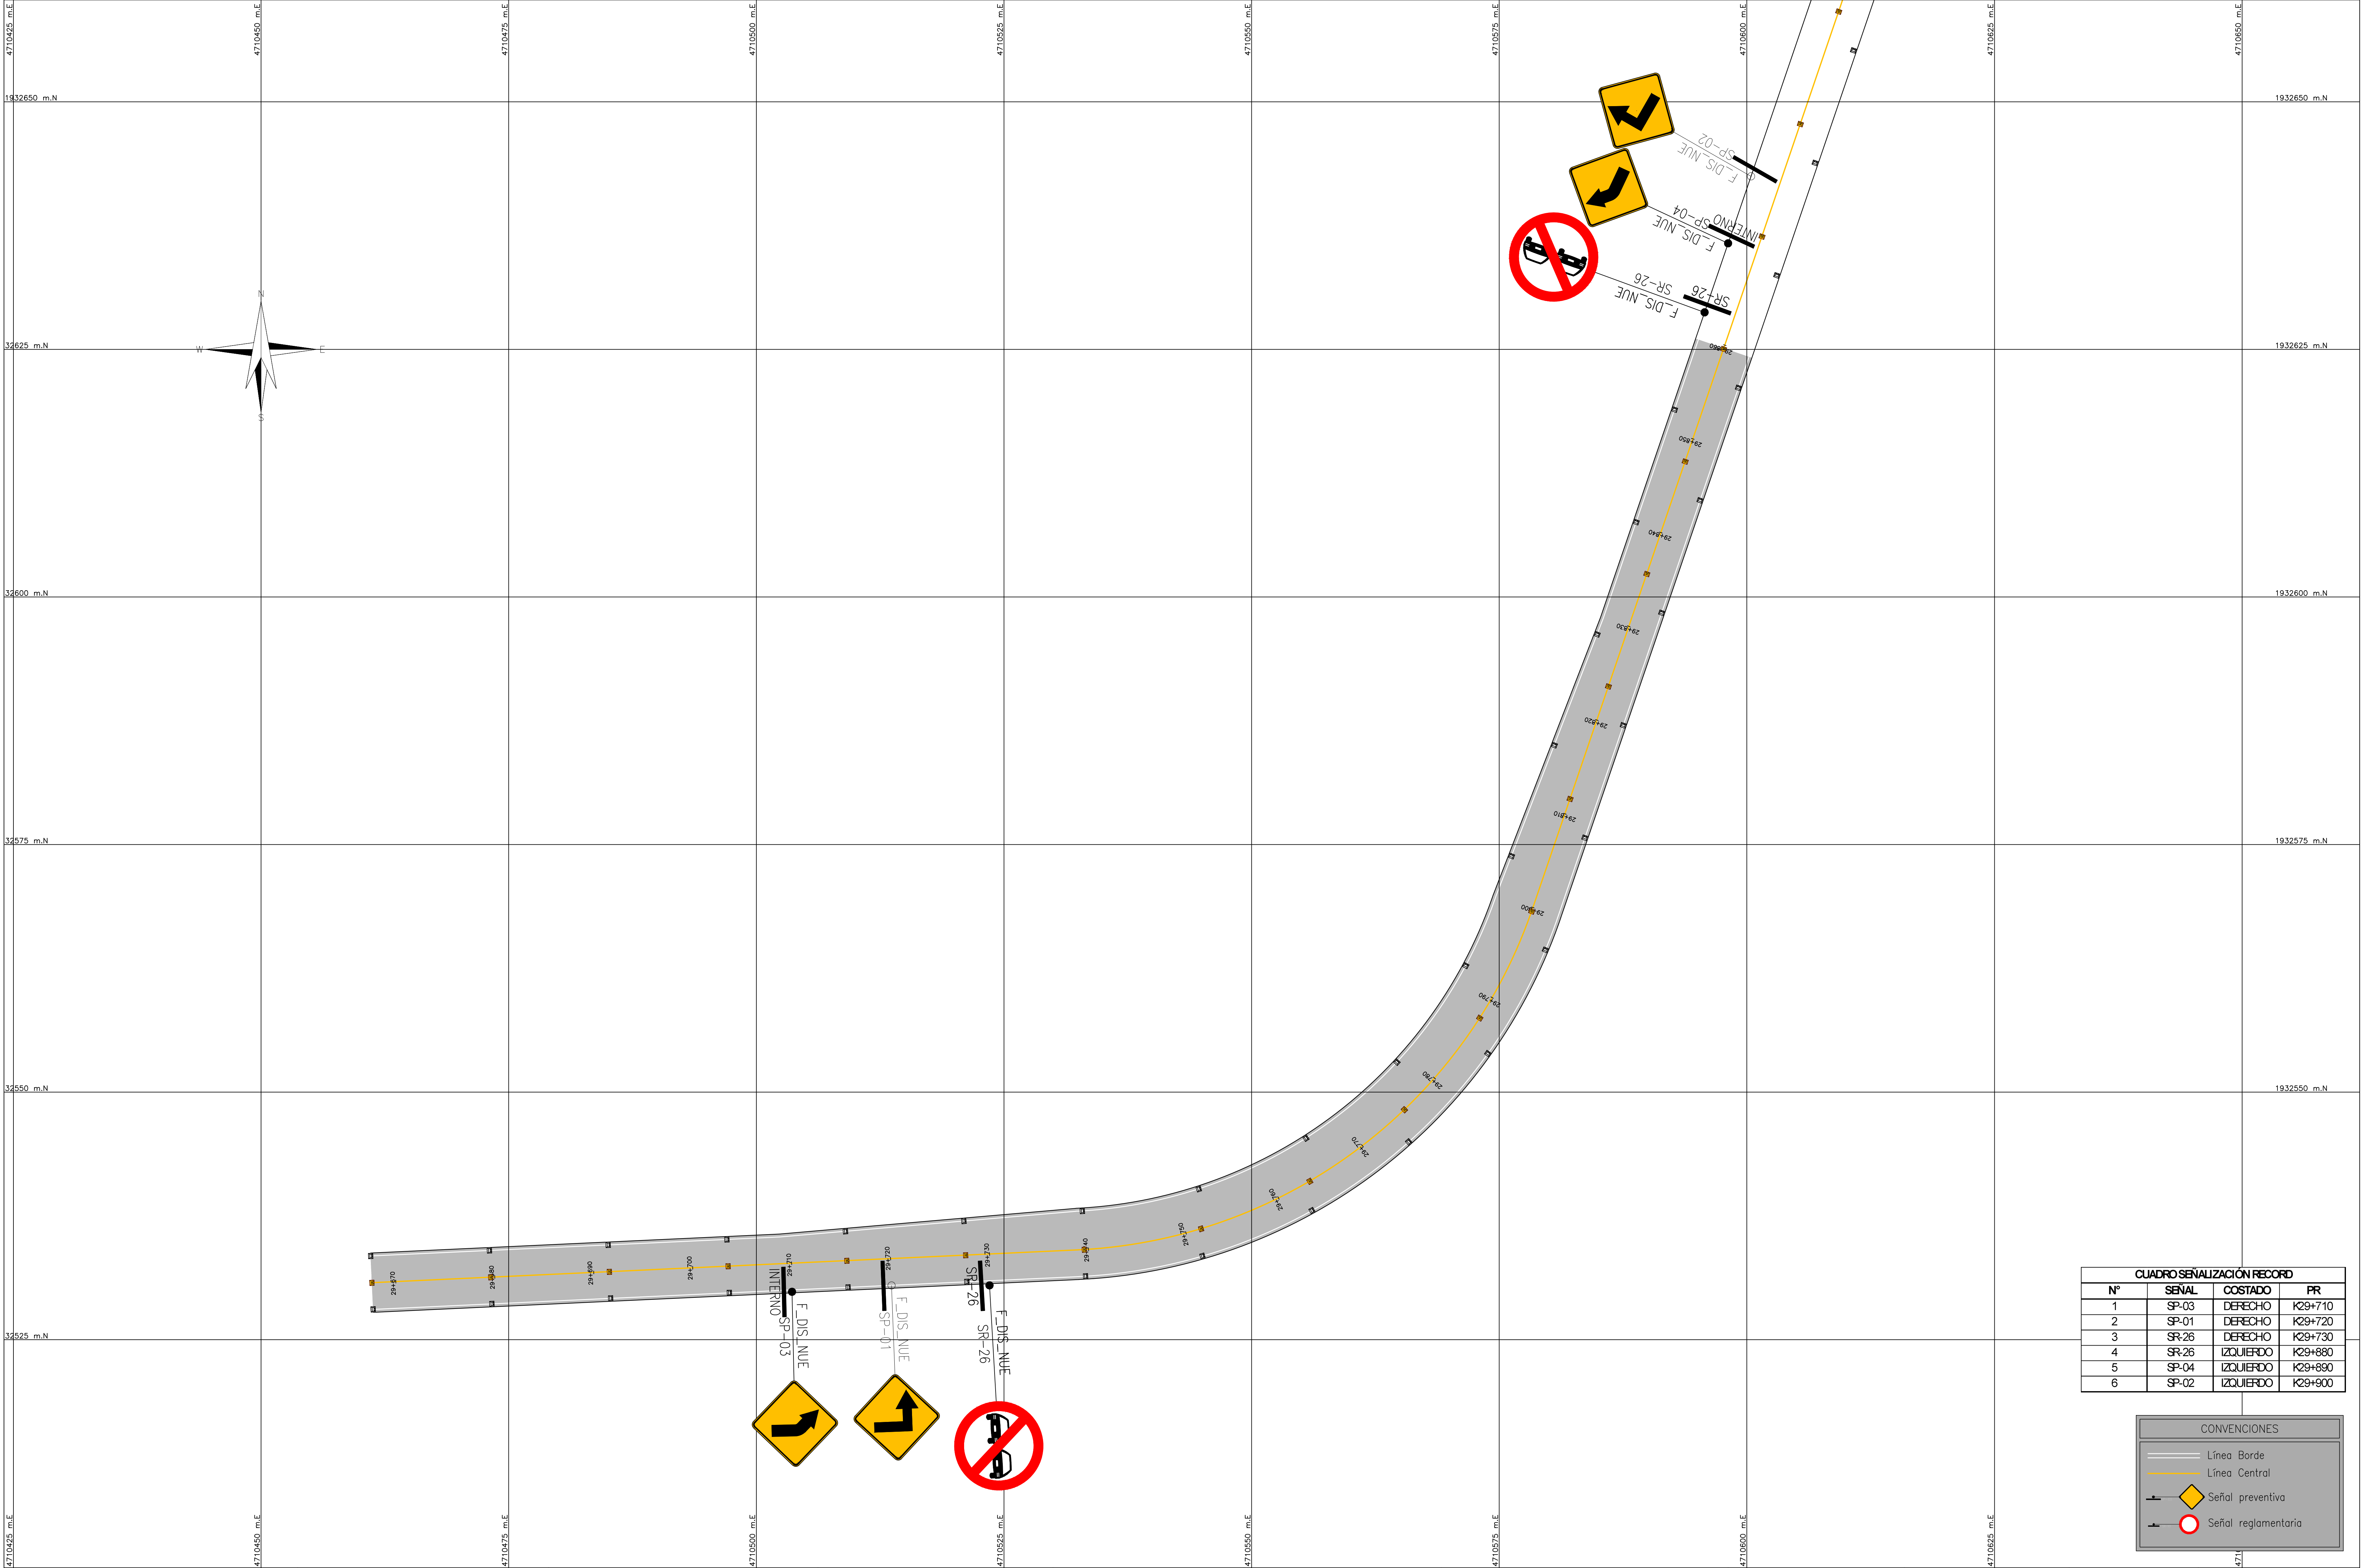

CUADRO SEÑALIZACIÓN RECORD			
Nº	SEÑAL	COSTADO	PR
1	SP-03	DERECHO	K29+710
2	SP-01	DERECHO	K29+720
3	SR-26	DERECHO	K29+730
4	SR-26	IZQUIERDO	K29+880
5	SP-04	IZQUIERDO	K29+890
6	SP-02	IZQUIERDO	K29+900

CONVENCIONES	
	Línea Borde
	Línea Central
	Señal preventiva
	Señal reglamentaria