

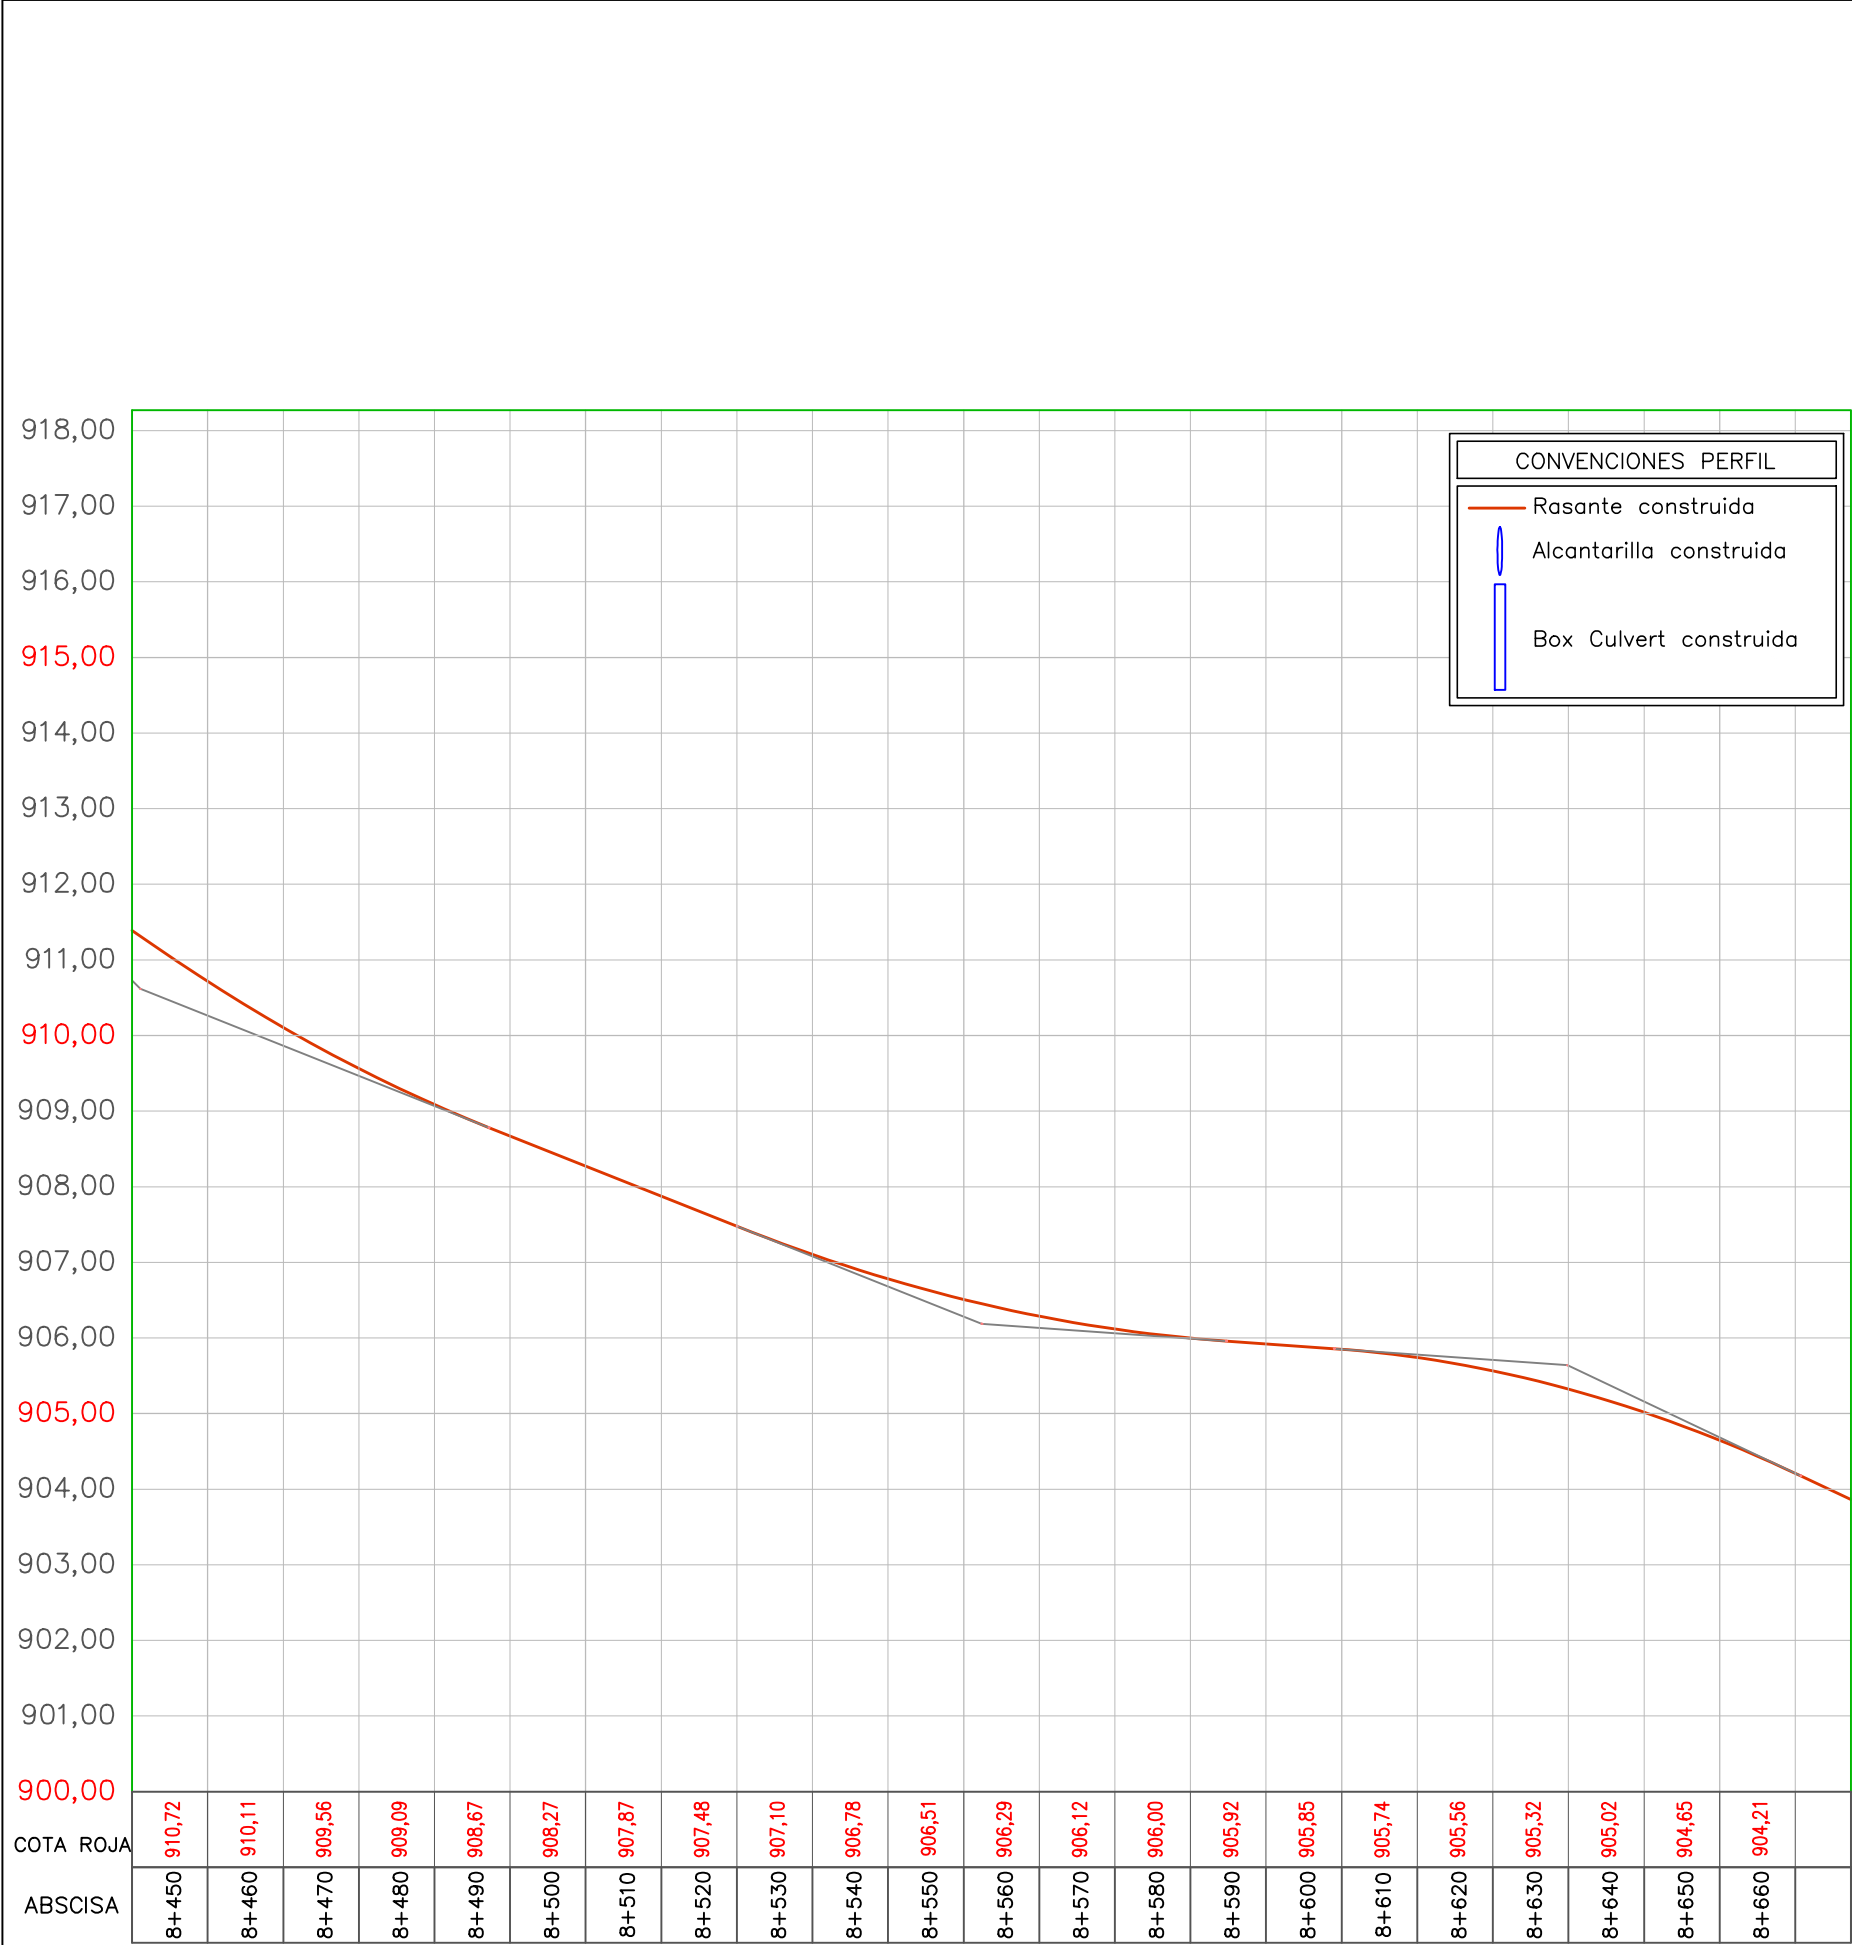


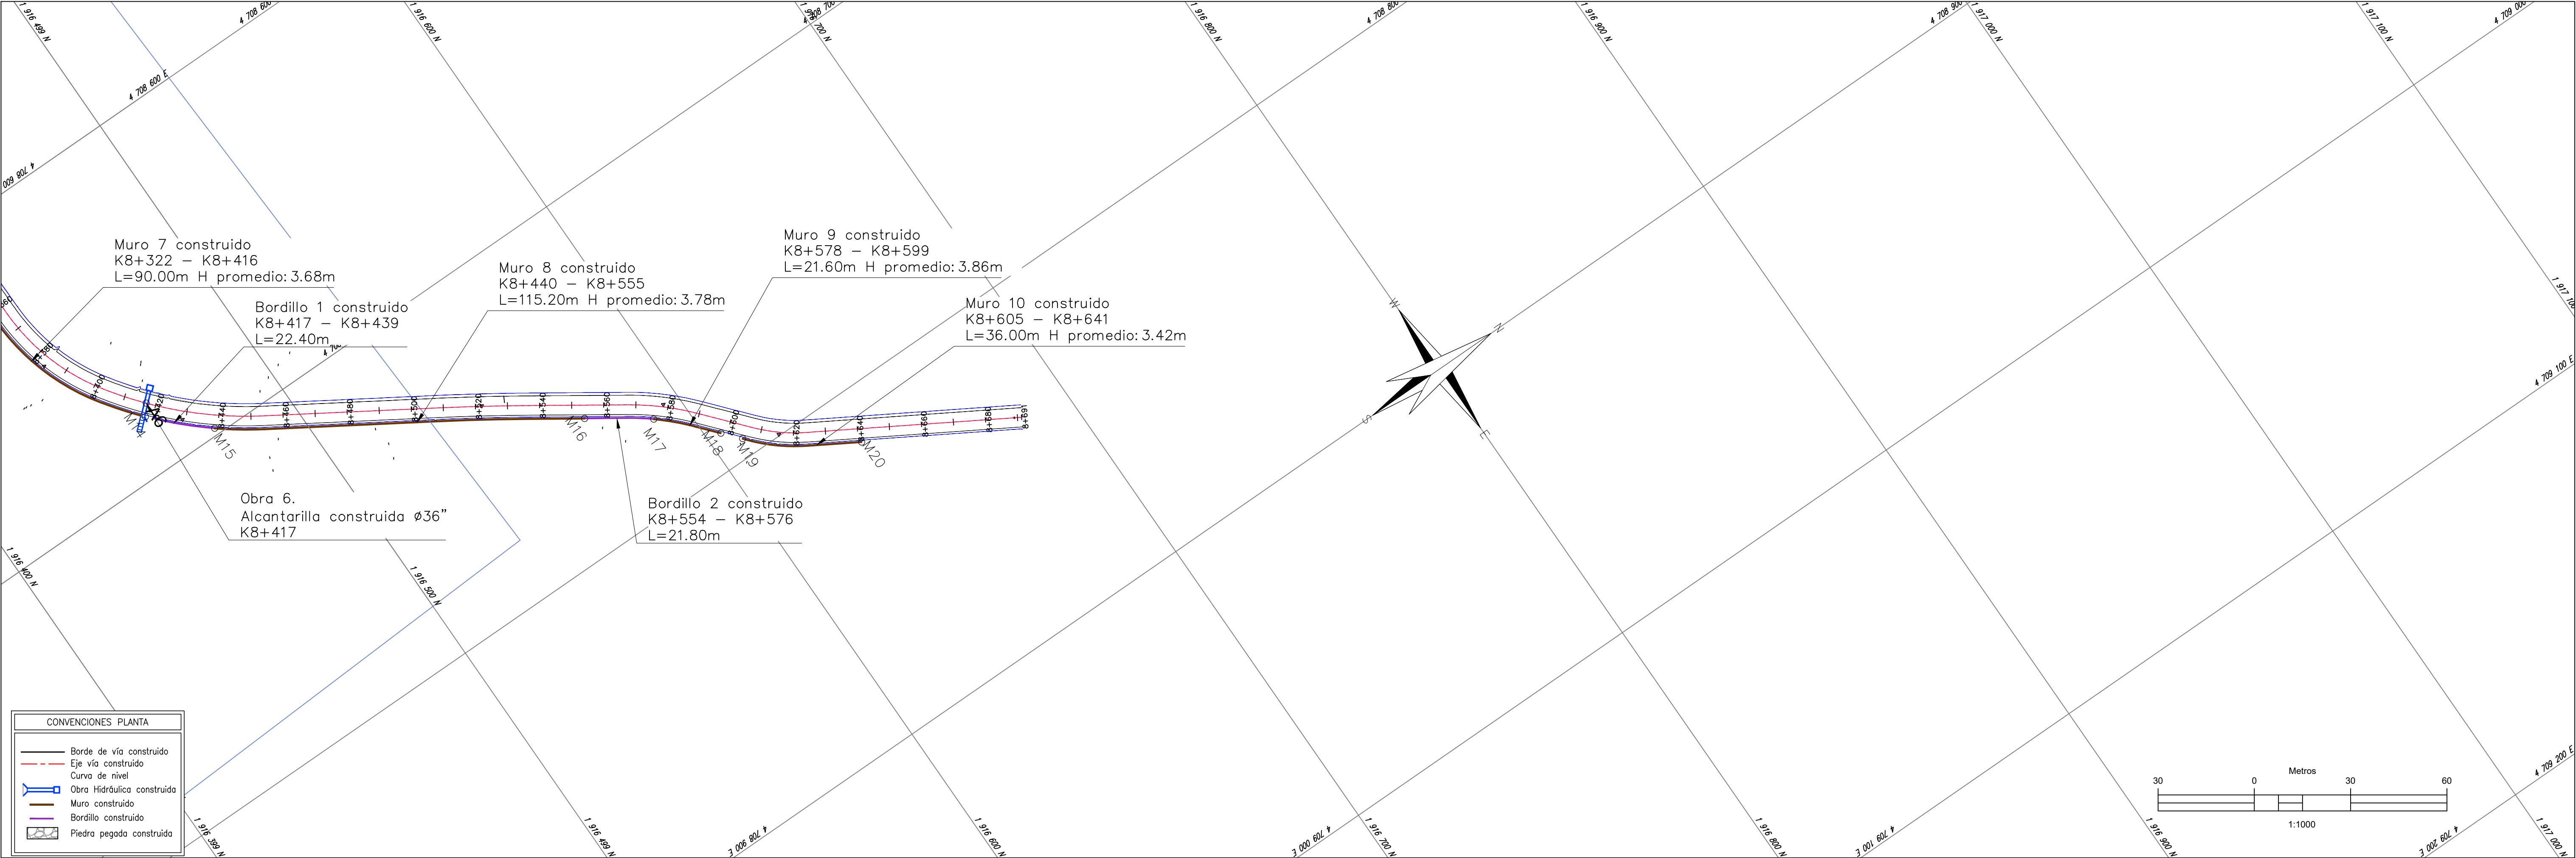

COORDENADAS MUROS CONSTRUIDOS			
ELEMENTO	PUNTO	NORTE	ESTE
Muro 1. K7+759- K7+838	M1	1916450.089	4708126.559
	M2	1916419.087	4708199.579
	M3	1916414.721	4708210.006
Muro 2. K7+850- K7+886	M4	1916405.431	4708245.428
	M5	1916403.651	4708254.25
Muro 3. K7+894- K7+959	M6	1916378.485	4708311.763
	M7	1916359.118	4708367.362
Muro 4. K8+016- K8+063	M8	1916341.033	4708409.6
	M9	1916342.426	4708522.564
	M10	1916371.919	4708542.018
Muro 6. K8+265- K8+302	M11	1916384.023	4708552.048
	M12	1916414.799	4708581.779
Muro 7. K8+322- K8+416	M13	1916428.572	4708595.599
	M14	1916461.96	4708684.888
Muro 8. K8+440- K8+555	M15	1916475.656	4708697.897
	M16	1916572.194	4708761.002
Muro 9. K8+578- K8+599	M17	1916589.773	4708773.436
	M18	1916604.469	4708788.925
Muro K8+605- K8+641	M19	1916612.518	4708798.124
	M20	1916643.233	4708818.744

COORDENADAS OBRAS CONSTRUIDAS			
ELEMENTO	PUNTO	NORTE	ESTE
Obra 1.	A1	1916454.304	4708126.64
Obra 2.	A2	1916426.932	4708193.311
Obra 3.	A3	1916390.971	4708300.766
Obra 4.	A4	1916359.356	4708379.944
Obra 5.	A5	1916329.471	4708435.196
Obra 6.	A6	1916464.606	4708681.58

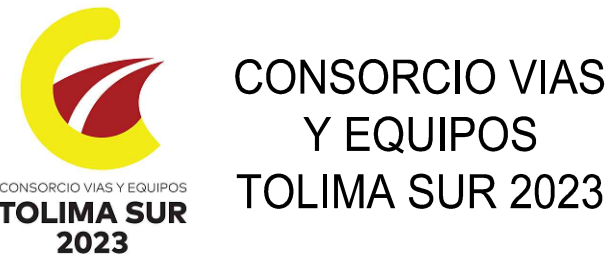

OBJETO:
CONTRATAR EL MEJORAMIENTO
DE LA VÍA ATACO-PLANADAS EN
EL DEPARTAMENTO DEL TOLIMA

DIRECTOR CONSTRUCTORA:

ING. CARLOS EDUARDO MOTTA ALVAREZ
MAT. PROF. 20202-15703/CD

ING. FREDY CORTES RUBIO
MAT. PROF. 20202-78651/CD

MODIFICACIONES Y REVISIONES		
FECHA	MODIFICACIÓN	NOMBRE ING. RESPONSABLE

TRAMO:
PLANADAS - ATACO
K7+740 A K8+650

CONTIENE:
RECORD LA BRECHA
K8+450 A K8+650

ESCALA:
H:1:1000
V:1:100
ARCHIVO:
Record la
Brecha_v2.dwg

FECHA:
JUNIO 2025
PLANO :
2/3
REV.
V-0

