
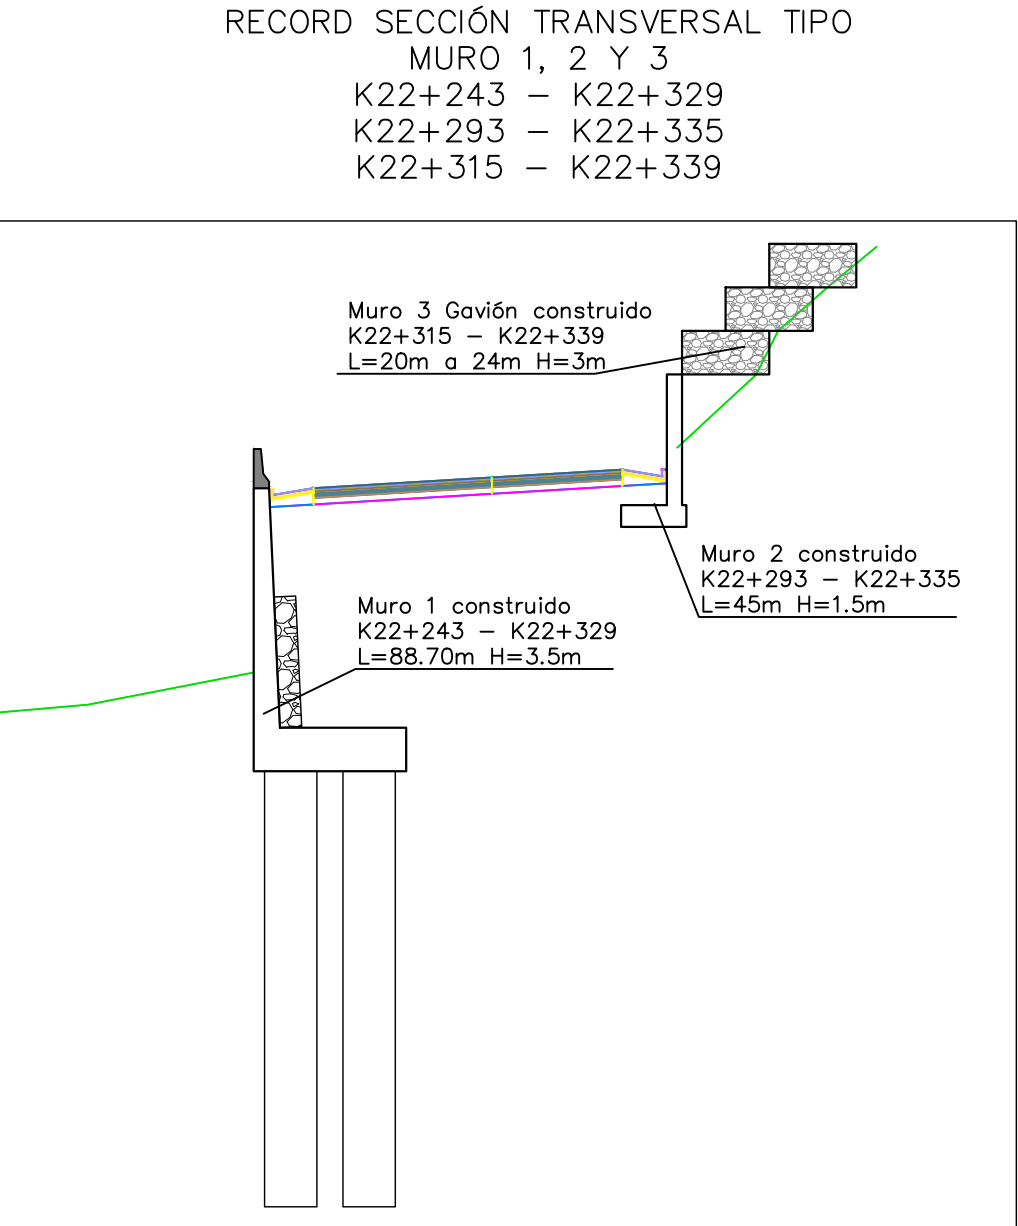


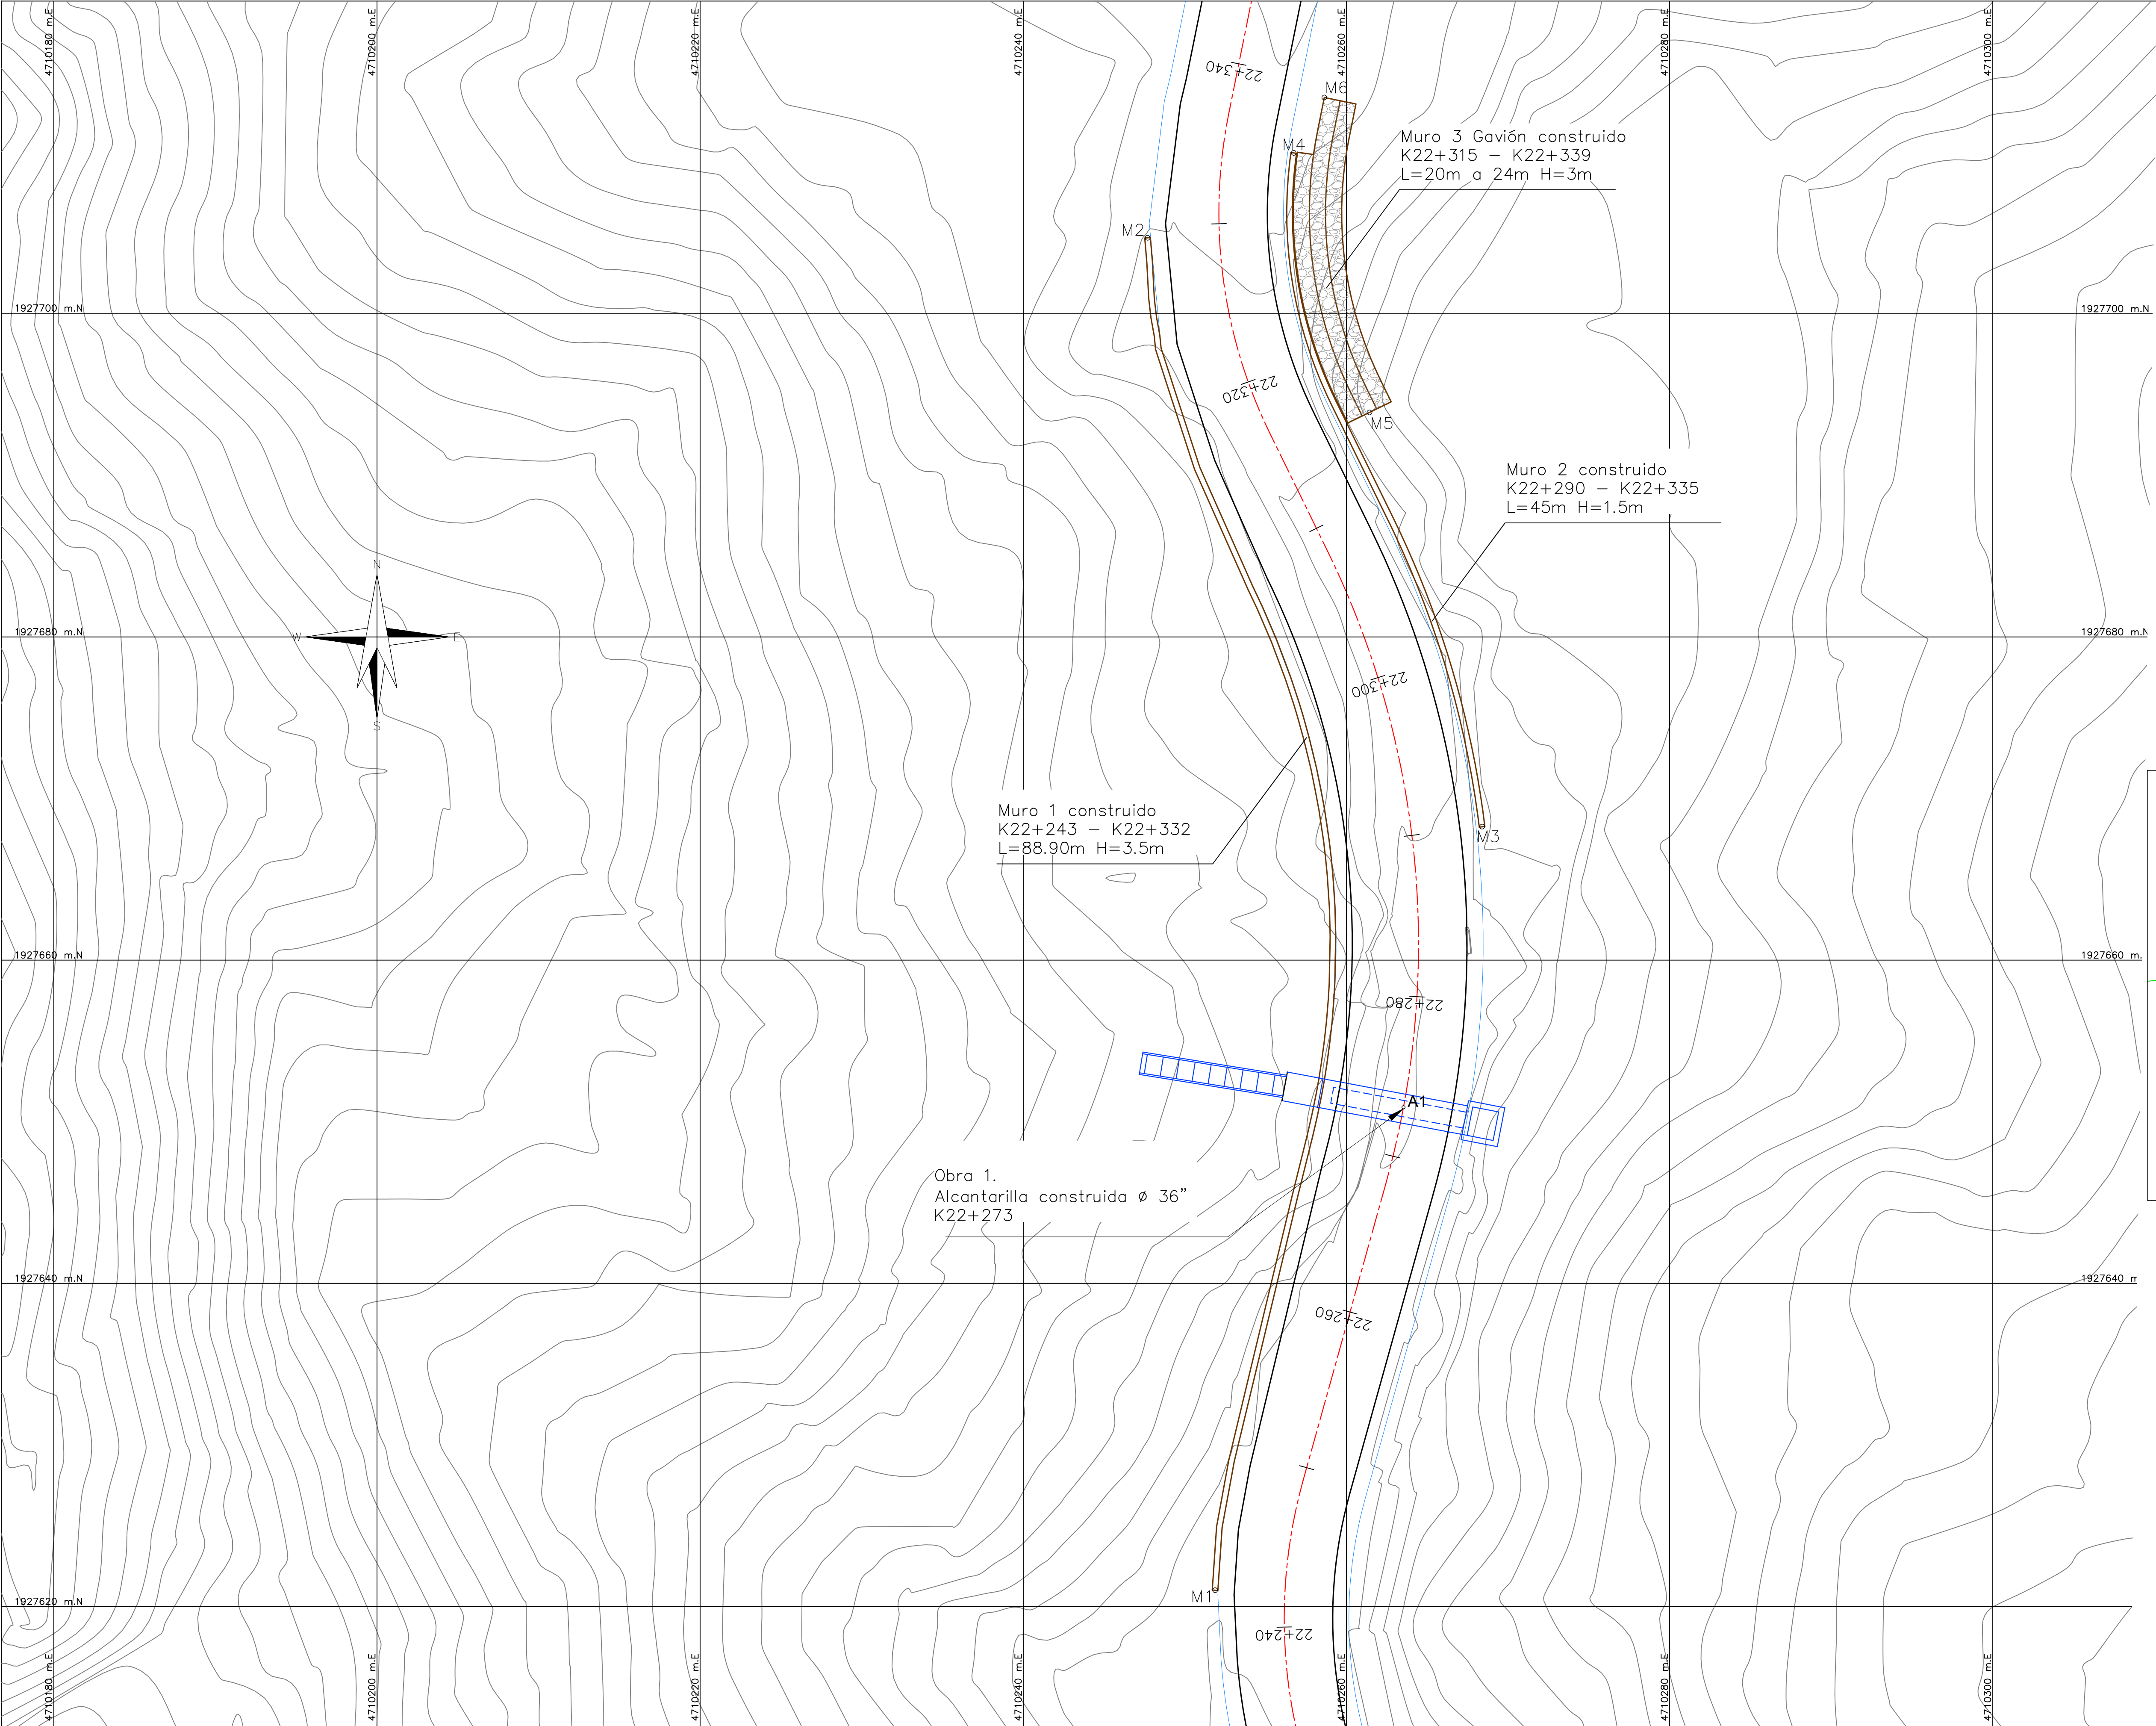


COORDENADAS MUROS CONSTRUIDOS			
ELEMENTO	PUNTO	NORTE	ESTE
Muro 1. K22+243 - K22+332	M1	1927621.009	4710251.871
	M2	1927704.7	4710247.692
Muro 2. K22+290 - K22+335	M3	1927671.455	4710267.915
	M4	1927709.953	4710256.739
Muro 3. K22+315 - K22+339	M5	1927693.892	4710261.423
	M6	1927713.38	4710258.631
Muro 4. K22+373 - K22+481	M7	1927755.893	4710262.99
	M8	1927823.802	4710335.019

COORDENADAS OBRAS CONSTRUIDAS			
ELEMENTO	PUNTO	NORTE	ESTE
Obra 1.	A1	1927650.894	4710263.531
Obra 2.	A2	1927792.122	4710318.865

CONVENCIONES PLANTA


- Borde de vía construido
- Eje vía construido
- Curva de nivel
- Obra Hidráulica construida
- Muro construido
- Muro gavión construido

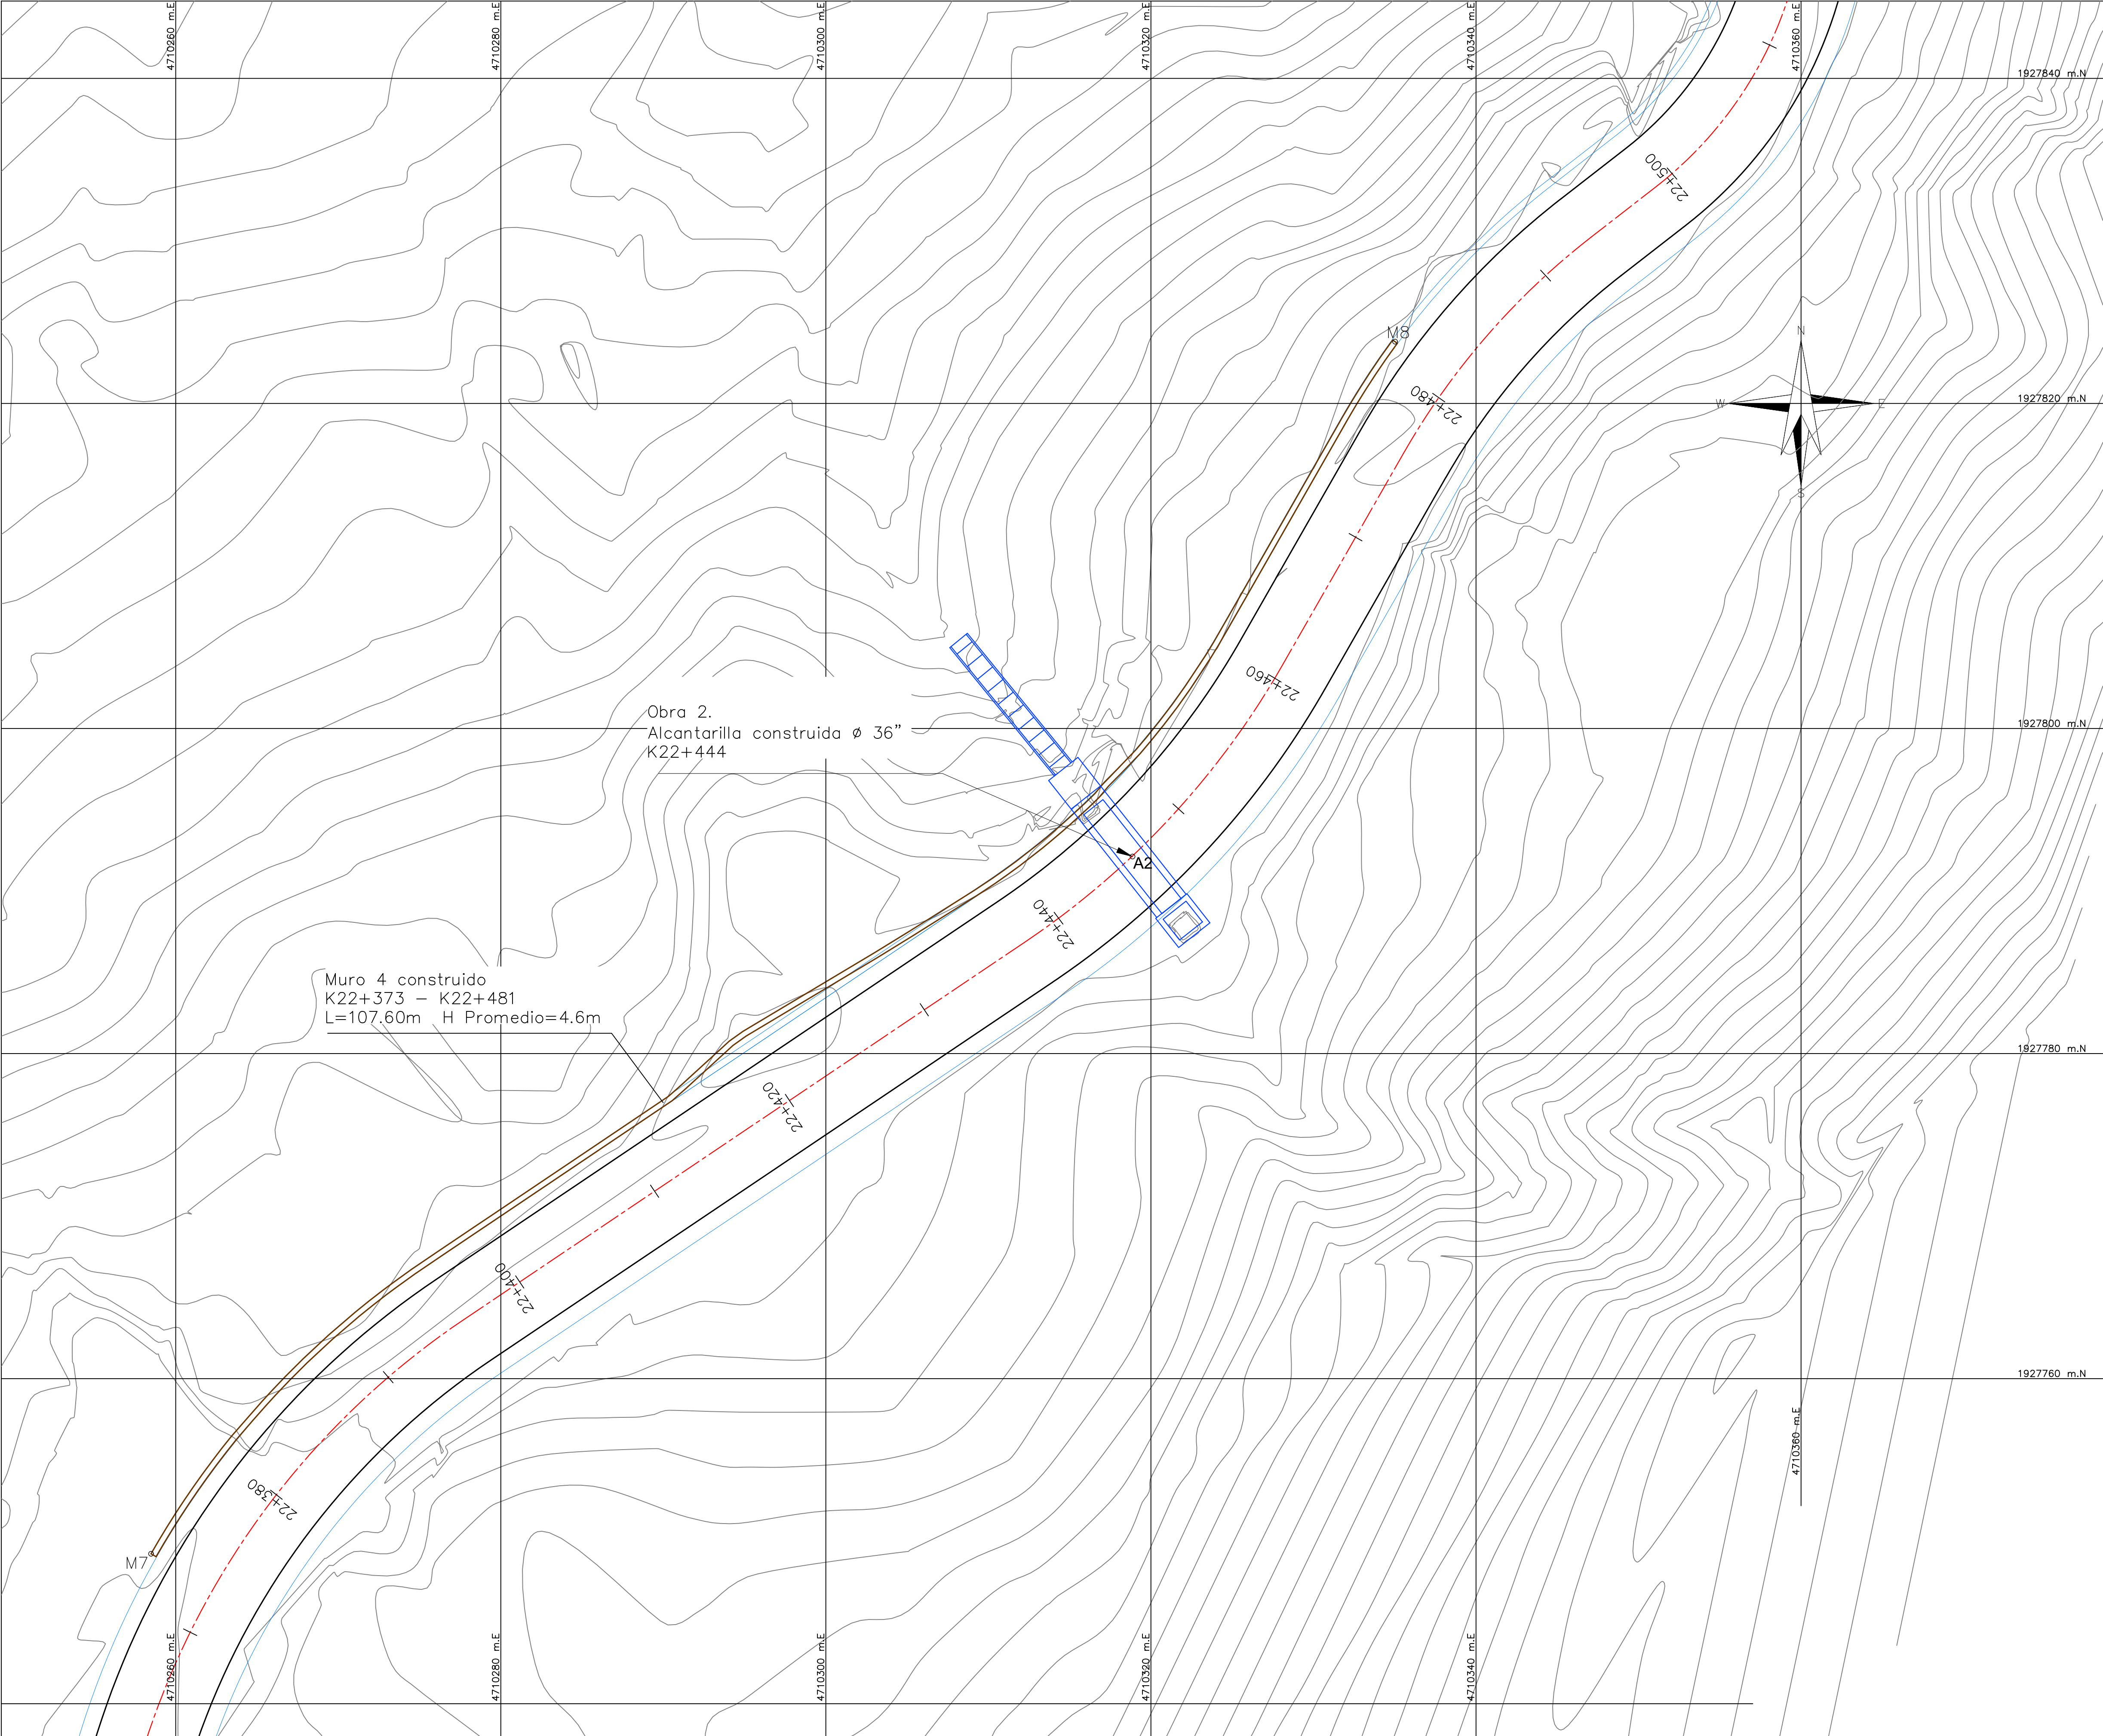

Muro 4 construido
K22+373 - K22+481
L=107.60m H Promedio=4.6m

Obra 2.
Alcantarilla construida $\varnothing$ 36"
K22+444

RECORD SECCIÓN TRANSVERSAL TIPO
MURO 4
K22+243 - K22+332

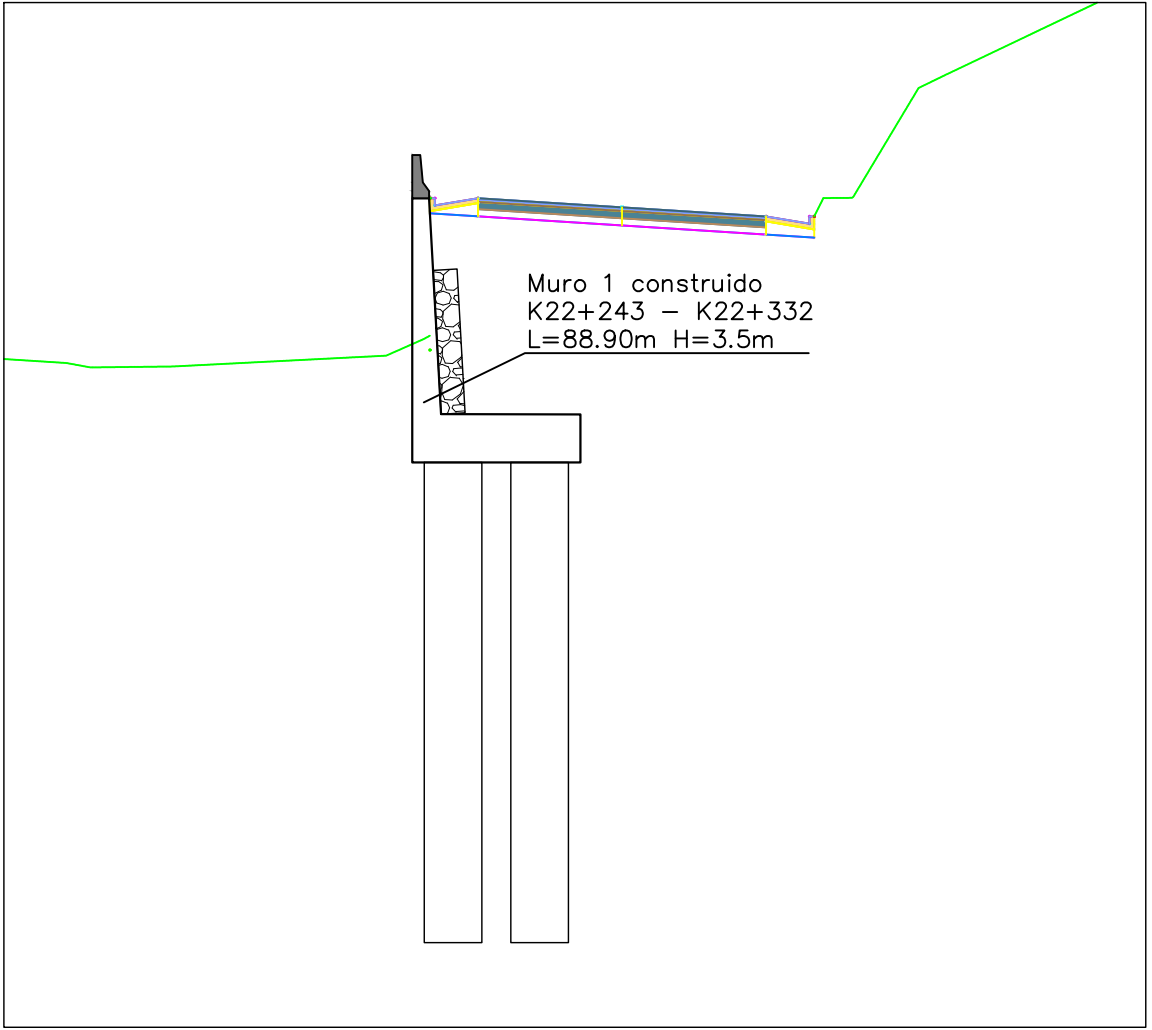

COORDENADAS MUROS CONSTRUIDOS			
ELEMENTO	PUNTO	NORTE	ESTE
Muro 1. K22+243 - K22+332	M1	1927621.009	4710251.871
	M2	1927704.7	4710247.692
Muro 2. K22+290 - K22+335	M3	1927671.455	4710267.915
	M4	1927709.953	4710256.739
Muro 3. K22+315 - K22+339	M5	1927693.892	4710261.423
	M6	1927713.38	4710258.631
Muro 4. K22+373 - K22+481	M7	1927755.893	4710262.99
	M8	1927823.802	4710335.019

COORDENADAS OBRAS CONSTRUIDAS			
ELEMENTO	PUNTO	NORTE	ESTE
Obra 1.	A1	1927650.894	4710263.531
Obra 2.	A2	1927792.122	4710318.865

CONVENCIONES PLANTA

- Borde de vía construido
- Eje vía construido
- Curva de nivel
- Obra Hidráulica construida
- Muro construido
- Muro gavión construido



CONSORCIO VIAS
Y EQUIPOS
TOLIMA SUR 2023

OBJETO:
CONTRATAR EL MEJORAMIENTO
DE LA VÍA ATACO-PLANADAS EN
EL DEPARTAMENTO DEL TOLIMA

DIRECTOR CONSTRUCTORA:
ING. CARLOS EDUARDO MOTTA ALVAREZ
MAT. PROF. 25202-15701CND

DIRECTOR INTERVENTORIA:
ING. FREDY CORTES RUBIO
MAT. PROF. 25202-78651CND

MODIFICACIONES Y REVISIONES		
FECHA	MODIFICACIÓN	NOMBRE ING. RESPONSABLE
ABRIL/2022	VERSIÓN INICIAL	

TRAMO:
PLANADAS ATACO
LOS MEDIOS 2
K22+370 - K22+510

CONTIENE:
PLANOS RECORD
PLANADAS ATACO
SITIO CRÍTICO
LOS MEDIOS

ESCALA:	1:200	FECHA:	JUNIO 2025
ARCHIVO:	Record Los Medios.dwg	PLANO:	2/2
		REV:	V-0