


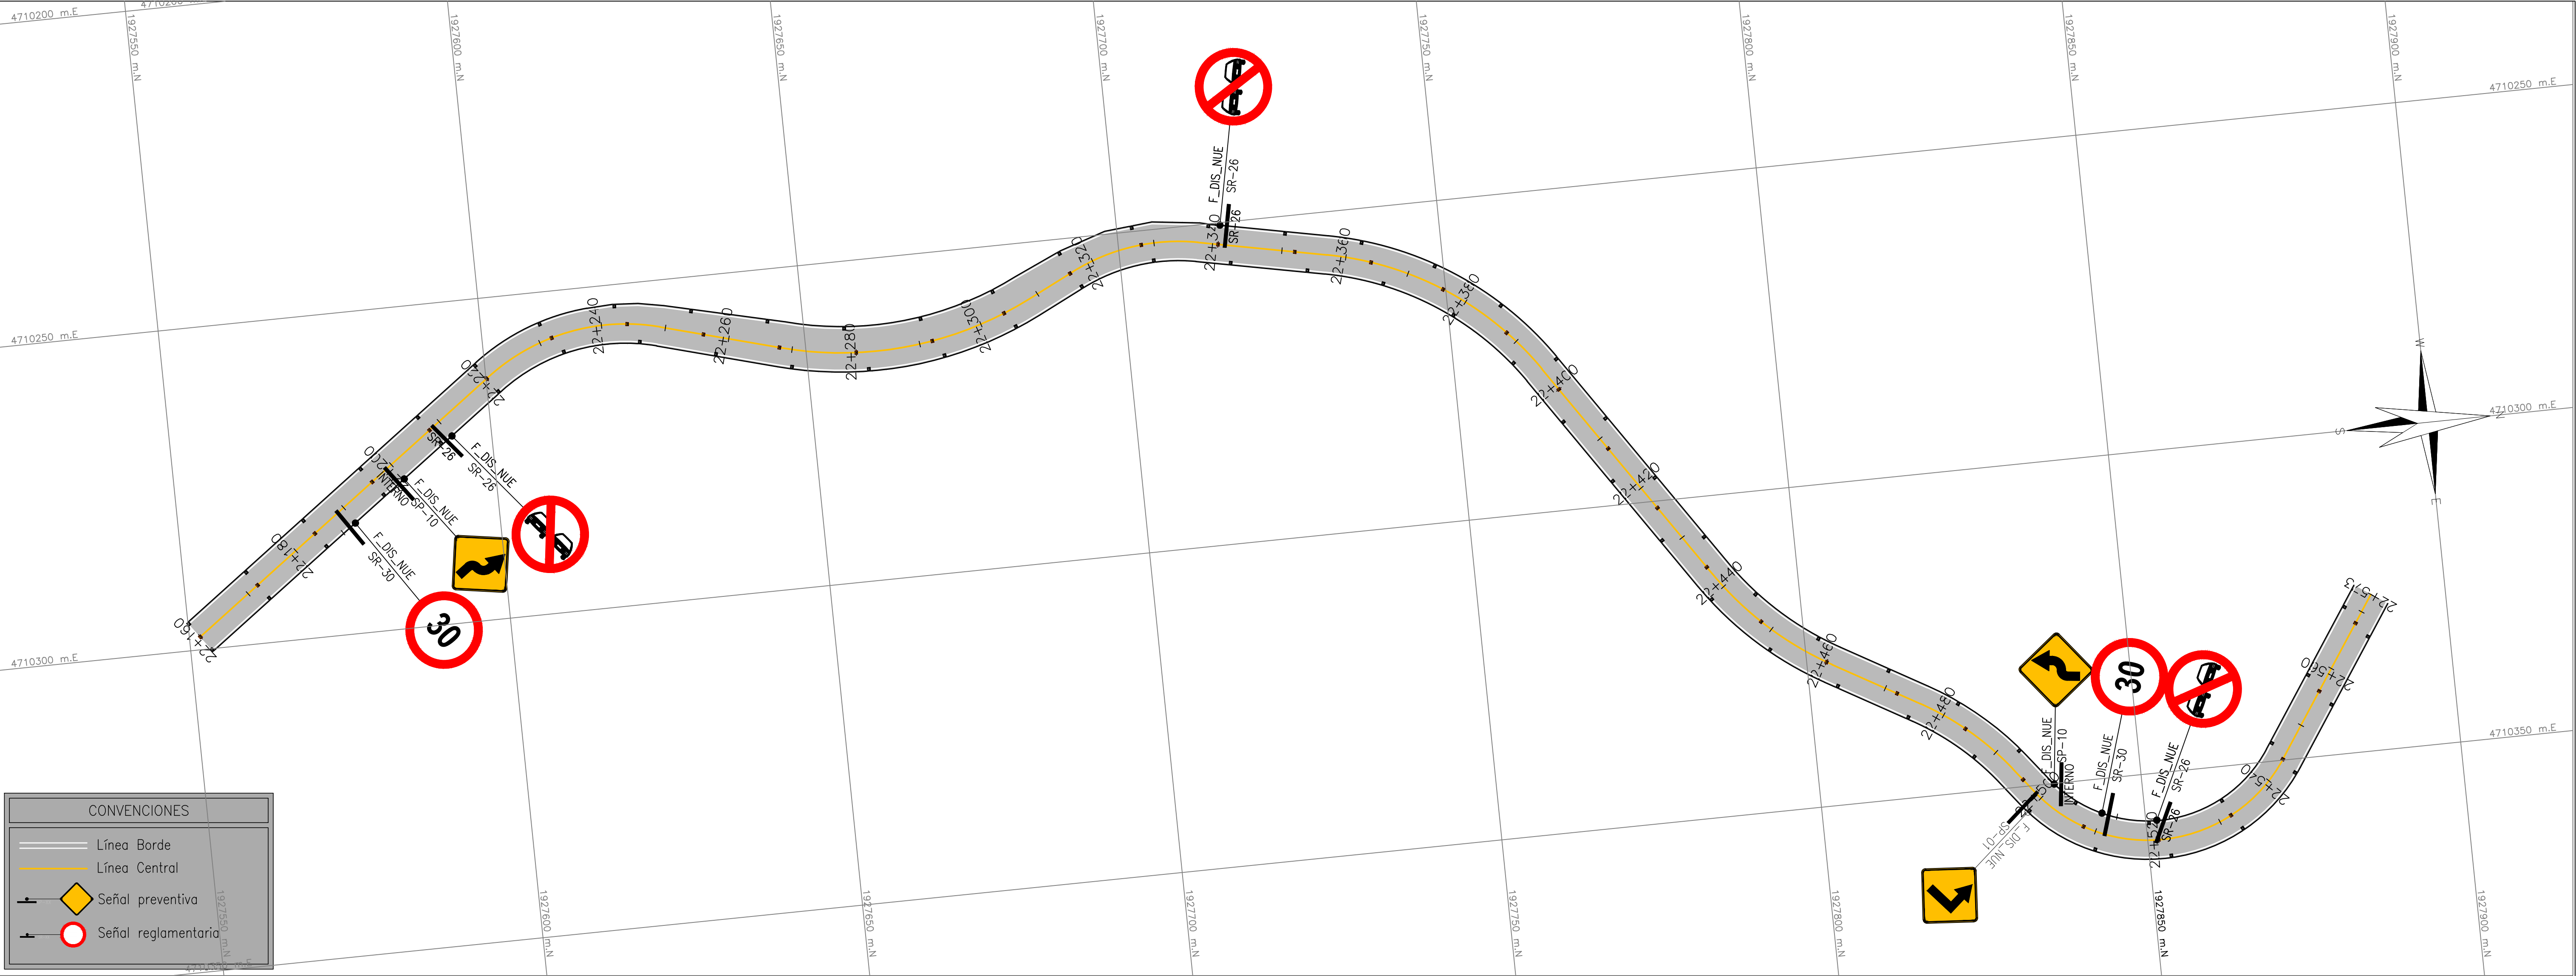

CUADRO SEÑALIZACIÓN RECORD			
Nº	SEÑAL	COSTADO	PR
1	SR-30	DERECHO	K22+190
2	SP-10	DERECHO	K22+200
3	SR-26	DERECHO	K22+210
4	SP-01	DERECHO	K22+500
5	SR-26	IZQUIERDO	K22+340
6	SP-10	IZQUIERDO	K22+500
7	SR-30	IZQUIERDO	K22+510
8	SR-26	IZQUIERDO	K22+520