
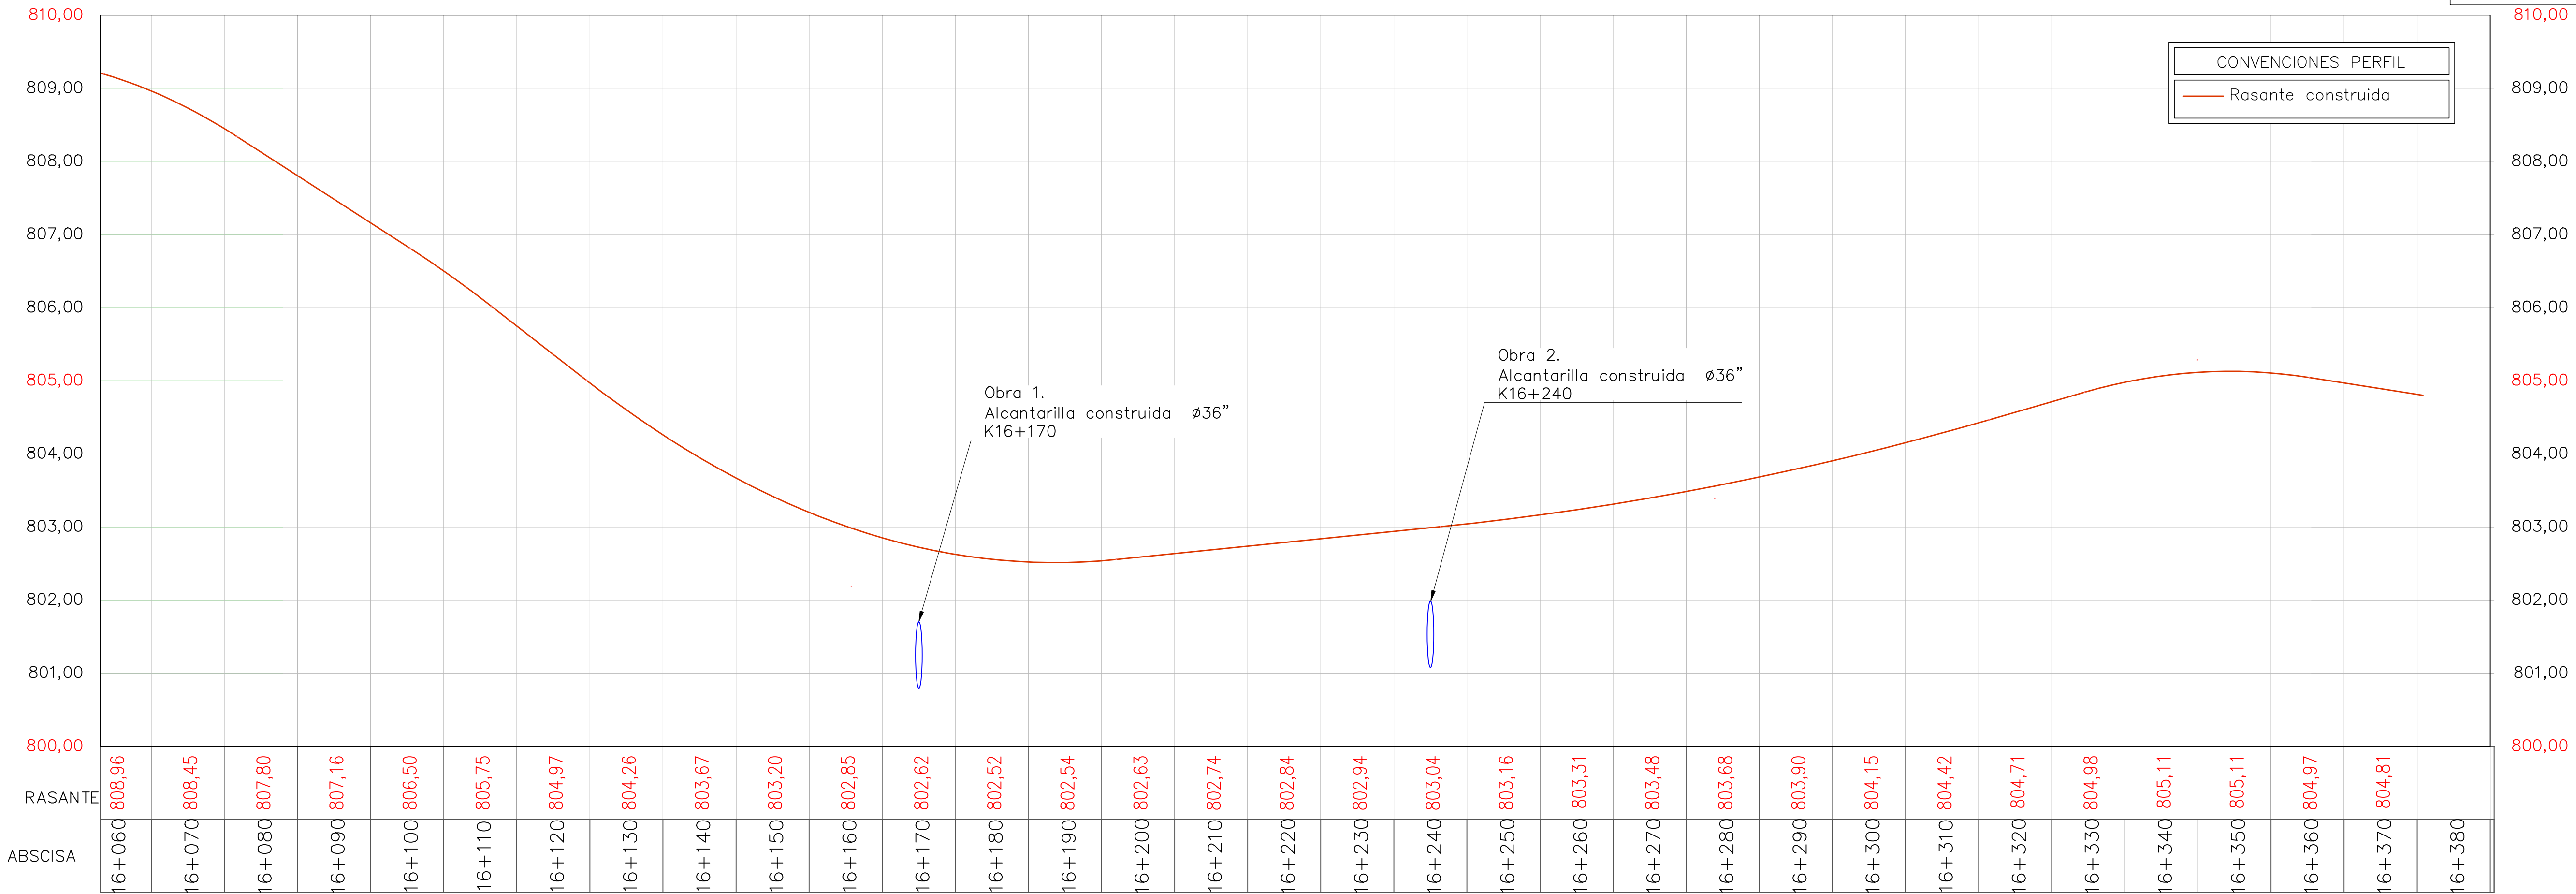


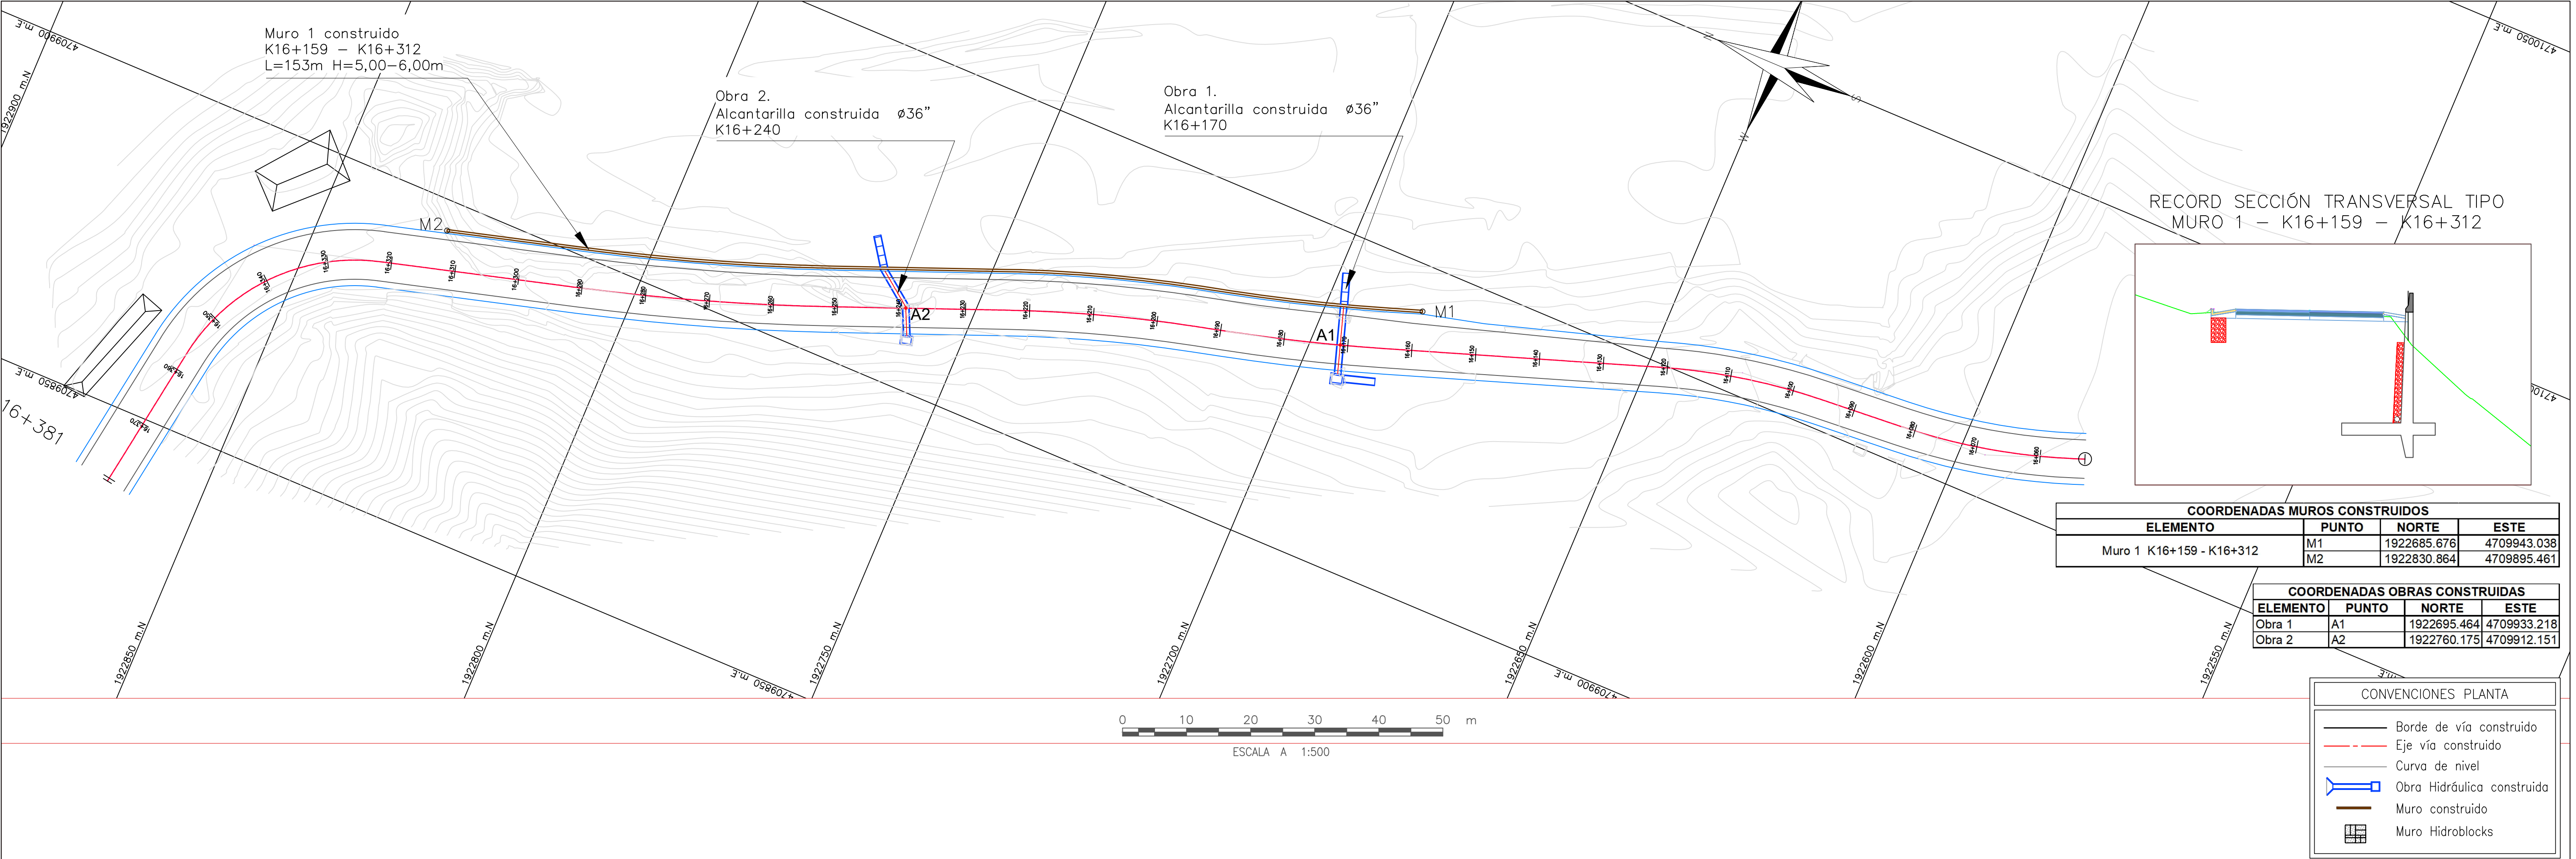

CONSORCIO VIAS
Y EQUIPOS
TOLIMA SUR 2023

OBJETO:
CONTRATAR EL MEJORAMIENTO
DE LA VÍA ATACO-PLANADAS EN
EL DEPARTAMENTO DEL TOLIMA

DIRECTOR CONSTRUCTORA:
ING. CARLOS EDUARDO MOTTA ALVAREZ
MAT PROF. 25202-157031CND

DIRECTOR INTERVENTORIA:
ING. FREDY CORTES RUBIO
MAT PROF. 25202-78651CND

MODIFICACIONES Y REVISIONES		
FECHA	MODIFICACIÓN	NOMBRE ING. RESPONSABLE

TRAMO:
PLANADAS ATACO
CAÑOFISTO
K16+120 - K16+370

CONTIENE:
PLANOS RECORD
PLANADAS ATACO
CAÑOFISTO

ESCALA: 1:500	FECHA: JULIO 2025	
ARCHIVO: Record Cañofisto.dwg	PLANO: 1/1	REV. V-0