


CONVENCIONES Y ESPECIFICACIONES			
1	Enchape de piso cerámico	6	Puerta en aluminio natural 1101 proyectante
2	Enchape pared cerámico	7	Lavananos
3	Esmalte sobre marcos madera	8	Sanitario
4	Estuco y vinilo tipo 1	9	Grifería
5	Muro lamina fibrocemento 10mm	10	División en vidrio templado 6mm y accesorios en acero inoxidable

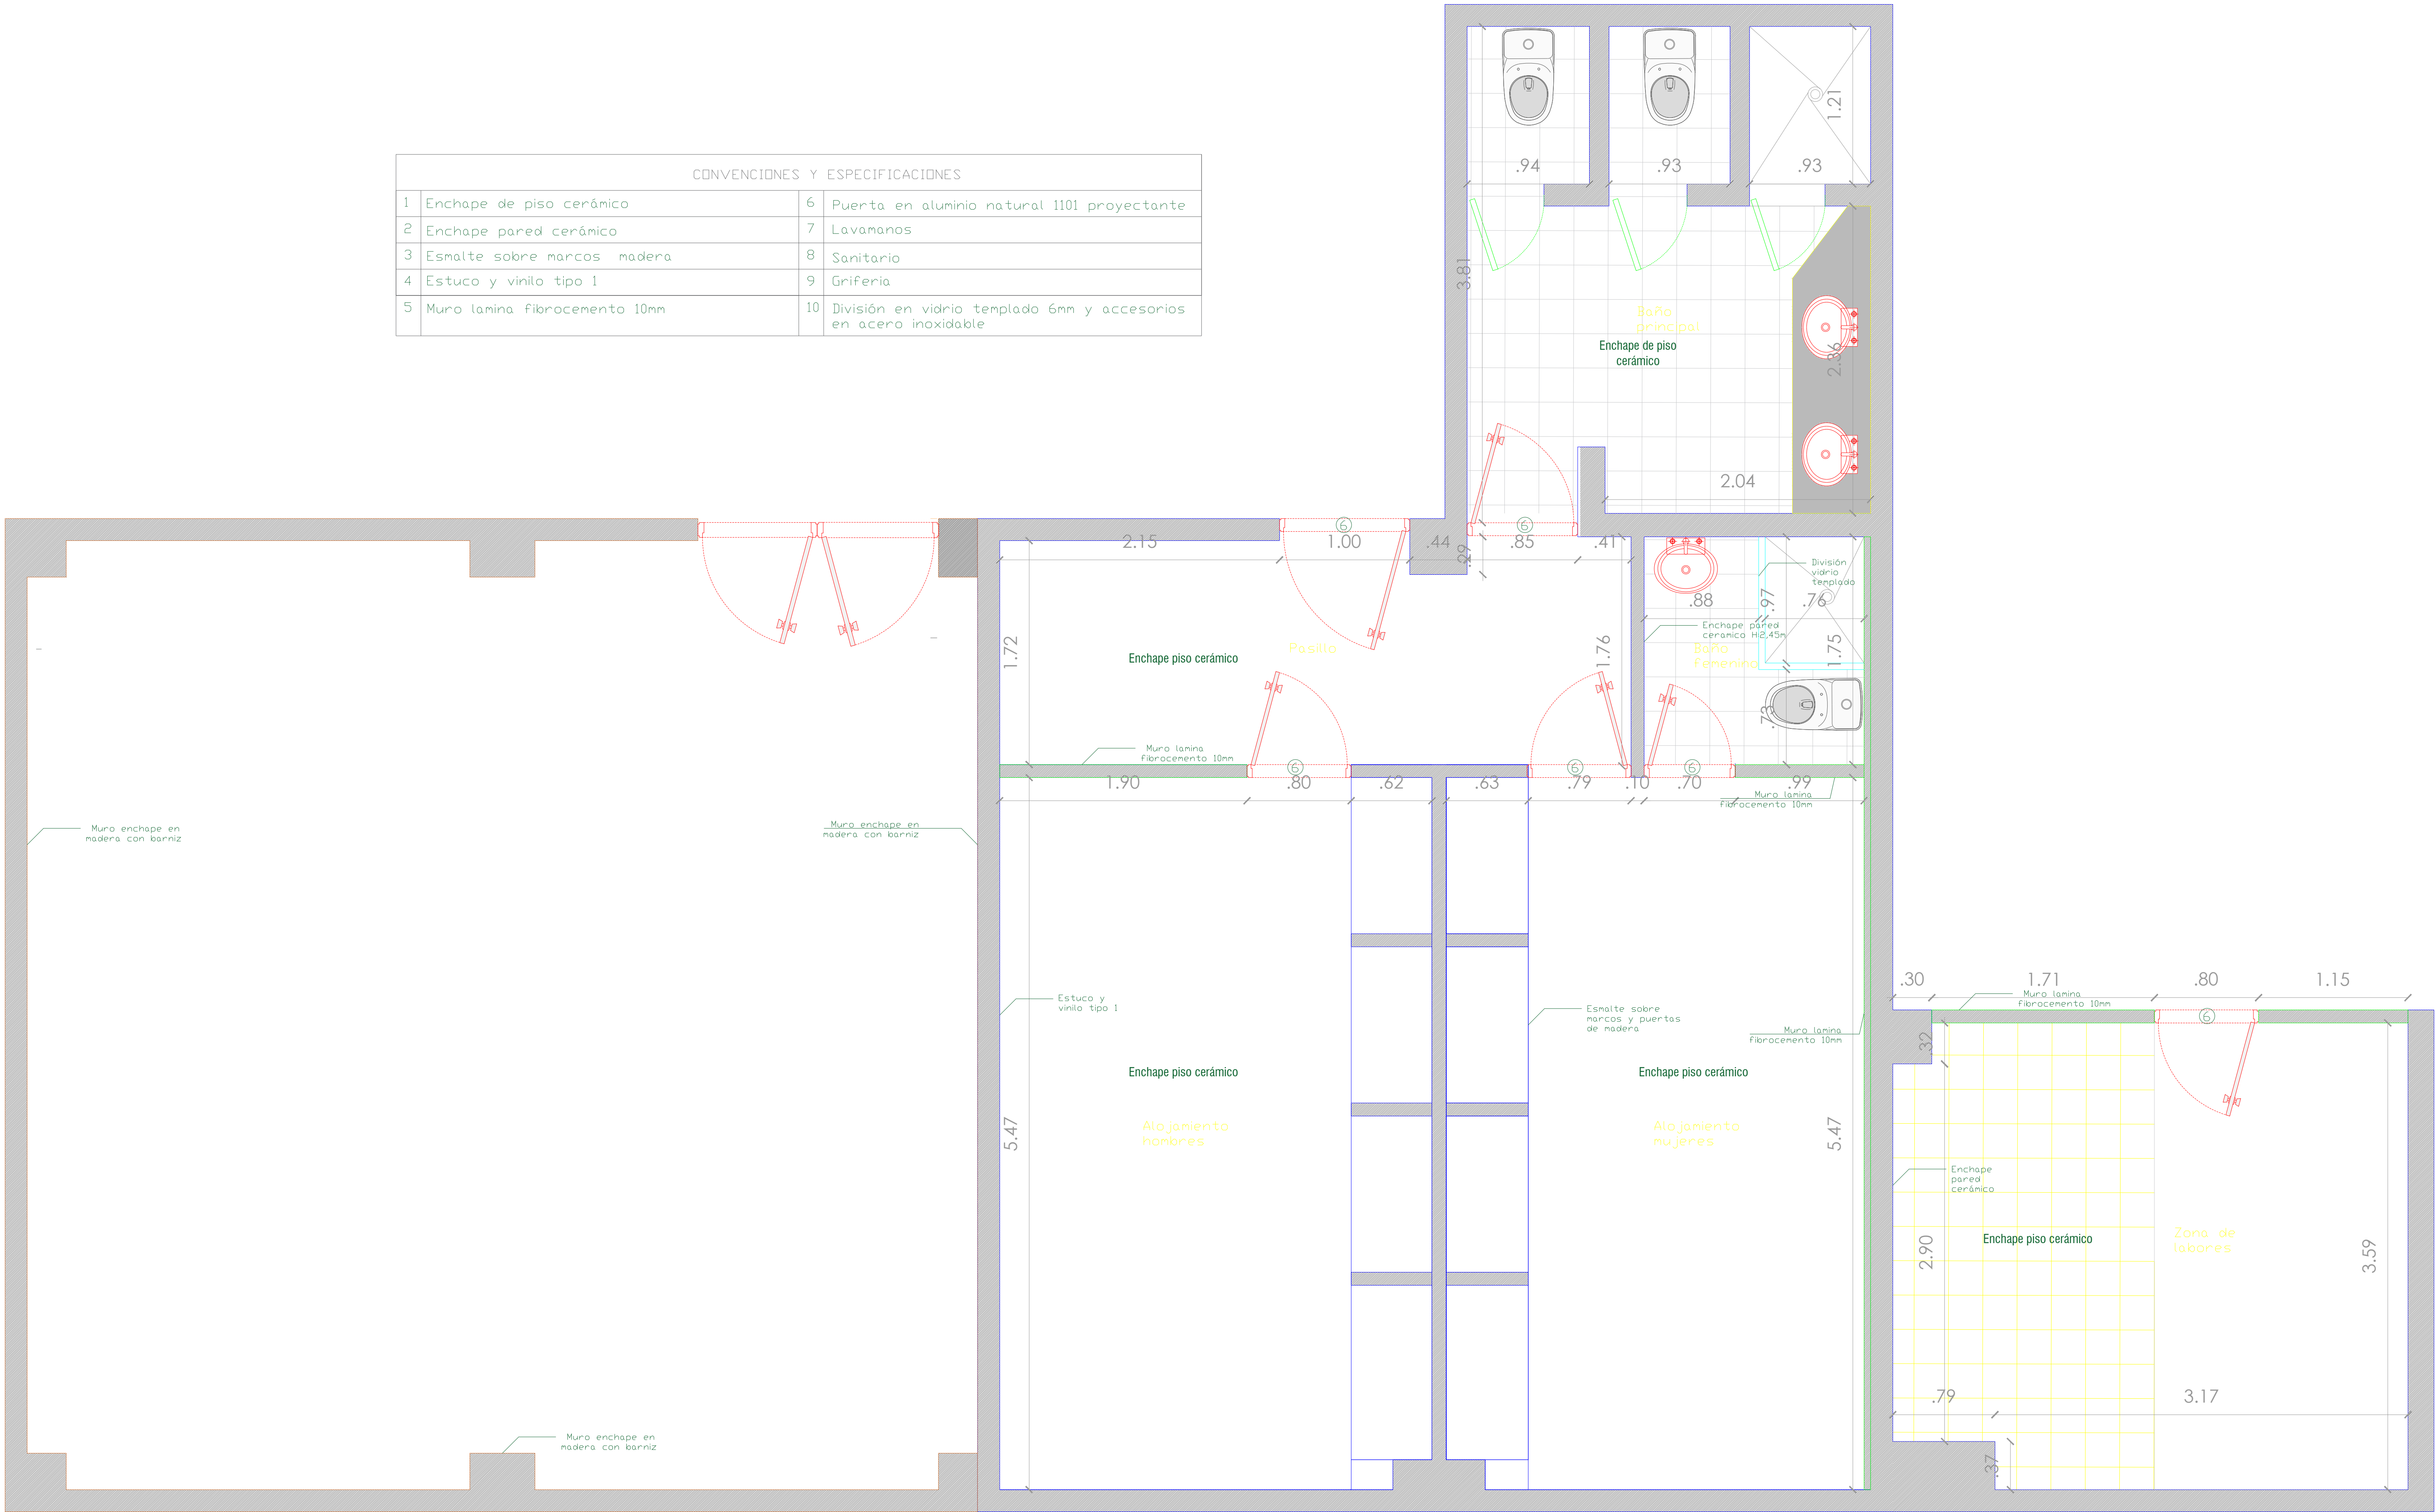

PLANTA ARQUITECTÓNICA ALOJAMIENTOS
ESC 1:350

PROPIETARIO
DIRECCIÓN DE BIENESTAR SOCIAL
Y FAMILIA- POLICÍA NACIONAL

BR.
NOMBRE PROYECTO:
PN DIBIE LI 030 2025
INMUEBLE CENTRO RELIGIOSO
Dirección: Calle 63 # 56A-55, Bogotá

Vo. Bo. GRUPO INFRAESTRUCTURA DIBIE
ARQ. PABLO ERNESTO GUTIÉRREZ

Vo. Bo. GRUPO INFRAESTRUCTURA DIBIE
MY. MARIO ROBERTO AYALA GARCÍA

CONTRATISTA:

NIT: 901.987.827-8

Vo. Bo. REPRESENTANTE LEGAL
CONTRATISTA
SRA. NATHALY JAIMES BARBOSA

Vo. Bo. DIRECTOR ADMINISTRATIVO CONTRATISTA
ARQ. ADRIANA RINCÓN MARTÍNEZ.

Vo.Bo. RESIDENTE CONTRATISTA
ARQ. JUAN FERNANDO MORENO.

Vo.Bo. APOYO RESIDENTE CONTRATISTA
Arq. MILENA HERNÁNDEZ NIÑO.

INTERVENTORIA:


SEDE BOGOTÁ

Vo. Bo. DIRECTOR INTERVENTORIA
ARQ. EDWIN ARTURO GALINDO.

Vo. Bo. RESIDENTE DE INTERVENTORIA
ARQ. LAURA GUERRERO.

OBSERVACIONES:
PLANO RECORD- CONFORME A OBRA

CONTIENE:
PLANTA ARQUITECTÓNICA
ALOJAMIENTOS (RECORD)

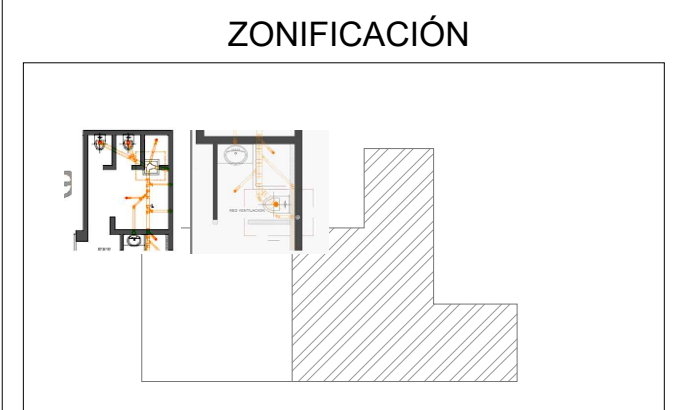

ESCALA:	1:350	FECHA:	15-07-2026
VERSIÓN:	PLANO COD:- ARQ-ALO-01-R	PLANCHA	1/1