




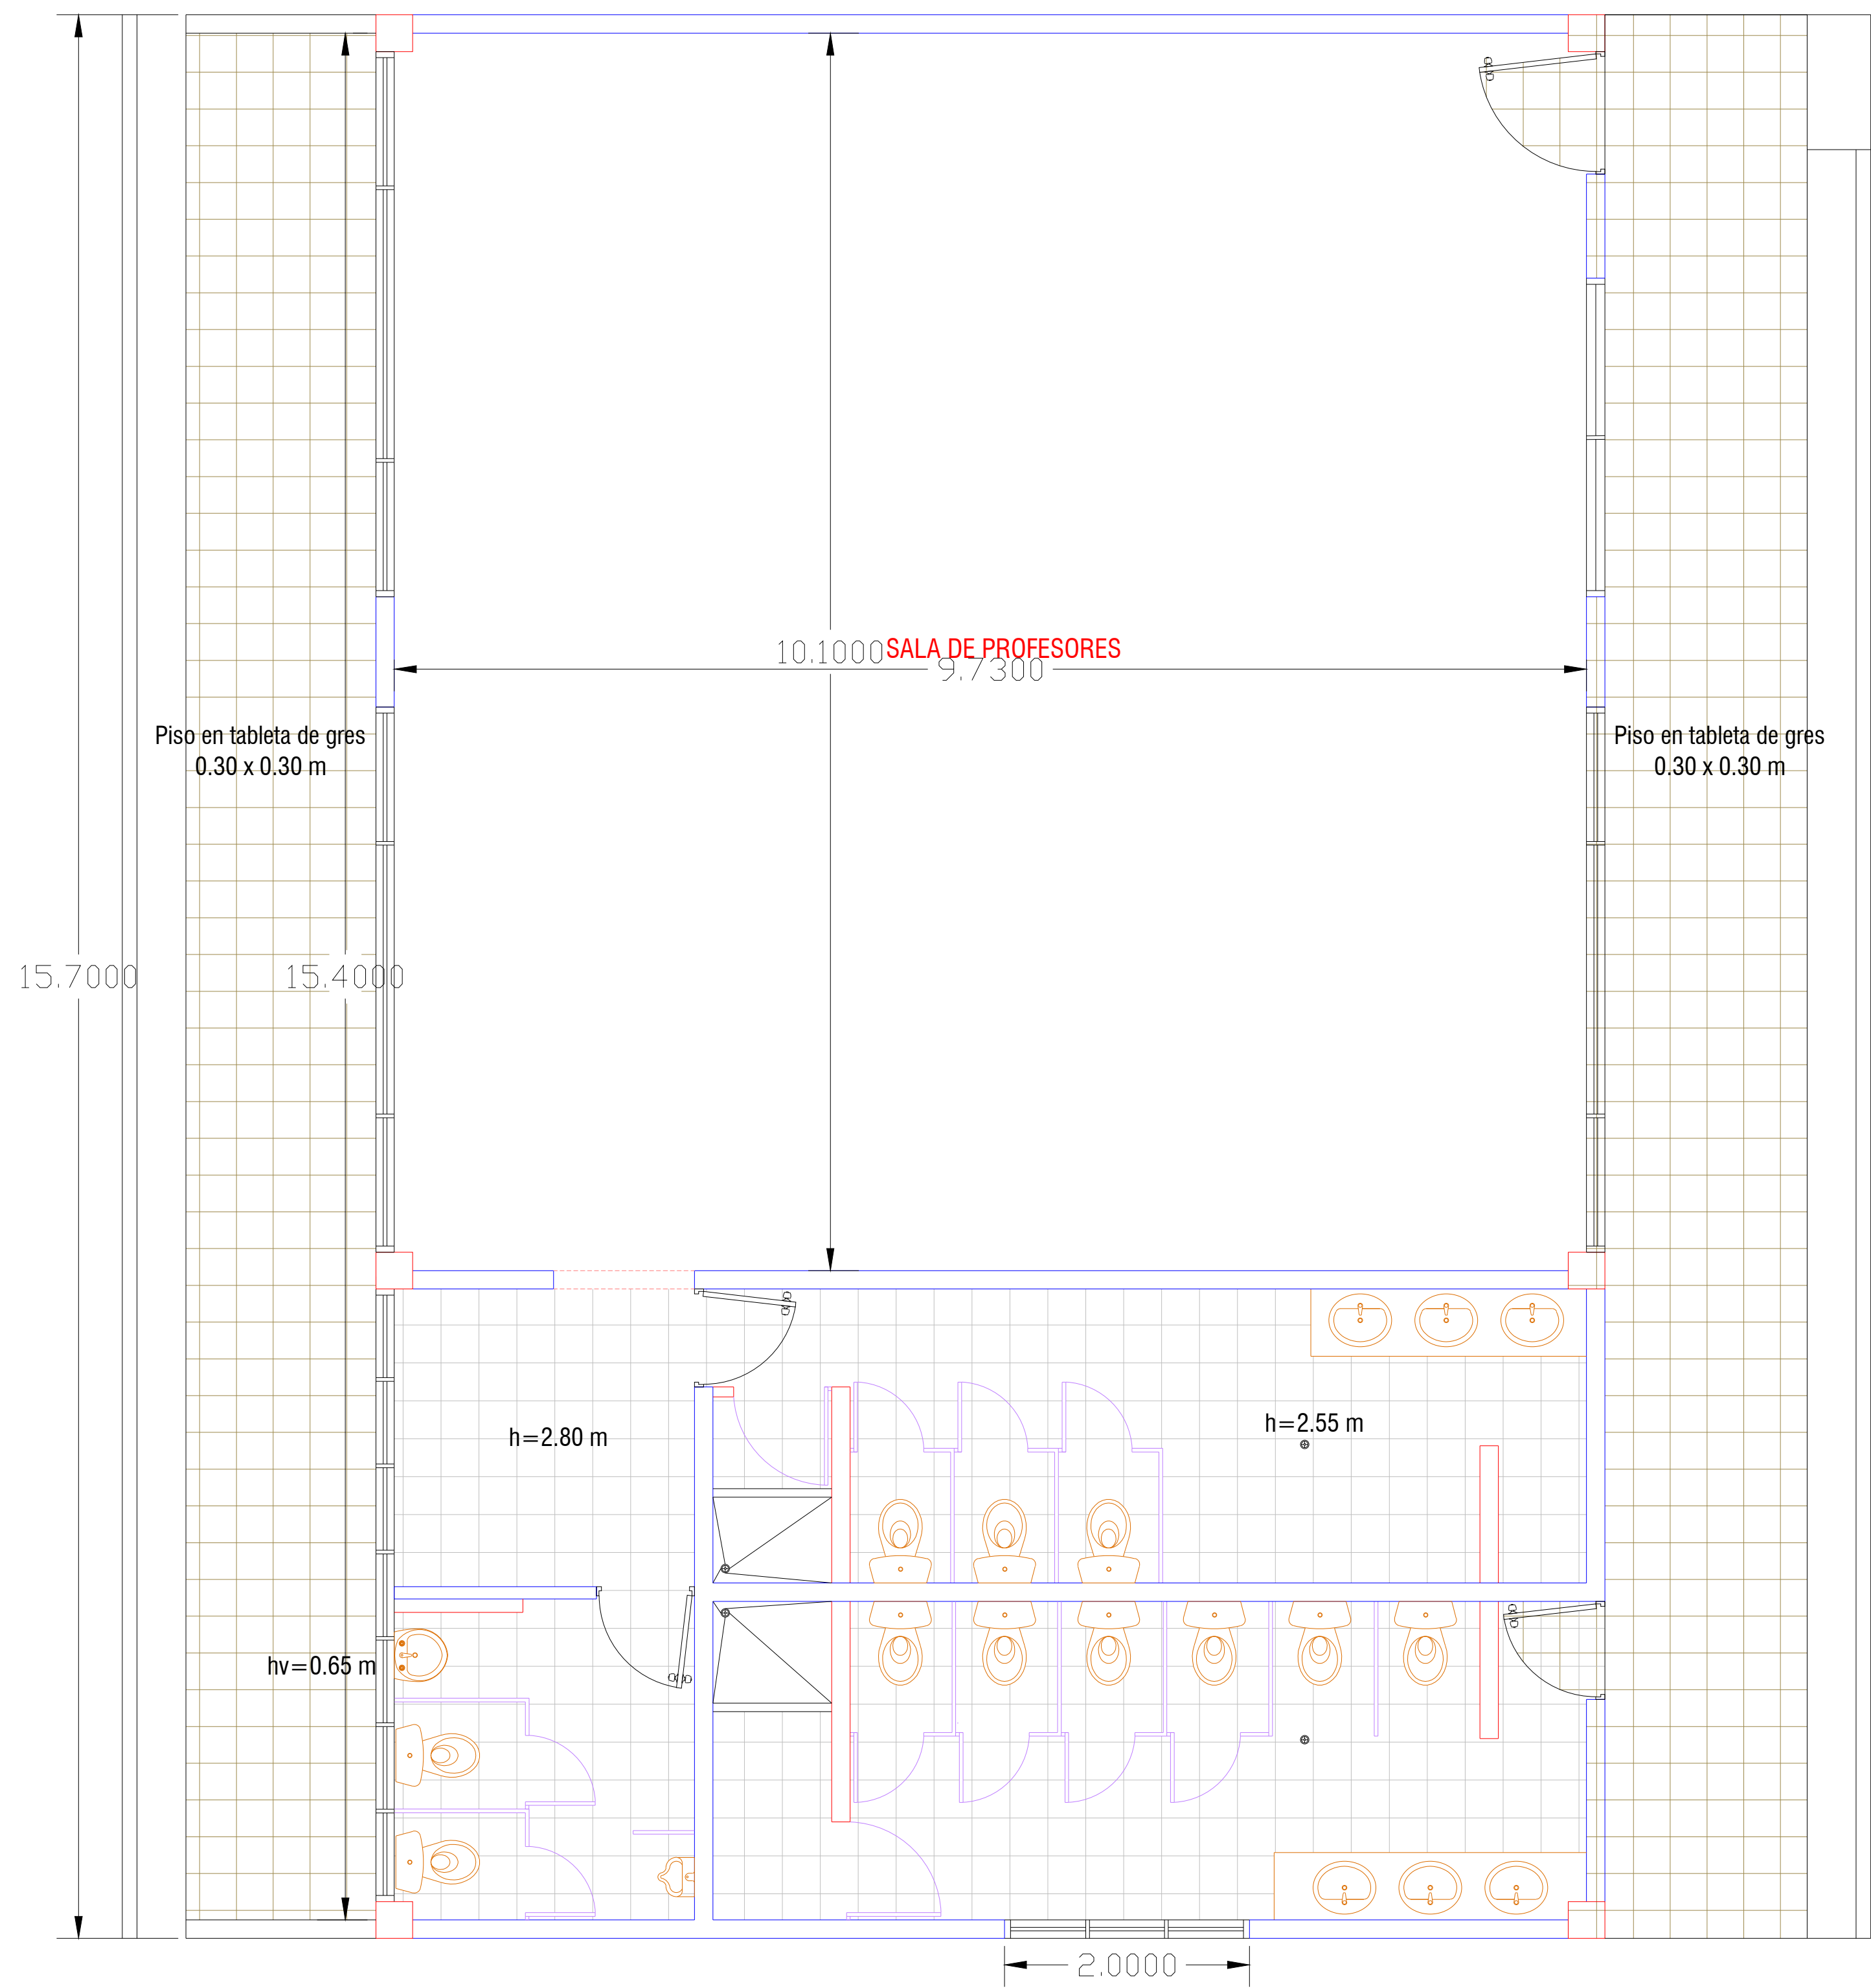

SALA DE PROFESORES
PLANTA EXISTENTE
Escala ----- 1:50

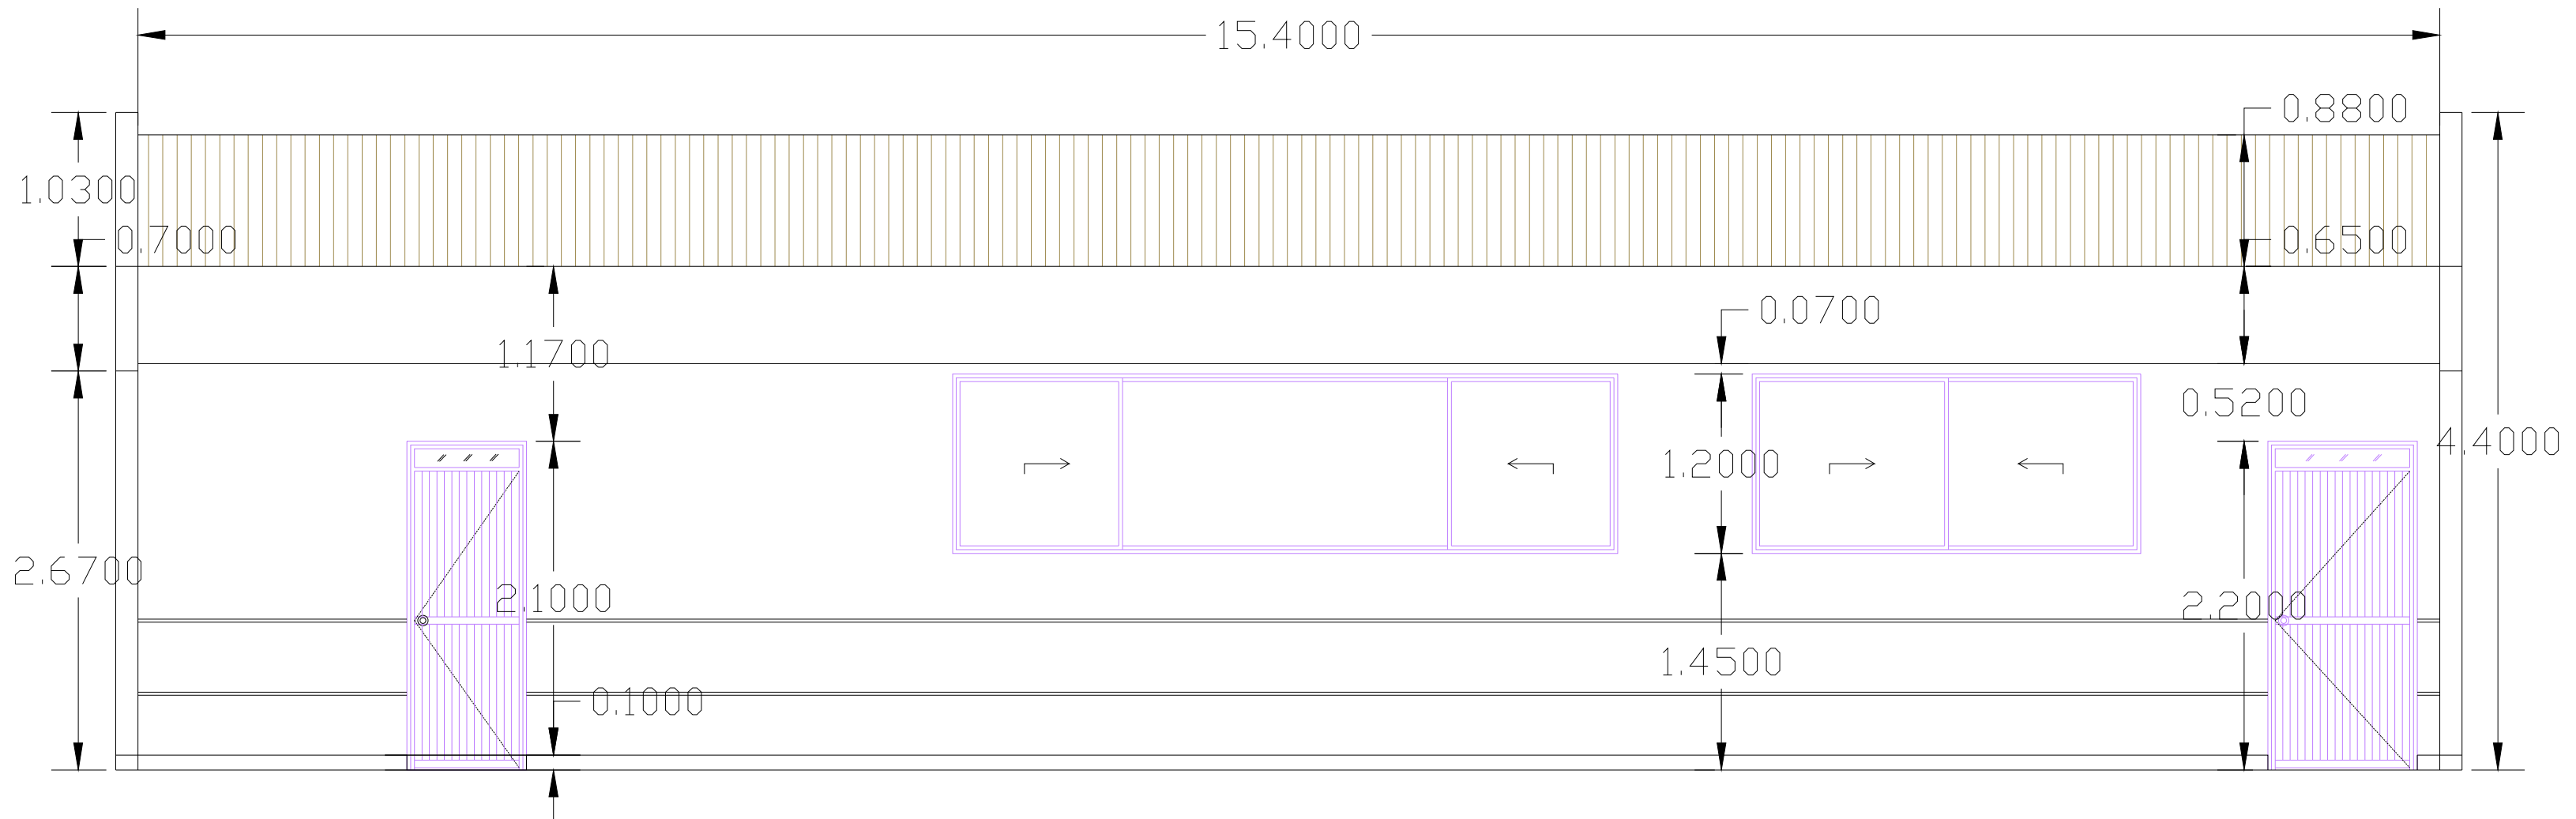


SALA DE PROFESORES
FACHADA PRINCIPAL
Escala ----- 1:50

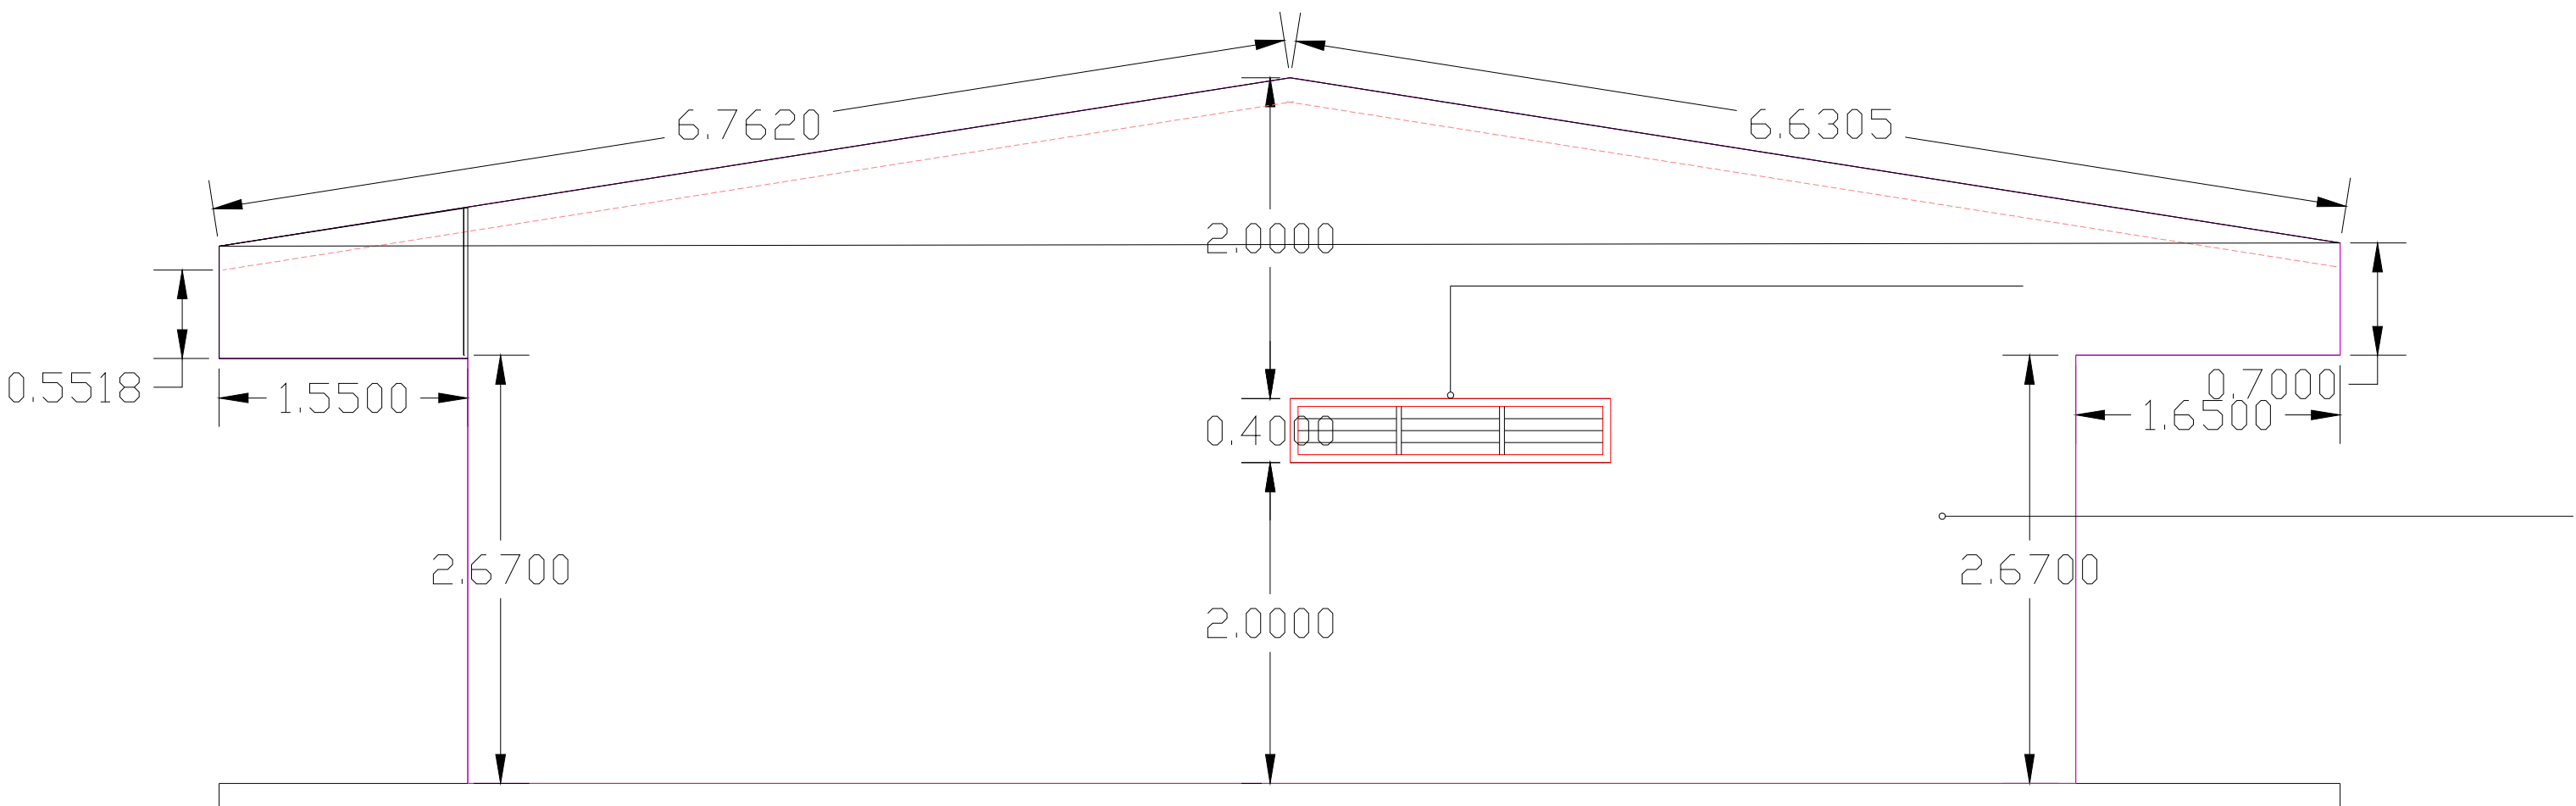

SALA DE PROFESORES
FACHADA LATERAL IZQUIERDA
Escala ----- 1:50

PLANTA SALA DE PROFESORES
ESC 1:350

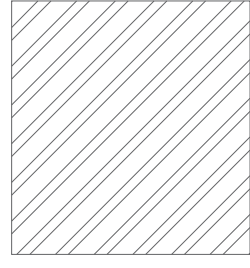PROPIETARIO		
DIRECCIÓN DE BIENESTAR SOCIAL Y FAMILIA- POLICÍA NACIONAL		
BR.		
NOMBRE PROYECTO:		
PN DIBIE LI 030 2025		
INMUEBLE CENTRO RELIGIOSO		
Dirección: Calle 63 # 56A-55, Bogotá		
Vo. Bo. GRUPO INFRAESTRUCTURA DIBIE		
ARQ. PABLO ERNESTO GUTIÉRREZ		
Vo. Bo. GRUPO INFRAESTRUCTURA DIBIE		
MY. MARIO ROBERTO AYALA GARCÍA		
CONTRATISTA:		
		
Vo. Bo. REPRESENTANTE LEGAL CONTRATISTA		
SRA. NATHALY JAIMES BARBOSA		
Vo. Bo. DIRECTOR ADMINISTRATIVO CONTRATISTA		
ARQ. ADRIANA RINCÓN MARTÍNEZ.		
Vo. Bo. RESIDENTE CONTRATISTA		
ARQ. JUAN FERNANDO MORENO.		
Vo. Bo. APOYO RESIDENTE CONTRATISTA		
Arq. MILENA HERNÁNDEZ NIÑO.		
INTERVENTORIA:		
		
Vo. Bo. DIRECTOR INTERVENTORIA		
ARQ. EDWIN ARTURO GALINDO.		
Vo. Bo. RESIDENTE DE INTERVENTORIA		
ARQ. HIDER DE JESUS LARA.		
OBSERVACIONES:		
PLANO RECORD- CONFORME A OBRA		
CONTIENE:		
PLANOS ARQUITECTÓNICOS SALA DE PROFESORES (RECORD)		
ZONIFICACIÓN		
		
ESCALA:	1:350	FECHA:
15-07-2026		
VERSIÓN:	PLANO COD:	PLANCHA
ARQ-ALO-01-R	1/1	