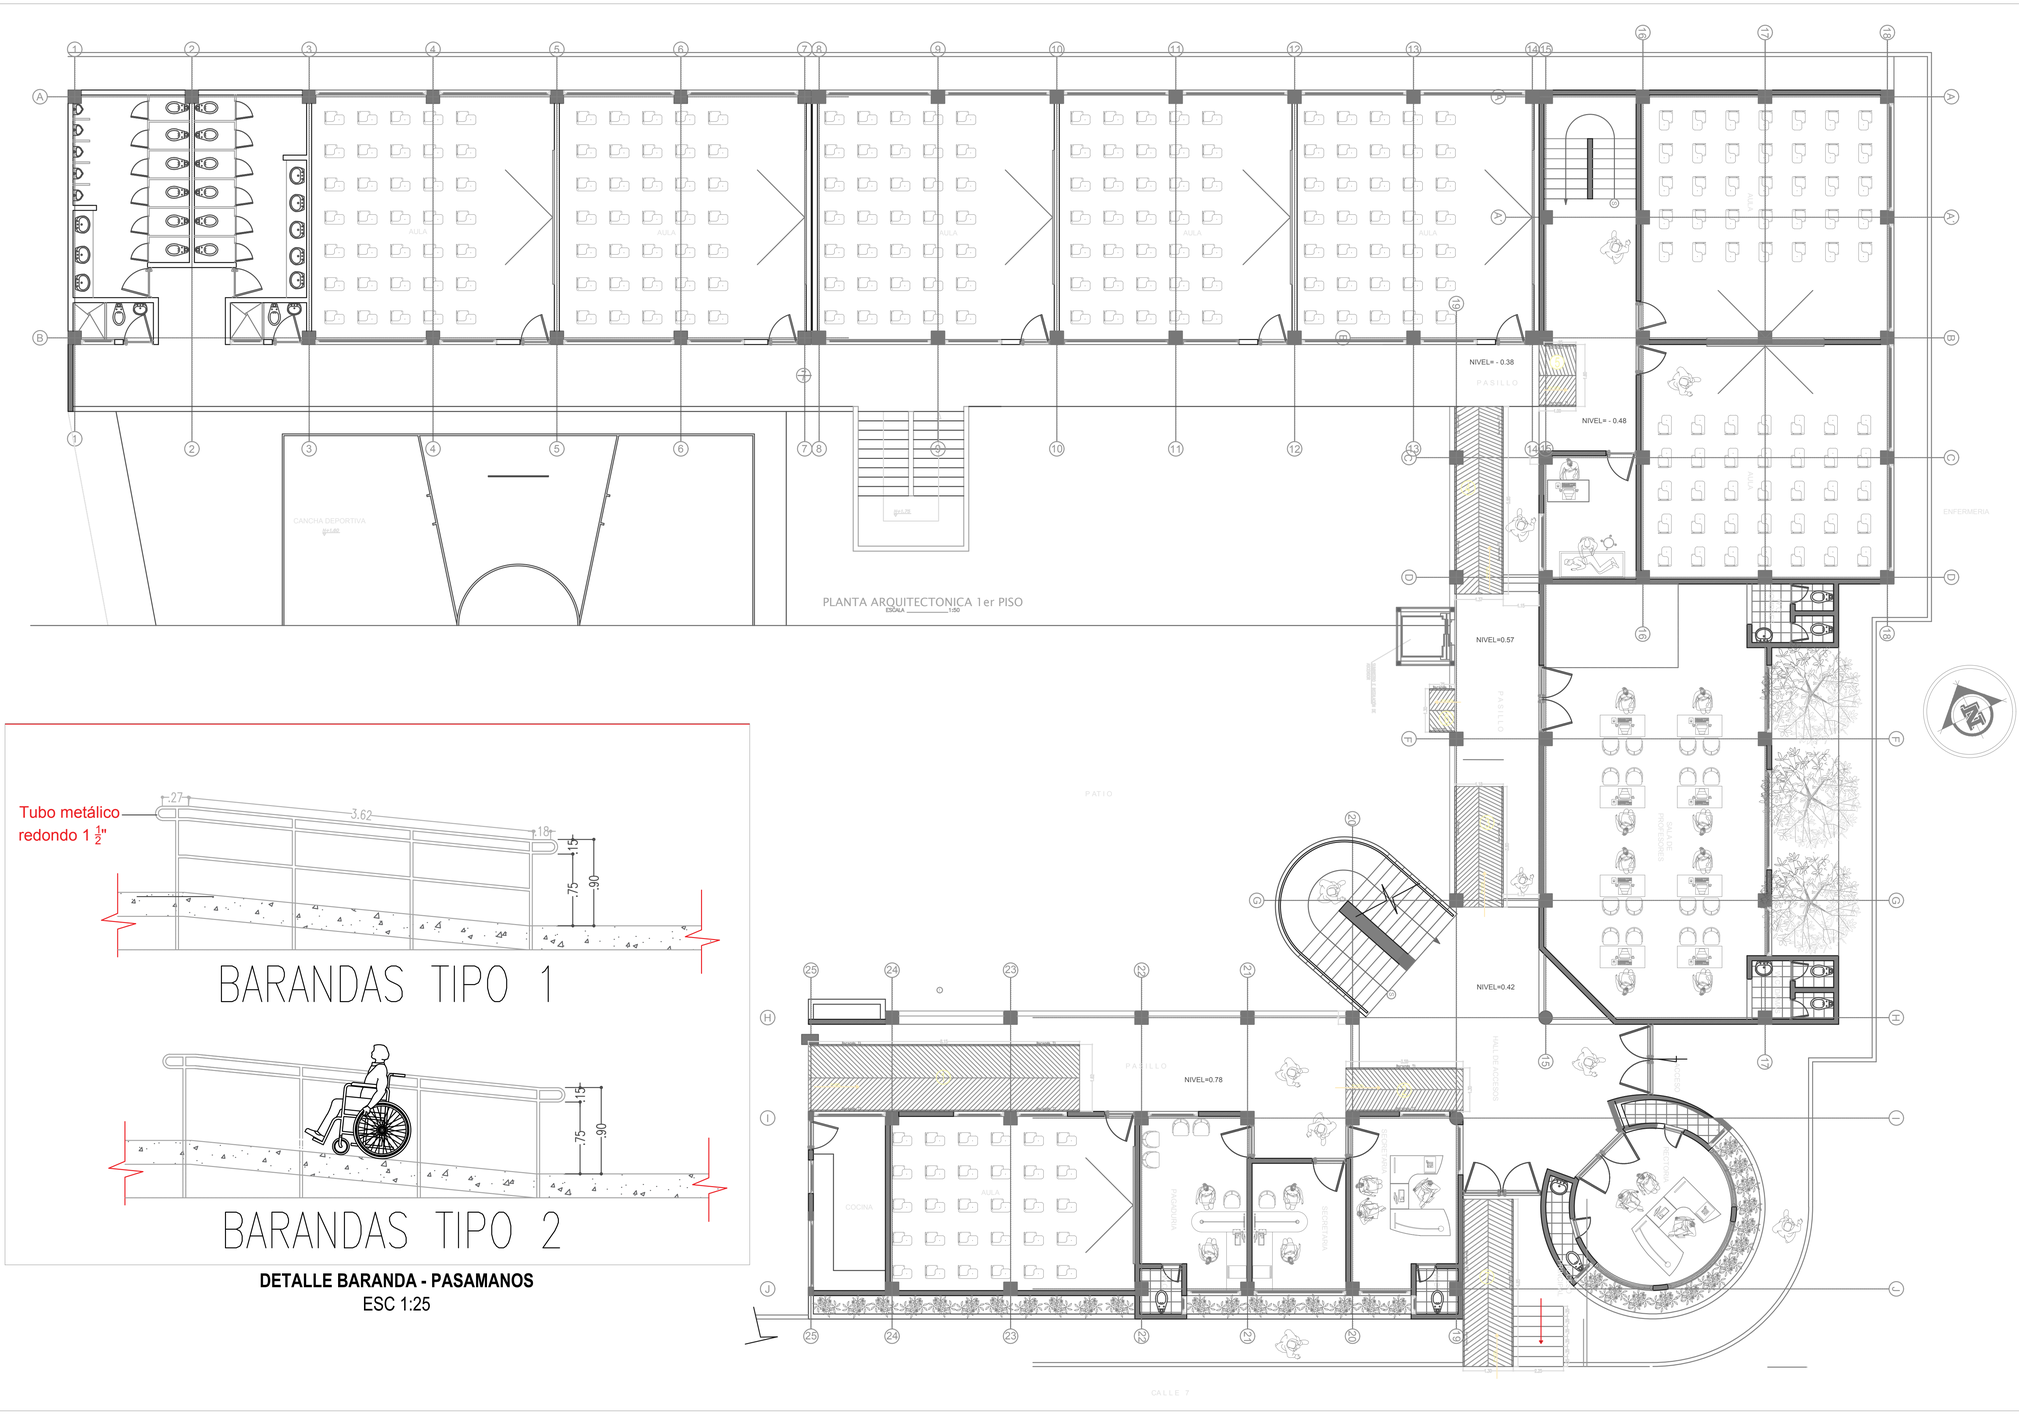


PLANTA ARQUITECTONICA PRIMER PISO
ESC 1:75

DETALLE BARANDA - PASAMANOS
ESC 1:25

DIOS Y PATRIA

LA PLATA HUILA

MUNICIPIO DE LA PLATA HUILA

PROYECTO :

"ADECUACIÓN DE AMBIENTES ESCOLARES PARA PERSONAS EN CONDICIÓN DE DISCAPACIDAD EN LA INSTITUCIÓN EDUCATIVA LUIS CARLOS TRUJILLO POLANCO EN EL MUNICIPIO DE LA PLATA"

CONTIENE :

Diseño Arquitectonico

- Planta arquitectonica primer piso

OBSERVACIONES:

CONSTRUYÓ:

ING. HUGO FERNELI DÍAZ PLAZAS
MP. 25202-227760ND C.C. 12.110.283

ACTUALIZACIÓN DISEÑOS :

ING. RONNI W. PERDOMO QUIROZ
MP. 19202-152708CAU

ARCHIVO : PLANOS_ASBUILT_ASCENSORLAPLATA.DWG

PLANO No.


1/2

ESCALA :

1__:75

FECHA :

DIC. 2022

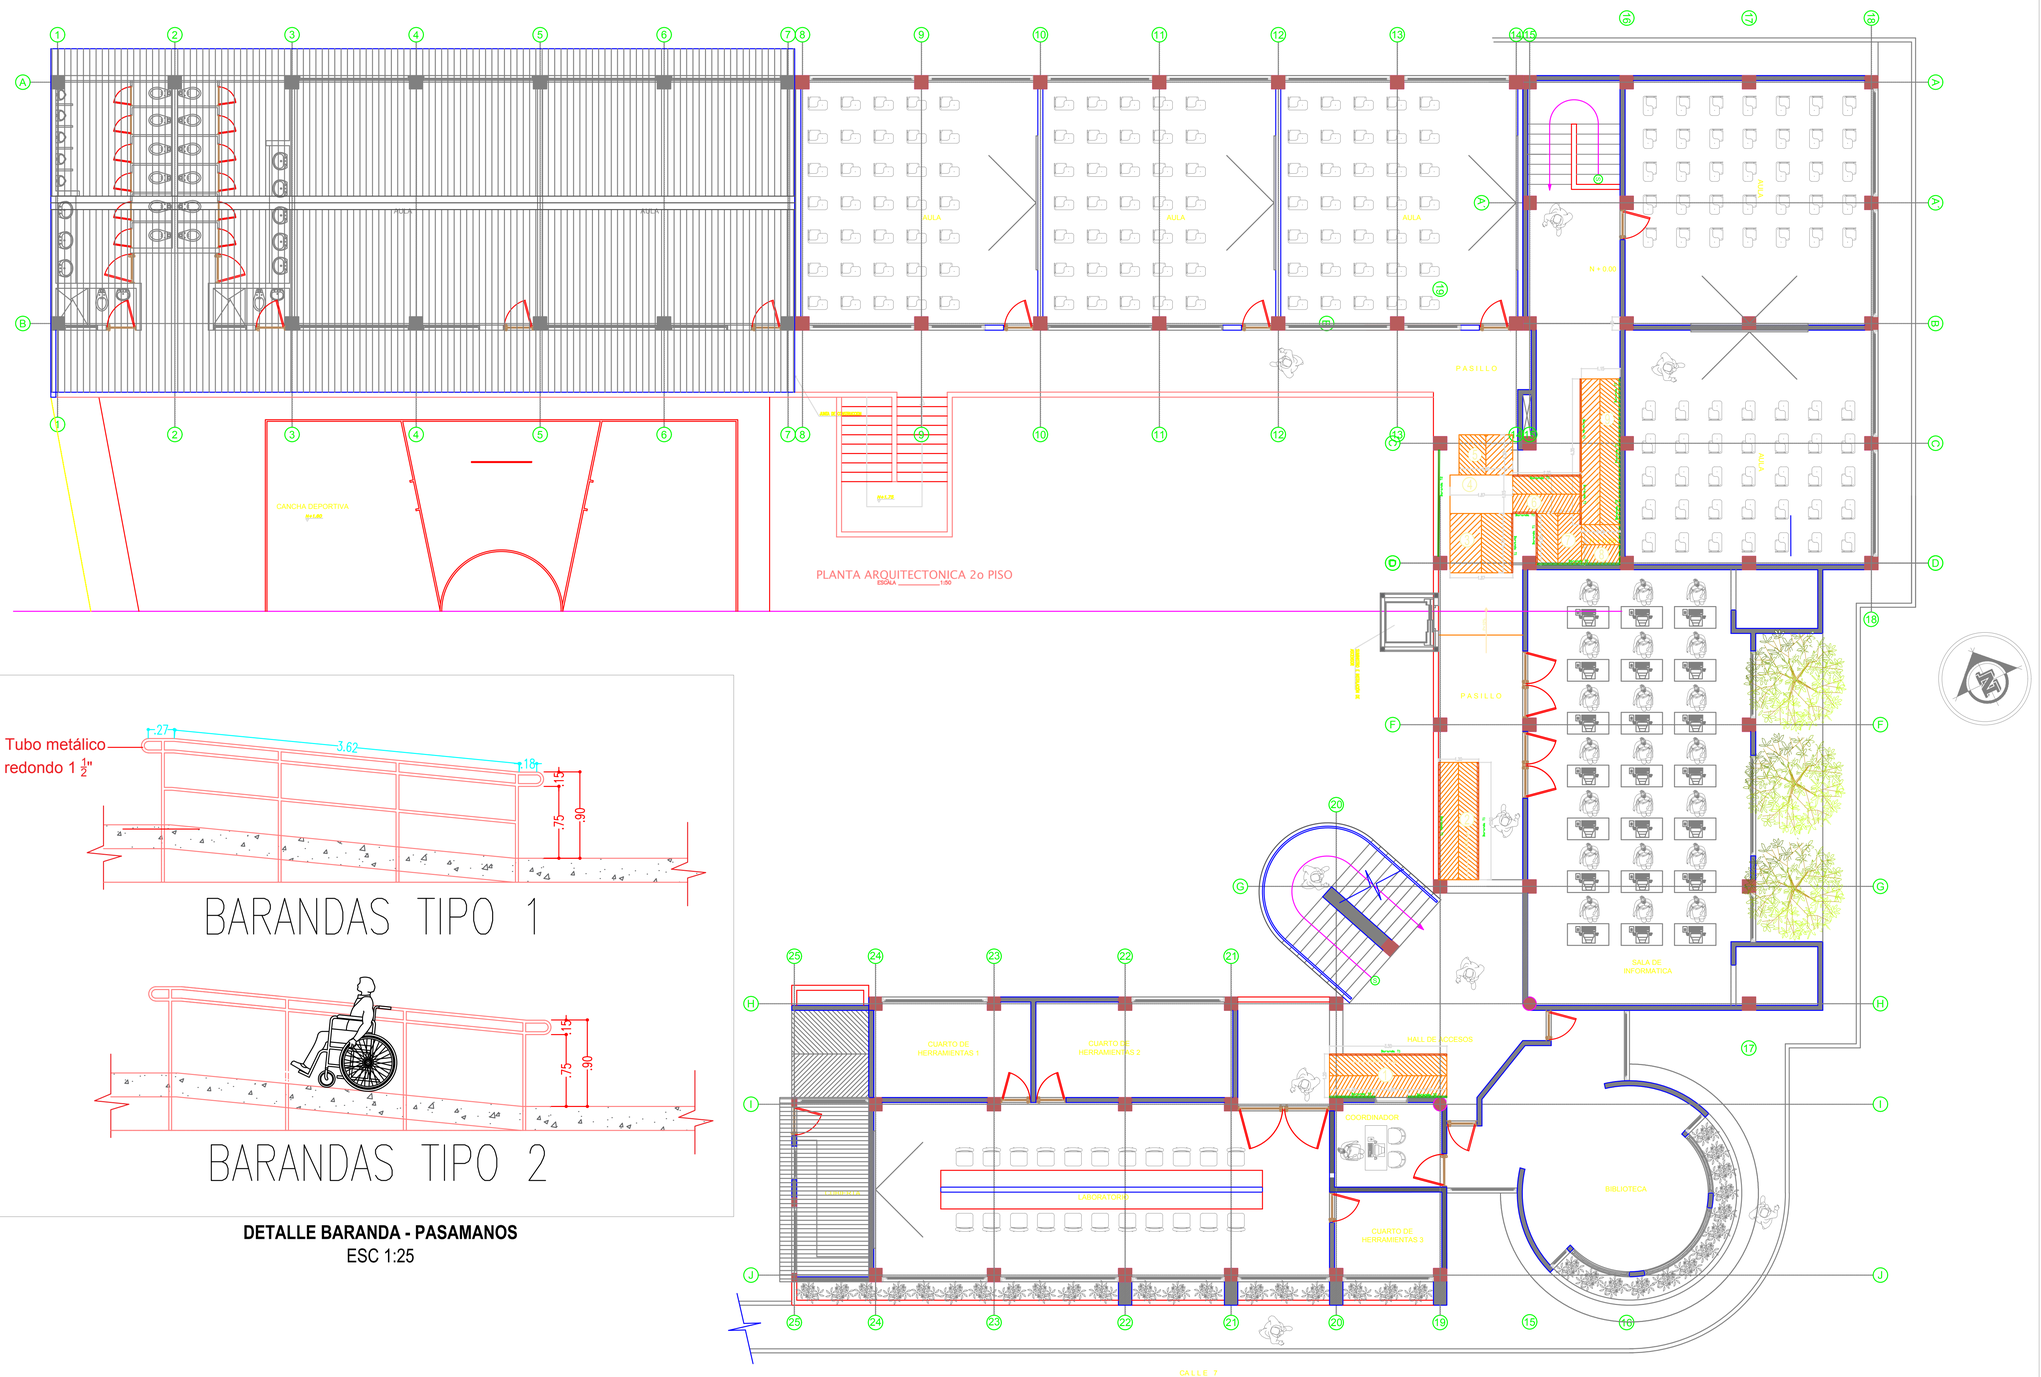

PLANTA ARQUITECTONICA 2o PISO
ESCALA 1:50

DETALLE BARANDA - PASAMANOS
ESC 1:25

PLANTA ARQUITECTONICA SEGUNDO PISO
ESC 1:75

DIOS Y PATRIA

LA PLATA HUILA

MUNICIPIO DE LA PLATA HUILA

PROYECTO :

"ADECUACIÓN DE AMBIENTES ESCOLARES PARA PERSONAS EN CONDICIÓN DE DISCAPACIDAD EN LA INSTITUCIÓN EDUCATIVA LUIS CARLOS TRUJILLO POLANCO EN EL MUNICIPIO DE LA PLATA"

CONTIENE :

Diseño Arquitectonico

- Planta arquitectonica segundo piso

OBSERVACIONES:

CONSTRUYÓ:

ING. HUGO ERNEL DIAZ PLAZAS
MP. 25202-22776CND C.C. 12.110.283

ACTUALIZACIÓN DISEÑOS :

ING. RONNI W. PERDOMO QUIROZ
MP. 19202-152708CAU

ARCHIVO : PLANOS_ASBUILT_ASCENSORLAPLATA.DWG

PLANO No.

2/2

ESCALA :

1__:75

FECHA :

DIC. 2022