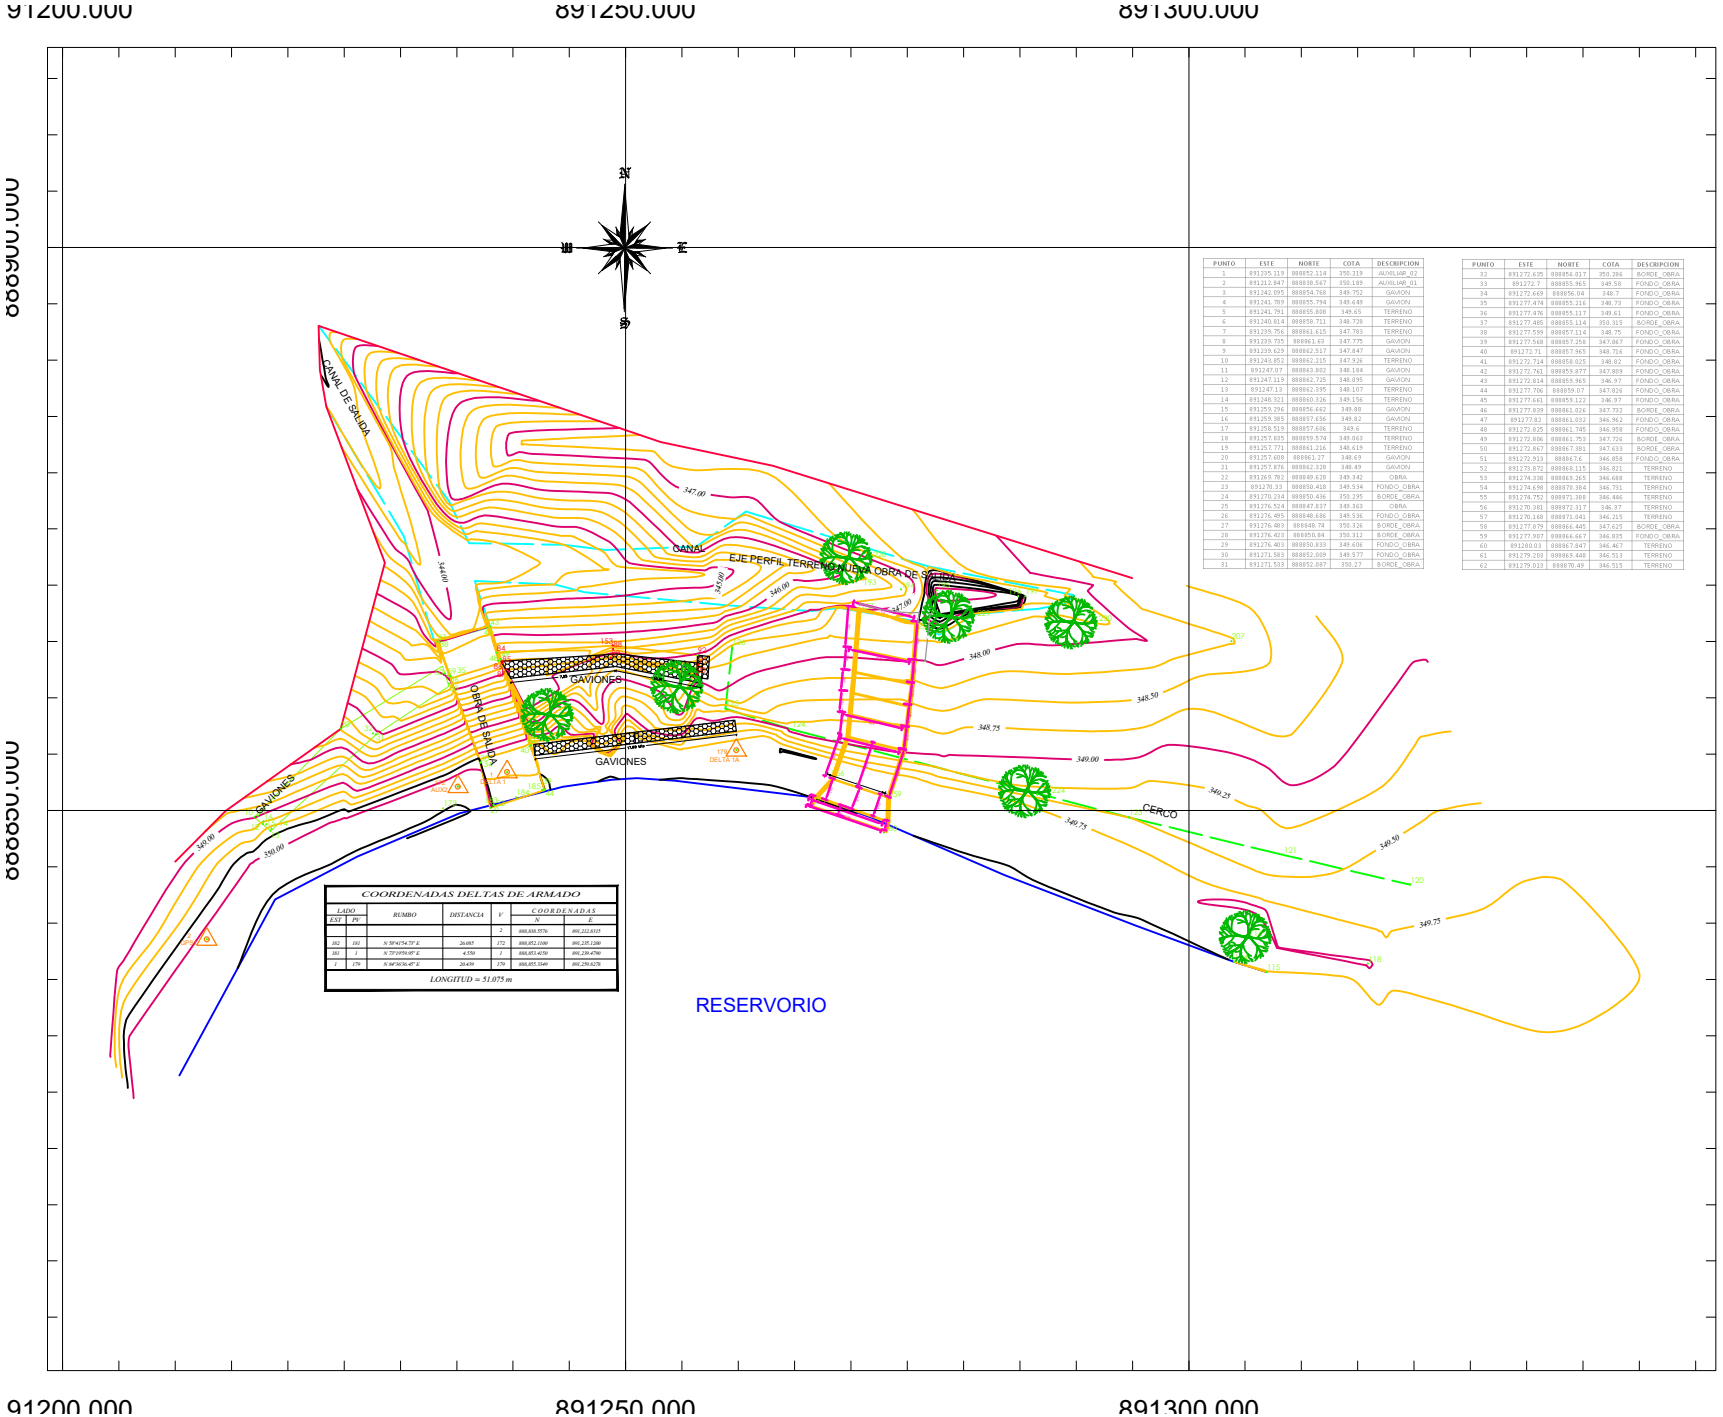


PUNTO	ESTE	NORTE	COTA	DESCRIPCION
1	891235.119	888852.114	350.219	AUXILIAR_02
2	891212.847	888830.567	350.189	AUXILIAR_01
3	891242.695	888854.768	349.752	GAVION
4	891241.789	888855.794	349.649	GAVION
5	891241.791	888855.808	349.65	TERRENO
6	891240.814	888856.711	348.726	TERRENO
7	891239.756	888861.615	347.783	TERRENO
8	891239.735	888861.63	347.775	GAVION
9	891239.629	888862.517	347.847	GAVION
10	891243.852	888862.215	347.926	TERRENO
11	891247.07	888863.802	348.184	GAVION
12	891247.119	888862.725	348.095	GAVION
13	891247.13	888862.395	348.107	TERRENO
14	891248.321	888860.326	349.156	TERRENO
15	891259.296	888856.662	349.88	GAVION
16	891259.385	888857.656	349.82	GAVION
17	891258.519	888857.606	349.6	TERRENO
18	891257.935	888859.574	349.063	TERRENO
19	891257.771	888861.216	348.615	TERRENO
20	891257.608	888861.27	348.63	GAVION
21	891257.876	888862.328	348.49	GAVION
22	891269.782	888849.628	349.342	OBRA
23	89170.33	888850.418	349.534	FONDO_OBRA
24	891270.234	888850.436	350.295	BORDE_OBRA
25	891276.524	888847.837	349.363	OBRA
26	891276.495	888848.686	349.536	FONDO_OBRA
27	891276.483	888848.74	350.326	BORDE_OBRA
28	891276.423	888850.84	350.312	BORDE_OBRA
29	891276.403	888850.833	349.606	FONDO_OBRA
30	891271.583	888852.009	349.577	FONDO_OBRA
31	891271.533	888852.087	350.27	BORDE_OBRA

PUNTO	ESTE	NORTE	COTA	DESCRIPCION
32	891272.635	888856.017	350.286	BORDE_OBRA
33	891272.7	888855.965	349.58	FONDO_OBRA
34	891272.669	888856.04	348.7	FONDO_OBRA
35	891277.474	888855.216	348.73	FONDO_OBRA
36	891277.476	888855.117	349.61	FONDO_OBRA
37	891277.485	888855.114	350.315	BORDE_OBRA
38	891277.599	888857.114	348.75	FONDO_OBRA
39	891277.568	888857.258	347.867	FONDO_OBRA
40	891272.71	888857.365	348.716	FONDO_OBRA
41	891272.714	888858.025	348.82	FONDO_OBRA
42	891272.761	888859.877	347.009	FONDO_OBRA
43	891272.814	888859.965	346.97	FONDO_OBRA
44	891277.706	888859.07	347.826	FONDO_OBRA
45	891277.641	888859.122	346.97	FONDO_OBRA
46	891277.839	888861.026	347.732	BORDE_OBRA
47	891277.82	888861.032	346.962	FONDO_OBRA
48	891272.825	888861.745	346.958	FONDO_OBRA
49	891272.806	888861.753	347.726	BORDE_OBRA
50	891272.867	888867.381	347.633	BORDE_OBRA
51	891272.913	888867.6	346.858	FONDO_OBRA
52	891273.872	888868.115	346.021	TERRENO
53	891274.338	888869.265	346.688	TERRENO
54	891274.696	888870.384	346.731	TERRENO
55	891274.752	888871.389	346.466	TERRENO
56	891270.281	888872.317	346.37	TERRENO
57	891270.168	888871.041	346.215	TERRENO
58	891277.879	888866.485	347.625	BORDE_OBRA
59	891277.907	888866.667	346.835	FONDO_OBRA
60	89108.03	888867.847	346.467	TERRENO
61	891279.208	888867.448	346.513	TERRENO
62	891279.013	888870.49	346.515	TERRENO

Corporación Autónoma Regional del Tolima

CORTOLIMA

SUB–DIRECCION DESARROLLO AMBIENTAL SOSTENIBLE

DEPARTAMENTO DEL TOLIMA

MUNICIPIO DE NATAGAIMA

CORPORACION AUTONOMA REGIONAL DEL TOLIMA

"CORTOLIMA"

PROYECTO:

RESERVORIO DE OLIRCO
MUNICIPIO DE NATAGAIMA
TOLIMA

CONTIENE LEV. TOP:

PLANIMETRIA CON CURVAS DE NIVEL
PLANO RECORD PLANTA


DIGITO:

JHONATAN ANDRES FUERTES G.
Topografo
*TP * 01-17945 CPNT*

LEV.CAL:

JHONATAN ANDRES FUERTES G.
Topografo
*TP * 01-17945 CPNT*

DEPARTAMENTO DEL TOLIMA

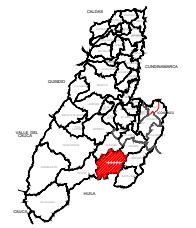

LOCALIZACION A NIVEL DEPARTAMENTAL

C O N V E N C I O N E S

ESCALA: 1 : 250

Vo. Supervisor del contrato

FECHA: 08 - 2024

PLANO N°: 1 DE 1