

0+000.00

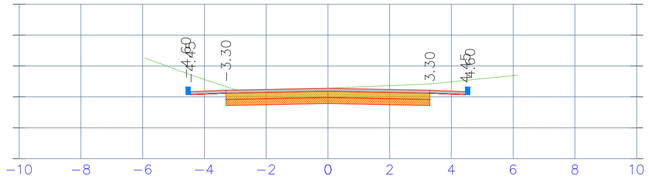


Volumen Total en Abscisa 0+000.00			
AC(m2)	VC(m3)	AR(m2)	VR(m3)
2,25	0,00	0,00	0,00

0+010.00

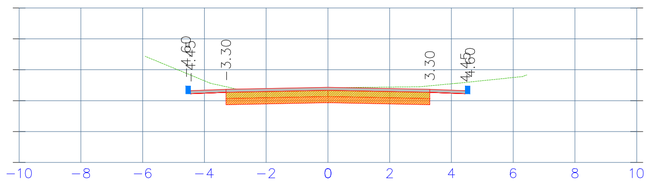


Volumen Total en Abscisa 0+010.00			
AC(m2)	VC(m3)	AR(m2)	VR(m3)
2,95	26,00	0,00	0,00

0+020.00

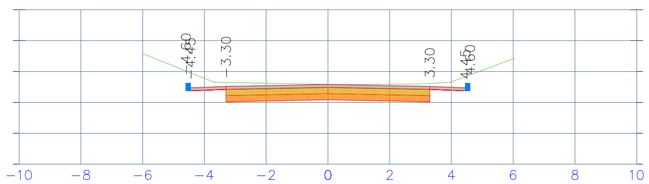


Volumen Total en Abscisa 0+020.00			
AC(m2)	VC(m3)	AR(m2)	VR(m3)
2,84	28,95	0,00	0,00

0+030.00

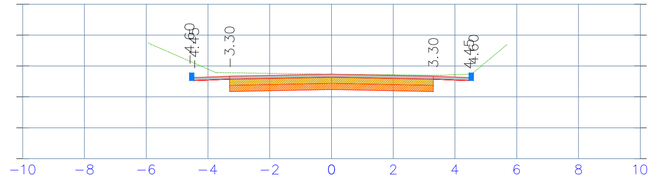


Volumen Total en Abscisa 0+030.00			
AC(m2)	VC(m3)	AR(m2)	VR(m3)
2,86	28,50	0,00	0,00

0+040.00

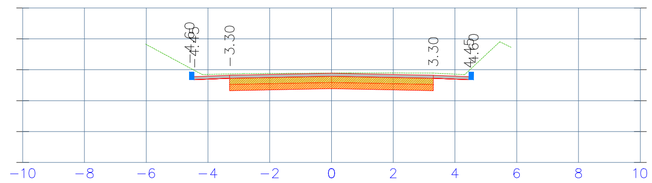


Volumen Total en Abscisa 0+040.00			
AC(m2)	VC(m3)	AR(m2)	VR(m3)
2,71	27,83	0,00	0,00

0+050.00

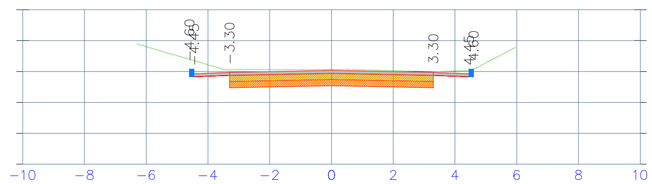


Volumen Total en Abscisa 0+050.00			
AC(m2)	VC(m3)	AR(m2)	VR(m3)
2,49	25,98	0,00	0,00

0+060.00

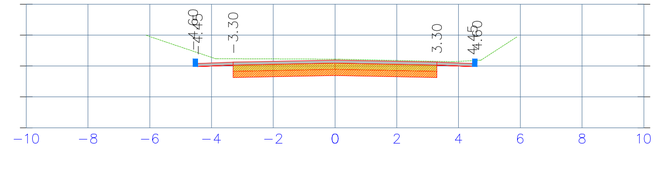


Volumen Total en Abscisa 0+060.00			
AC(m2)	VC(m3)	AR(m2)	VR(m3)
2,28	23,85	0,00	0,00

0+070.00

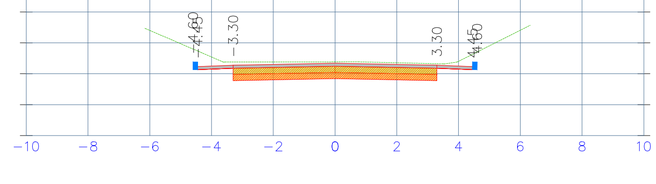

Volumen Total en Abscisa 0+070.00			
AC(m2)	VC(m3)	AR(m2)	VR(m3)
2,41	23,45	0,00	0,00

0+080.00

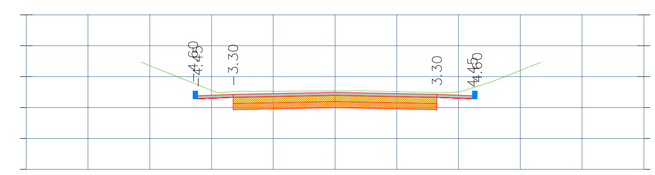

Volumen Total en Abscisa 0+080.00			
AC(m2)	VC(m3)	AR(m2)	VR(m3)
2,46	24,35	0,00	0,00

SOMOS HUILENSES · SOMOS GRANDES

Gobernación del Huila

JPNTELLO

REHABILITACIÓN DE PAVIMENTO FLEXIBLE DESDE FORTALECILLAS HASTA TELLO SOBRE LA VIA DEPARTAMENTAL DE PRIMERO ORDEN CÓDIGO 45A01 NEIVA - SAN ANTONIO, RED VIAL A CARGO DEL DEPARTAMENTO DEL HUILA

DIRECTOR DE OBRA:
ING. CLAUDIO CESAR MEJIA GUTIERREZ
Mat: 2520257574 CND

DIBUJO:
HANER ALBERTO GALLEGO MEJIA

ING. INTERVENTOR
ING. VICTOR GUILLERMO RODRIGUEZ RAMÍREZ
Mat: 2520209399 CND

APROBÓ

MODIFICACIONES Y REVISIONES

FECHA	MODIFICACIÓN	NOMBRE ING. RESPONSABLE	FIRMA

TRAMO: **TRAMO 22**

CONTIENE: **SECCIONES TRANSVERSALES K0+000 AL K0+080**

ESCALA: **V:1:100 H:1:100**

FECHA: DICIEMBRE 2025

ARCHIVO: ACAD-AS-BUILT-TR1_A_TR25-Model.dwg

PLANO : 77/90

REV. 1