

0+090.00

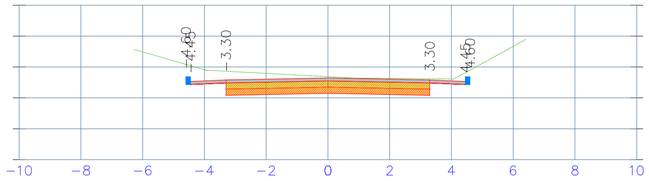


Volumen Total en Abscisa 0+090.00			
AC(m2)	VC(m3)	AR(m2)	VR(m3)
2,91	29,15	0,00	0,00

0+120.00

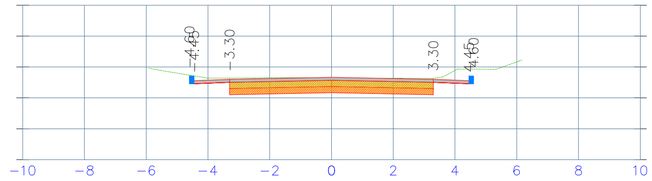


Volumen Total en Abscisa 0+120.00			
AC(m2)	VC(m3)	AR(m2)	VR(m3)
2,91	29,15	0,00	0,00

0+150.00

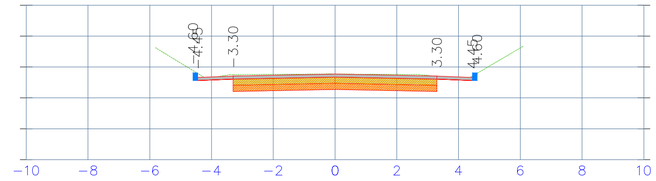


Volumen Total en Abscisa 0+150.00			
AC(m2)	VC(m3)	AR(m2)	VR(m3)
2,91	29,15	0,00	0,00

0+100.00

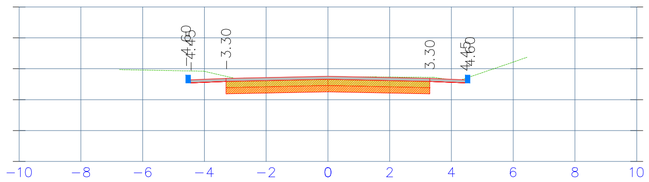


Volumen Total en Abscisa 0+100.00			
AC(m2)	VC(m3)	AR(m2)	VR(m3)
2,91	29,15	0,00	0,00

0+130.00

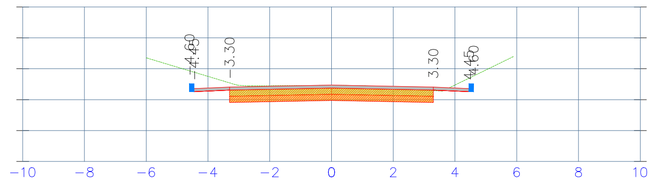


Volumen Total en Abscisa 0+130.00			
AC(m2)	VC(m3)	AR(m2)	VR(m3)
2,91	29,15	0,00	0,00

0+160.00

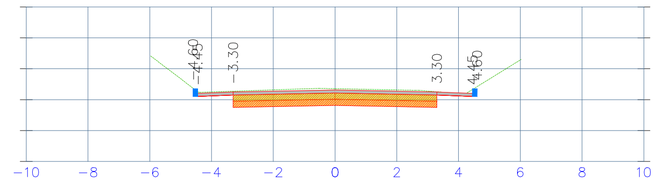


Volumen Total en Abscisa 0+160.00			
AC(m2)	VC(m3)	AR(m2)	VR(m3)
2,91	29,15	0,00	0,00

0+110.00

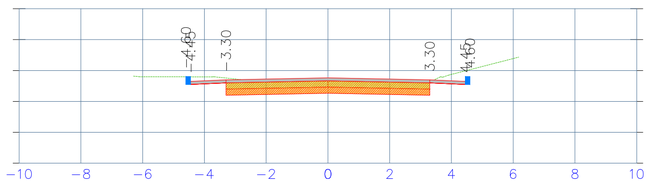


Volumen Total en Abscisa 0+110.00			
AC(m2)	VC(m3)	AR(m2)	VR(m3)
2,91	29,15	0,00	0,00

0+140.00

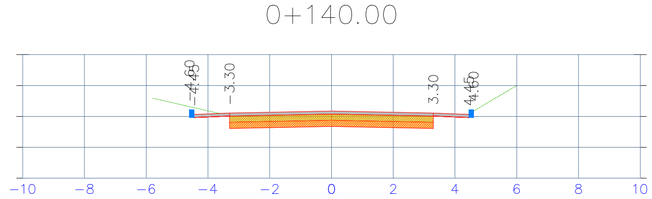

Volumen Total en Abscisa 0+140.00			
AC(m2)	VC(m3)	AR(m2)	VR(m3)
2,91	29,15	0,00	0,00

0+170.00

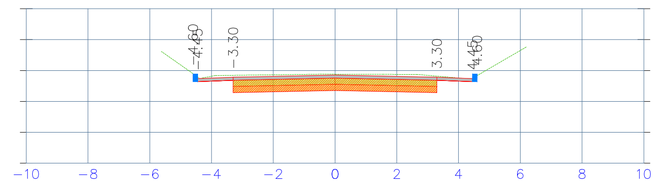

Volumen Total en Abscisa 0+170.00			
AC(m2)	VC(m3)	AR(m2)	VR(m3)
2,91	29,15	0,00	0,00

SOMOS HUILENSES · SOMOS GRANDES

Gobernación del Huila

JPNTELLO

REHABILITACIÓN DE PAVIMENTO FLEXIBLE DESDE FORTALECILLAS HASTA TELLO SOBRE LA VIA DEPARTAMENTAL DE PRIMERO ORDEN CÓDIGO 45A01 NEIVA - SAN ANTONIO, RED VIAL A CARGO DEL DEPARTAMENTO DEL HUILA

DIRECTOR DE OBRA:
ING. CLAUDIO CESAR MEJIA GUTIERREZ
Mat: 2520257574 CND

DIBUJO:
HANER ALBERTO GALLEGO MEJIA

ING. INTERVENTOR
ING. VICTOR GUILLERMO RODRIGUEZ RAMÍREZ
Mat: 2520209399 CND

APROBÓ

MODIFICACIONES Y REVISIONES

FECHA	MODIFICACIÓN	NOMBRE ING. RESPONSABLE	FIRMA

TRAMO: **TRAMO 20**

CONTIENE: **SECCIONES TRANSVERSALES K0+090 AL K0+170**

ESCALA: **V:1:100 H:1:100**

FECHA: DICIEMBRE 2025

ARCHIVO: ACAD-AS-BUILT-TR1_A_TR25-Model.dwg

PLANO : 73/90

REV. 1