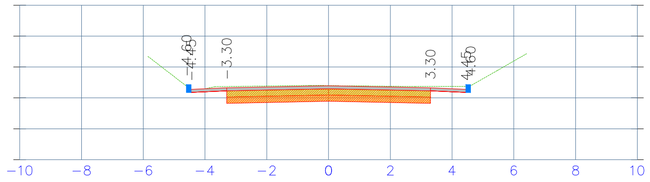
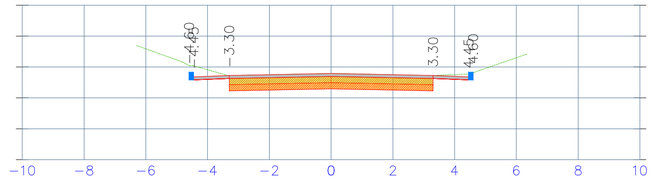
## 0+180.00



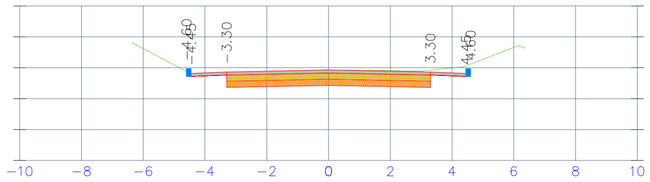

| Volumen Total en Abscisa 0+180.00 | | | |
|---|---|---|---|
| AC(m2) | VC(m3) | AR(m2) | VR(m3) |
| 2,91 | 29,15 | 0,00 | 0,00 |

## 0+206.36



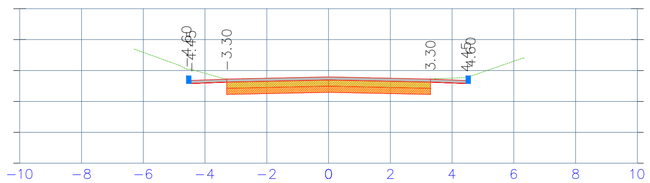

| Volumen Total en Abscisa 0+193.00 | | | |
|---|---|---|---|
| AC(m2) | VC(m3) | AR(m2) | VR(m3) |
| 2,91 | 29,15 | 0,00 | 0,00 |

## 0+190.00




| Volumen Total en Abscisa 0+190.00 | | | |
|---|---|---|---|
| AC(m2) | VC(m3) | AR(m2) | VR(m3) |
| 2,91 | 29,15 | 0,00 | 0,00 |

## 0+200.00




| Volumen Total en Abscisa 0+193.00 | | | |
|---|---|---|---|
| AC(m2) | VC(m3) | AR(m2) | VR(m3) |
| 2,91 | 29,15 | 0,00 | 0,00 |

| TABLA DE VOLUMENES | | | | | | |
|---|---|---|---|---|---|---|
| ABSCISA | AREA RELLENO | AREA CORTE | VOLUMEN RELLENO | VOLUMEN CORTE | ACUMULADO RELLENO | ACUMULADO CORTE |
| 0+000.00 | 0.00 | 2.87 | 0.00 | 0.00 | 0.00 | 0.00 |
| 0+010.00 | 0.00 | 2.87 | 0.00 | 28.66 | 0.00 | 29.14 |
| 0+020.00 | 0.00 | 2.87 | 0.00 | 28.66 | 0.00 | 58.29 |
| 0+030.00 | 0.00 | 2.87 | 0.00 | 28.66 | 0.00 | 87.44 |
| 0+040.00 | 0.00 | 2.87 | 0.00 | 28.66 | 0.00 | 116.59 |
| 0+050.00 | 0.00 | 2.87 | 0.00 | 28.66 | 0.00 | 145.74 |
| 0+060.00 | 0.00 | 2.87 | 0.00 | 28.66 | 0.00 | 174.88 |
| 0+070.00 | 0.00 | 2.87 | 0.00 | 28.66 | 0.00 | 204.03 |
| 0+080.00 | 0.00 | 2.87 | 0.00 | 28.66 | 0.00 | 233.18 |
| 0+090.00 | 0.00 | 2.87 | 0.00 | 28.66 | 0.00 | 262.33 |
| 0+100.00 | 0.00 | 2.87 | 0.00 | 28.66 | 0.00 | 291.48 |
| 0+110.00 | 0.00 | 2.87 | 0.00 | 28.66 | 0.00 | 320.62 |
| 0+120.00 | 0.00 | 2.87 | 0.00 | 28.66 | 0.00 | 349.77 |
| 0+130.00 | 0.00 | 2.87 | 0.00 | 28.66 | 0.00 | 378.92 |
| 0+140.00 | 0.00 | 2.87 | 0.00 | 28.66 | 0.00 | 408.07 |
| 0+150.00 | 0.00 | 2.87 | 0.00 | 28.66 | 0.00 | 437.22 |
| 0+160.00 | 0.00 | 2.87 | 0.00 | 28.66 | 0.00 | 466.36 |
| 0+170.00 | 0.00 | 2.87 | 0.00 | 28.66 | 0.00 | 495.51 |
| 0+180.00 | 0.00 | 2.87 | 0.00 | 28.66 | 0.00 | 524.66 |
| 0+190.00 | 0.00 | 2.87 | 0.00 | 28.65 | 0.00 | 553.81 |

| TABLA DE VOLUMENES | | | | | | |
|---|---|---|---|---|---|---|
| ABSCISA | AREA RELLENO | AREA CORTE | VOLUMEN RELLENO | VOLUMEN CORTE | ACUMULADO RELLENO | ACUMULADO CORTE |
| 0+206.36 | 0.00 | 2.87 | 0.00 | 28.75 | 0.00 | 601.49 |

SOMOS HUILENSES · SOMOS GRANDES

Gobernación del Huila

JPNTELLO

**REHABILITACIÓN DE PAVIMENTO FLEXIBLE DESDE FORTALECILLAS HASTA TELLO SOBRE LA VIA DEPARTAMENTAL DE PRIMERO ORDEN CÓDIGO 45A01 NEIVA - SAN ANTONIO, RED VIAL A CARGO DEL DEPARTAMENTO DEL HUILA**

DIRECTOR DE OBRA:
ING. CLAUDIO CESAR MEJIA GUTIERREZ
Mat: 2520257574 CND

DIBUJO:
HANER ALBERTO GALLEGO MEJIA

ING. INTERVENTOR
ING. VICTOR GUILLERMO RODRIGUEZ RAMÍREZ
Mat: 2520209399 CND

APROBÓ

MODIFICACIONES Y REVISIONES

| FECHA | MODIFICACIÓN | NOMBRE ING. RESPONSABLE | FIRMA |
|---|---|---|---|
| | | | |
| | | | |
| | | | |
| | | | |
| | | | |
| | | | |
| | | | |

TRAMO:
**TRAMO 18**

CONTIENE:
**SECCIONES TRANSVERSALES K0+180 AL K0+206.36**

ESCALA:
**V:1:100**
**H:1:100**

FECHA:
DICIEMBRE 2025

ARCHIVO:
ACAD-AS-BUILT-TR1_A_TR25-Model.dwg

PLANO :
74/90

REV.
1