

0+090.00

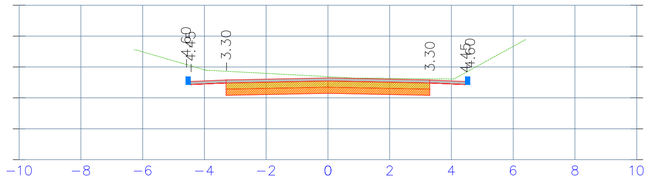


Volumen Total en Abscisa 0+090.00			
AC(m2)	VC(m3)	AR(m2)	VR(m3)
2,62	25,40	0,00	0,00

0+120.00

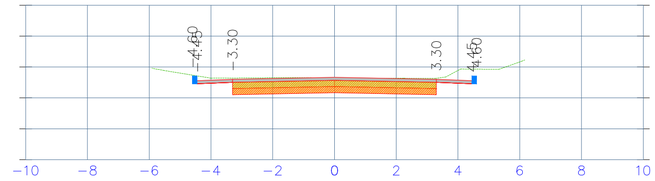


Volumen Total en Abscisa 0+120.00			
AC(m2)	VC(m3)	AR(m2)	VR(m3)
2,87	28,80	0,00	0,00

0+100.00

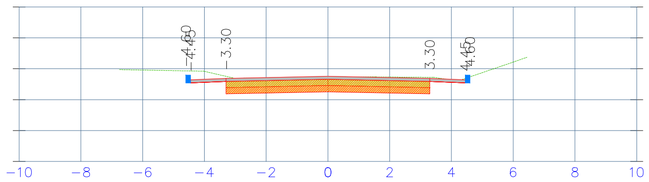


Volumen Total en Abscisa 0+100.00			
AC(m2)	VC(m3)	AR(m2)	VR(m3)
2,83	27,25	0,00	0,00

0+126.00

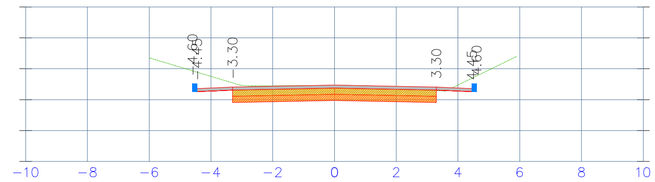

Volumen Total en Abscisa 0+130.00			
AC(m2)	VC(m3)	AR(m2)	VR(m3)
2,81	17,04	0,00	0,00

0+110.00

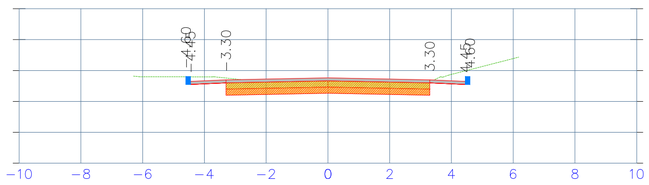

Volumen Total en Abscisa 0+110.00			
AC(m2)	VC(m3)	AR(m2)	VR(m3)
2,89	28,60	0,00	0,00

TABLA DE VOLUMENES						
ABSCISA	AREA RELLENO	AREA CORTE	VOLUMEN RELLENO	VOLUMEN CORTE	ACUMULADO RELLENO	ACUMULADO CORTE
0+000.00	0.00	2.25	0.00	0.00	0.00	0.00
0+010.00	0.00	2.95	0.00	26.00	0.00	26.00
0+020.00	0.00	2.84	0.00	28.95	0.00	54.95
0+030.00	0.00	2.86	0.00	28.50	0.00	83.45
0+040.00	0.00	2.71	0.00	27.83	0.00	111.28
0+050.00	0.00	2.49	0.00	25.98	0.00	137.26
0+060.00	0.00	2.28	0.00	23.85	0.00	161.11
0+070.00	0.00	2.41	0.00	23.45	0.00	184.56
0+080.00	0.00	2.46	0.00	24.35	0.00	208.91
0+090.00	0.00	2.62	0.00	25.40	0.00	234.31
0+100.00	0.00	2.83	0.00	27.25	0.00	261.56
0+110.00	0.00	2.89	0.00	28.60	0.00	290.16
0+120.00	0.00	2.87	0.00	28.80	0.00	318.96
0+126.00	0.00	2.81	0.00	17.04	0.00	336.00

SOMOS HUILENSES · SOMOS GRANDES

Gobernación del Huila

JPNTELLO

REHABILITACIÓN DE PAVIMENTO FLEXIBLE DESDE FORTALECILLAS HASTA TELLO SOBRE LA VIA DEPARTAMENTAL DE PRIMERO ORDEN CÓDIGO 45A01 NEIVA - SAN ANTONIO, RED VIAL A CARGO DEL DEPARTAMENTO DEL HUILA

DIRECTOR DE OBRA:
ING. CLAUDIO CESAR MEJIA GUTIERREZ
Mat: 2520257574 CND

DIBUJO:
HANER ALBERTO GALLEGO MEJIA

ING. INTERVENTOR
ING. VICTOR GUILLERMO RODRIGUEZ RAMÍREZ
Mat: 2520209399 CND

APROBÓ

MODIFICACIONES Y REVISIONES			
FECHA	MODIFICACIÓN	NOMBRE ING. RESPONSABLE	FIRMA

TRAMO: **TRAMO 22**

CONTIENE: **SECCIONES TRANSVERSALES K0+090 AL K0+126**

ESCALA: **V:1:100 H:1:100**

FECHA: DICIEMBRE 2025

ARCHIVO: ACAD-AS-BUILT-TR1_A_TR25-Model.dwg

PLANO : 78/90

REV. 1