

0+120.00

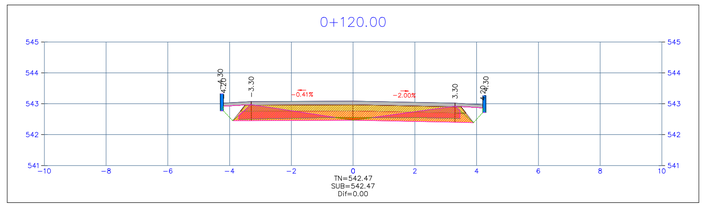


Volumen Total Abscisa 0+120.00			
Area Corte (M2)	Vol Corte (M3)	Area Relleno (M2)	Vol Relleno (M3)
0.05	3.41	1.33	6.65

0+130.00

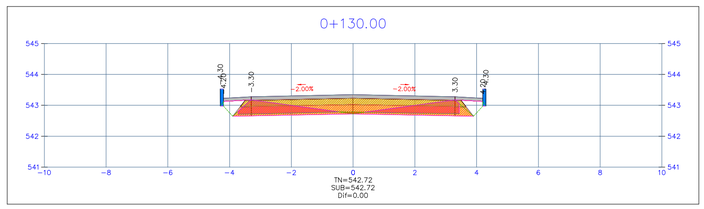


Volumen Total Abscisa 0+130.00			
Area Corte (M2)	Vol Corte (M3)	Area Relleno (M2)	Vol Relleno (M3)
0.02	0.38	1.48	14.05

0+140.00

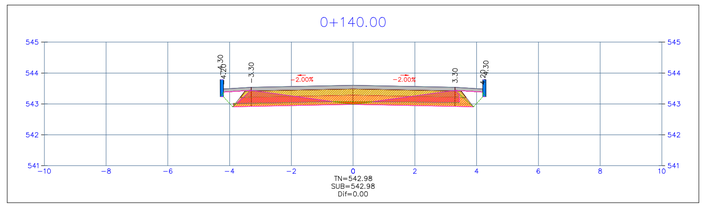


Volumen Total Abscisa 0+140.00			
Area Corte (M2)	Vol Corte (M3)	Area Relleno (M2)	Vol Relleno (M3)
0.06	0.42	1.22	13.52

0+150.00

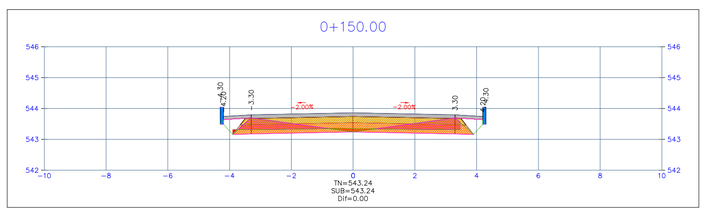


Volumen Total Abscisa 0+150.00			
Area Corte (M2)	Vol Corte (M3)	Area Relleno (M2)	Vol Relleno (M3)
0.09	0.76	1.11	11.65

0+160.00

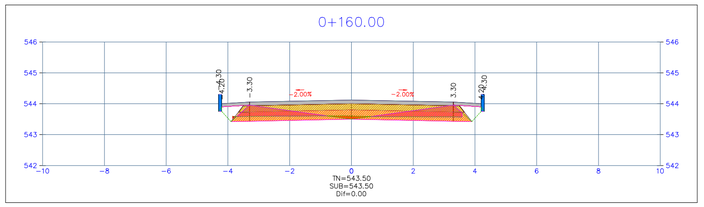


Volumen Total Abscisa 0+160.00			
Area Corte (M2)	Vol Corte (M3)	Area Relleno (M2)	Vol Relleno (M3)
0.08	0.86	1.11	11.09

0+170.00

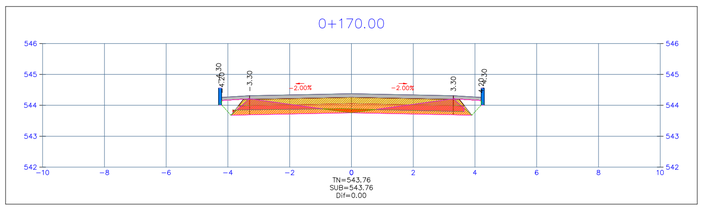


Volumen Total Abscisa 0+170.00			
Area Corte (M2)	Vol Corte (M3)	Area Relleno (M2)	Vol Relleno (M3)
0.12	0.99	1.10	11.06

0+180.00

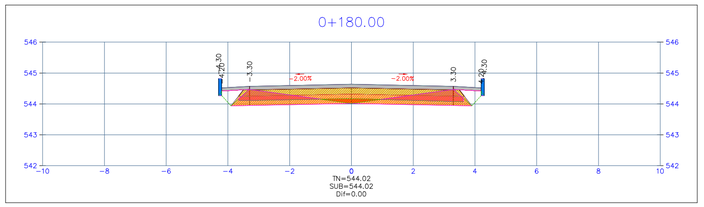


Volumen Total Abscisa 0+180.00			
Area Corte (M2)	Vol Corte (M3)	Area Relleno (M2)	Vol Relleno (M3)
0.15	1.32	1.03	10.65

0+190.00

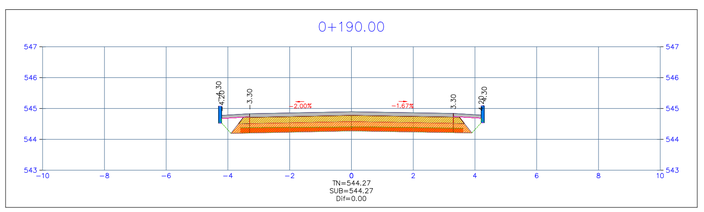


Volumen Total Abscisa 0+190.00			
Area Corte (M2)	Vol Corte (M3)	Area Relleno (M2)	Vol Relleno (M3)
1.05	5.98	0.00	5.14

0+200.00

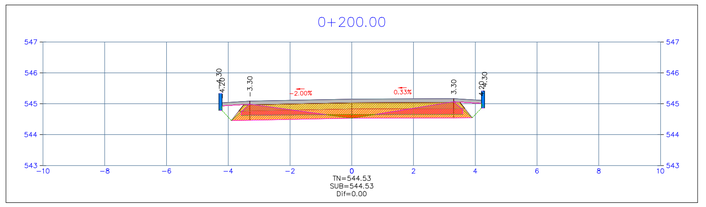


Volumen Total Abscisa 0+200.00			
Area Corte (M2)	Vol Corte (M3)	Area Relleno (M2)	Vol Relleno (M3)
0.09	5.71	1.11	5.55

0+210.00

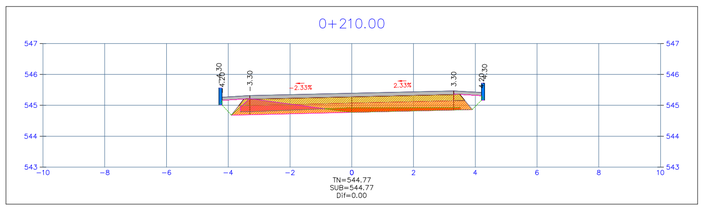


Volumen Total Abscisa 0+210.00			
Area Corte (M2)	Vol Corte (M3)	Area Relleno (M2)	Vol Relleno (M3)
0.44	2.68	0.60	8.53

0+220.00

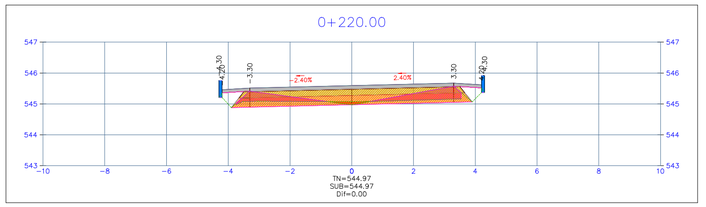

Volumen Total Abscisa 0+220.00			
Area Corte (M2)	Vol Corte (M3)	Area Relleno (M2)	Vol Relleno (M3)
0.07	2.56	1.11	8.53

0+230.00

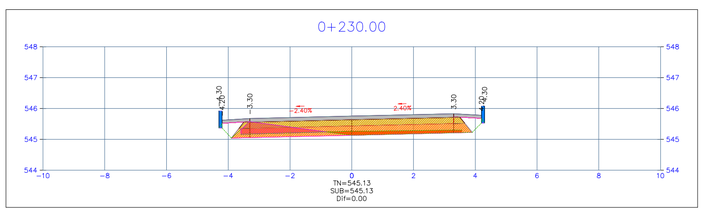

Volumen Total Abscisa 0+230.00			
Area Corte (M2)	Vol Corte (M3)	Area Relleno (M2)	Vol Relleno (M3)
0.43	2.48	0.58	8.44

SOMOS HUILENSES ▸ SOMOS GRANDES

Gobernación del Huila

JPNTELLO

REHABILITACIÓN DE PAVIMENTO FLEXIBLE DESDE FORTALECILLAS HASTA TELLO SOBRE LA VIA DEPARTAMENTAL DE PRIMERO ORDEN CÓDIGO 45A01 NEIVA - SAN ANTONIO, RED VIAL A CARGO DEL DEPARTAMENTO DEL HUILA

DIRECTOR DE OBRA:
ING. CLAUDIO CESAR MEJIA GUTIERREZ
Mat: 2520257574 CND

DIBUJO:
HANER ALBERTO GALLEGO MEJIA

ING. INTERVENTOR
ING. VICTOR GUILLERMO RODRIGUEZ RAMÍREZ
Mat: 2520209399 CND

APROBÓ

MODIFICACIONES Y REVISIONES

FECHA	MODIFICACIÓN	NOMBRE ING. RESPONSABLE	FIRMA

TRAMO: **TRAMO 25**

CONTIENE: **SECCIONES TRANSVERSALES K0+120 AL K0+230**

ESCALA: **V:1:100 H:1:100**

FECHA: DICIEMBRE 2025

ARCHIVO: ACAD-AS-BUILT-TR1_A_TR25-Model.dwg

PLANO : 86/90

REV. 1