

0+240.00

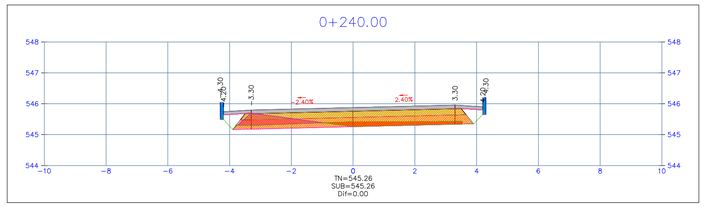


Volumen Total Abscisa 0+240.00			
Area Corte (M2)	Vol Corte (M3)	Area Relleno (M2)	Vol Relleno (M3)
0.52	4.76	0.56	5.63

0+250.00

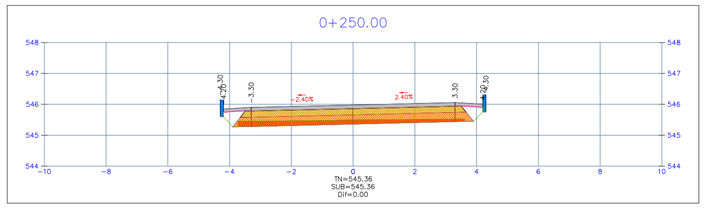


Volumen Total Abscisa 0+250.00			
Area Corte (M2)	Vol Corte (M3)	Area Relleno (M2)	Vol Relleno (M3)
0.96	7.42	0.00	2.76

0+260.00

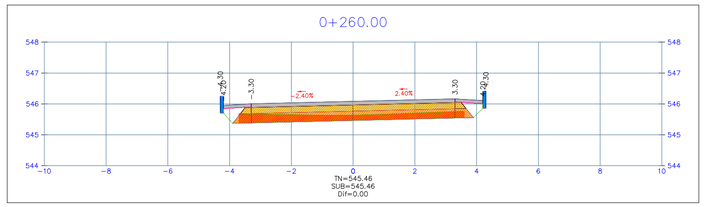


Volumen Total Abscisa 0+260.00			
Area Corte (M2)	Vol Corte (M3)	Area Relleno (M2)	Vol Relleno (M3)
1.54	12.49	0.00	0.00

0+270.00

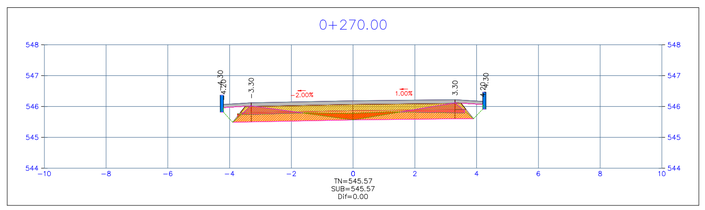


Volumen Total Abscisa 0+270.00			
Area Corte (M2)	Vol Corte (M3)	Area Relleno (M2)	Vol Relleno (M3)
0.35	9.45	0.63	3.15

0+280.00

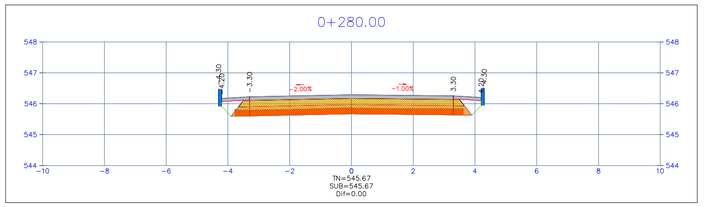


Volumen Total Abscisa 0+280.00			
Area Corte (M2)	Vol Corte (M3)	Area Relleno (M2)	Vol Relleno (M3)
1.43	8.93	0.00	3.15

0+290.00

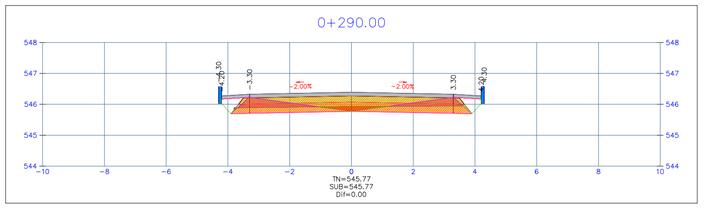


Volumen Total Abscisa 0+290.00			
Area Corte (M2)	Vol Corte (M3)	Area Relleno (M2)	Vol Relleno (M3)
0.19	8.11	0.79	3.94

0+300.00

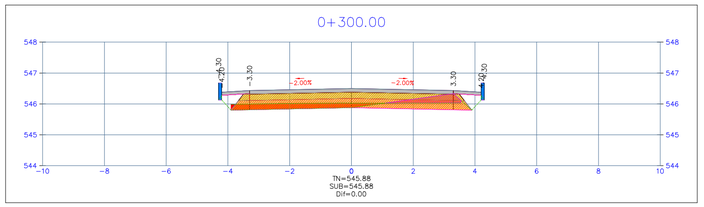


Volumen Total Abscisa 0+300.00			
Area Corte (M2)	Vol Corte (M3)	Area Relleno (M2)	Vol Relleno (M3)
0.76	4.72	0.38	5.84

0+310.00

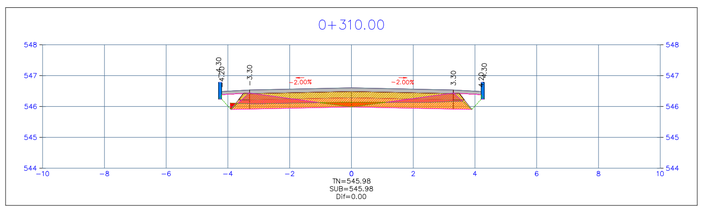


Volumen Total Abscisa 0+310.00			
Area Corte (M2)	Vol Corte (M3)	Area Relleno (M2)	Vol Relleno (M3)
0.19	4.75	0.83	6.03

0+320.00

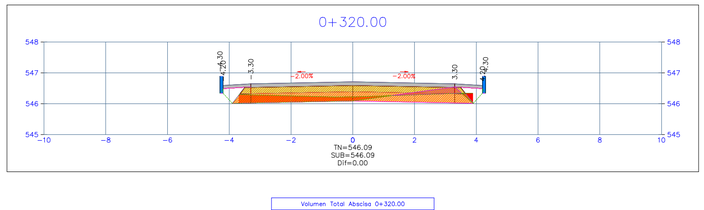


Volumen Total Abscisa 0+320.00			
Area Corte (M2)	Vol Corte (M3)	Area Relleno (M2)	Vol Relleno (M3)
0.87	5.31	0.24	5.32

0+330.00

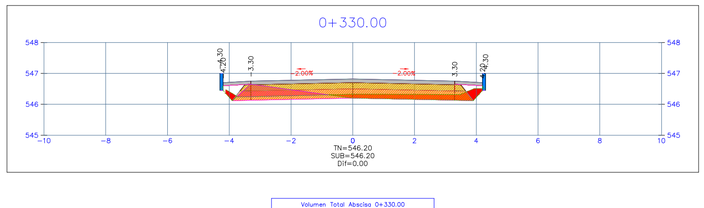


Volumen Total Abscisa 0+330.00			
Area Corte (M2)	Vol Corte (M3)	Area Relleno (M2)	Vol Relleno (M3)
0.84	8.51	0.60	4.21

0+340.00

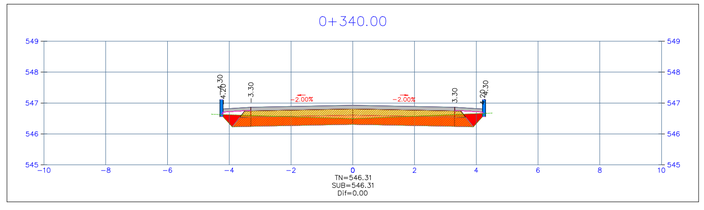

Volumen Total Abscisa 0+340.00			
Area Corte (M2)	Vol Corte (M3)	Area Relleno (M2)	Vol Relleno (M3)
2.43	16.32	0.00	3.03

0+350.00

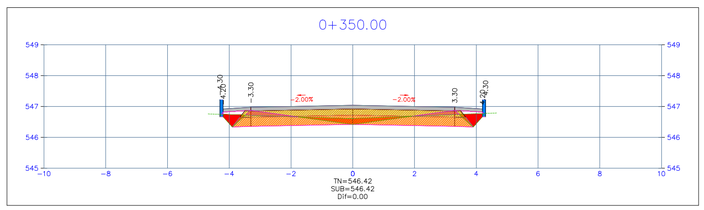

Volumen Total Abscisa 0+350.00			
Area Corte (M2)	Vol Corte (M3)	Area Relleno (M2)	Vol Relleno (M3)
0.68	15.56	0.24	1.23

SOMOS HUILENSES ▸ SOMOS GRANDES

Gobernación del Huila

JPNTELLO

REHABILITACIÓN DE PAVIMENTO FLEXIBLE DESDE FORTALECILLAS HASTA TELLO SOBRE LA VIA DEPARTAMENTAL DE PRIMERO ORDEN
CÓDIGO 45A01 NEIVA - SAN ANTONIO, RED VIAL A CARGO DEL DEPARTAMENTO DEL HUILA

DIRECTOR DE OBRA:
ING. CLAUDIO CESAR MEJIA GUTIERREZ
Mat: 2520257574 CND

DIBUJO:
HANER ALBERTO GALLEGO MEJIA

ING. INTERVENTOR
ING. VICTOR GUILLERMO RODRIGUEZ RAMÍREZ
Mat: 2520209399 CND

APROBÓ

MODIFICACIONES Y REVISIONES			
FECHA	MODIFICACIÓN	NOMBRE ING. RESPONSABLE	FIRMA

TRAMO:
TRAMO 25

CONTIENE:
SECCIONES TRANSVERSALES K0+240 AL K0+350

ESCALA:
V:1:100
H:1:100

FECHA:
DICIEMBRE 2025

ARCHIVO:
ACAD-AS-BUILT-TR1_A_TR25-Model.dwg

PLANO :
87/90

REV.
1