




Volumen Total Abscisa 0+360.00			
Area Corte (M2)	Vol Corte (M3)	Area Relleno (M2)	Vol Relleno (M3)
2.15	14.16	0.01	1.29

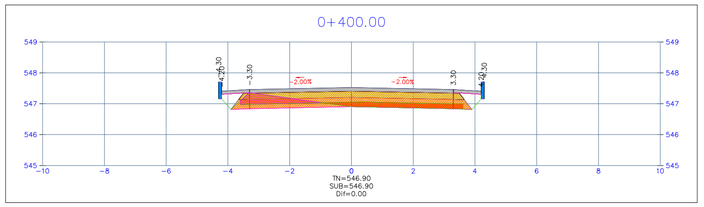


Volumen Total Abscisa 0+400.00			
Area Corte (M2)	Vol Corte (M3)	Area Relleno (M2)	Vol Relleno (M3)
0.64	11.15	0.52	2.58

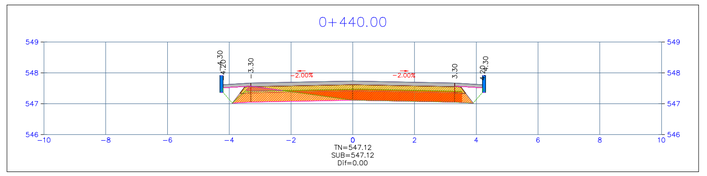


Volumen Total Abscisa 0+440.00			
Area Corte (M2)	Vol Corte (M3)	Area Relleno (M2)	Vol Relleno (M3)
1.67	18.33	0.10	0.49

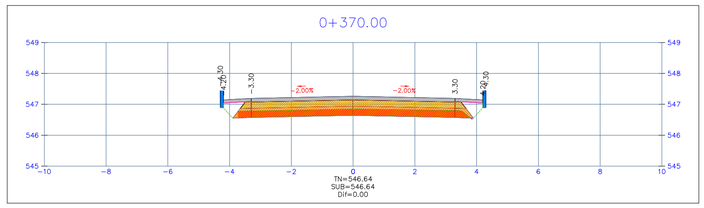


Volumen Total Abscisa 0+370.00			
Area Corte (M2)	Vol Corte (M3)	Area Relleno (M2)	Vol Relleno (M3)
1.57	18.61	0.00	0.08

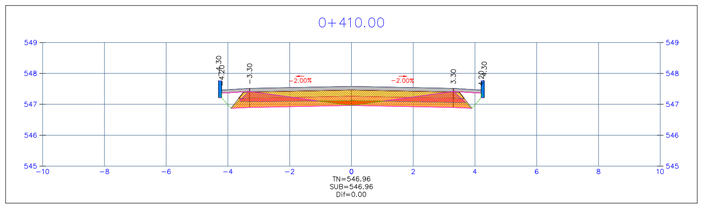


Volumen Total Abscisa 0+410.00			
Area Corte (M2)	Vol Corte (M3)	Area Relleno (M2)	Vol Relleno (M3)
0.16	4.04	0.91	7.14

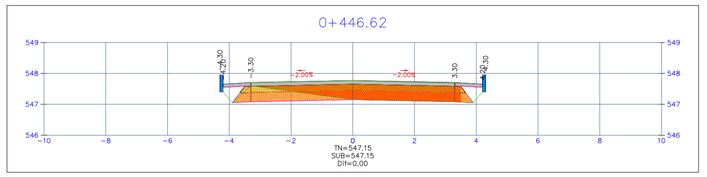


Volumen Total Abscisa 0+446.62			
Area Corte (M2)	Vol Corte (M3)	Area Relleno (M2)	Vol Relleno (M3)
3.32	16.51	0.00	0.33

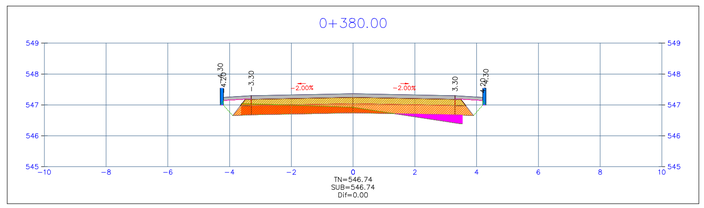


Volumen Total Abscisa 0+380.00			
Area Corte (M2)	Vol Corte (M3)	Area Relleno (M2)	Vol Relleno (M3)
1.13	13.49	0.32	1.60

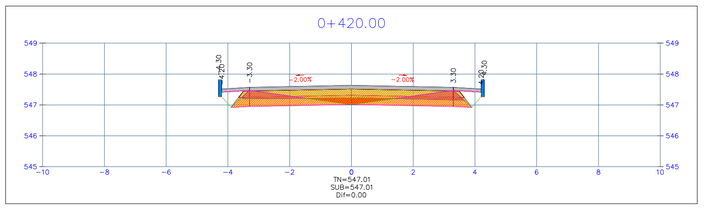

Volumen Total Abscisa 0+420.00			
Area Corte (M2)	Vol Corte (M3)	Area Relleno (M2)	Vol Relleno (M3)
0.31	2.35	0.63	7.68

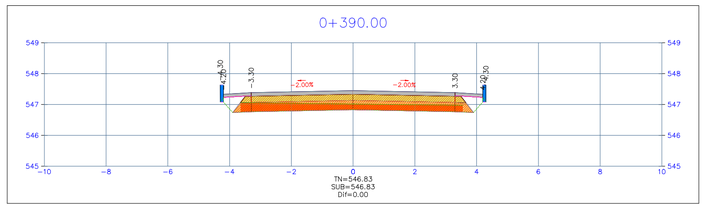

Volumen Total Abscisa 0+390.00			
Area Corte (M2)	Vol Corte (M3)	Area Relleno (M2)	Vol Relleno (M3)
1.59	13.56	0.00	1.60

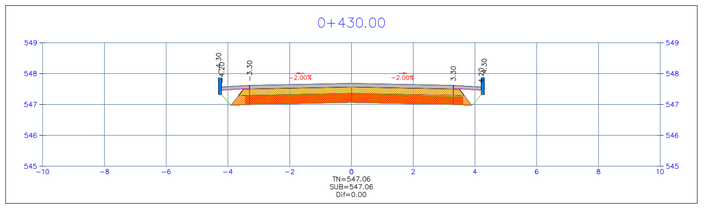

Volumen Total Abscisa 0+430.00			
Area Corte (M2)	Vol Corte (M3)	Area Relleno (M2)	Vol Relleno (M3)
2.00	11.52	0.00	3.13

TABLA DE VOLUMENES

ABSCISA	AREA RELLENO	AREA CORTE	VOLUMEN RELLENO	VOLUMEN CORTE	ACUMULADO RELLENO	ACUMULADO CORTE
0+000.00	0.00	3.48	0.00	0.00	0.00	0.00
0+010.00	0.12	1.49	0.60	24.83	0.60	24.83
0+020.00	0.18	1.41	1.51	14.50	2.11	39.33
0+030.00	0.32	1.25	2.51	13.33	4.62	52.66
0+040.00	0.39	1.17	3.57	12.09	8.19	64.75
0+050.00	1.32	0.14	8.59	6.52	16.77	71.27
0+060.00	0.67	0.90	9.98	5.20	26.75	76.48
0+070.00	0.93	0.68	8.03	7.89	34.79	84.36
0+080.00	1.00	0.58	9.68	6.28	44.47	90.64
0+090.00	0.93	0.47	9.66	5.24	54.13	95.88
0+100.00	0.58	0.24	7.56	3.53	61.69	99.42
0+110.00	1.41	0.07	9.98	1.52	71.68	100.94
0+120.00	1.41	0.05	14.10	0.59	85.78	101.53
0+130.00	0.84	0.23	11.26	1.39	97.04	102.92
0+140.00	1.36	0.06	11.04	1.42	108.08	104.34
0+150.00	1.26	0.08	13.10	0.68	121.18	105.02
0+160.00	0.65	0.44	9.51	2.61	130.69	107.63
0+170.00	1.27	0.11	9.57	2.76	140.26	110.39
0+180.00	1.12	0.15	11.96	1.28	152.22	111.67
0+190.00	0.57	0.58	8.46	3.63	160.68	115.31

TABLA DE VOLUMENES

ABSCISA	AREA RELLENO	AREA CORTE	VOLUMEN RELLENO	VOLUMEN CORTE	ACUMULADO RELLENO	ACUMULADO CORTE
0+200.00	1.18	0.09	8.73	3.36	169.41	118.67
0+210.00	0.61	0.48	8.95	2.86	178.35	121.53
0+220.00	0.56	0.75	5.85	6.14	184.20	127.67
0+230.00	0.61	0.41	5.86	5.82	190.07	133.49
0+240.00	0.66	0.51	6.33	4.63	196.40	138.12
0+250.00	0.68	0.58	6.71	5.46	203.10	143.58
0+260.00	0.60	0.43	6.45	5.05	209.55	148.64
0+270.00	0.35	1.00	4.77	7.15	214.32	155.79
0+280.00	0.87	0.30	6.10	6.50	220.42	162.29
0+290.00	0.35	0.78	6.11	5.41	226.53	167.70
0+300.00	0.93	0.19	6.44	4.85	232.97	172.55
0+310.00	0.31	1.00	6.22	5.96	239.19	178.51
0+320.00	0.49	0.63	4.01	8.17	243.20	186.68
0+330.00	0.78	0.66	6.38	6.47	249.58	193.15
0+340.00	0.26	1.00	5.25	8.32	254.82	201.47
0+350.00	0.22	1.11	2.42	10.58	257.24	212.05
0+360.00	0.35	1.09	2.87	11.03	260.11	223.08
0+370.00	0.46	0.94	4.10	10.16	264.21	233.24
0+380.00	1.10	0.80	7.80	8.72	272.01	241.96
0+390.00	0.36	1.14	7.27	9.72	279.27	251.68

TABLA DE VOLUMENES

ABSCISA	AREA RELLENO	AREA CORTE	VOLUMEN RELLENO	VOLUMEN CORTE	ACUMULADO RELLENO	ACUMULADO CORTE
0+400.00	0.55	0.62	4.56	8.81	283.83	260.50
0+410.00	0.47	0.65	5.11	6.34	288.94	266.83
0+420.00	0.40	0.96	4.36	8.04	293.30	274.87
0+430.00	0.29	1.26	3.46	11.14	296.76	286.01
0+440.00	0.11	1.66	1.97	14.60	298.73	300.61
0+446.62	0.00	3.31	0.35	16.43	299.08	317.04

SOMOS HUILENSES ▸ SOMOS GRANDES

Gobernación del Huila

JPNTELLO

REHABILITACIÓN DE PAVIMENTO FLEXIBLE DESDE FORTALECILLAS HASTA TELLO SOBRE LA VIA DEPARTAMENTAL DE PRIMERO ORDEN CÓDIGO 45A01 NEIVA - SAN ANTONIO, RED VIAL A CARGO DEL DEPARTAMENTO DEL HUILA

DIRECTOR DE OBRA:
ING. CLAUDIO CESAR MEJIA GUTIERREZ
Mat: 2520257574 CND

DIBUJO:
HANER ALBERTO GALLEGO MEJIA

ING. INTERVENTOR
ING. VICTOR GUILLERMO RODRIGUEZ RAMÍREZ
Mat: 2520209399 CND

APROBÓ

MODIFICACIONES Y REVISIONES			
FECHA	MODIFICACIÓN	NOMBRE ING. RESPONSABLE	FIRMA

TRAMO:
TRAMO 25

CONTIENE:
SECCIONES TRANSVERSALES K0+360 AL K0+446.63

ESCALA:
V:1:100
H:1:100

FECHA:
DICIEMBRE 2025

ARCHIVO:
ACAD-AS-BUILT-TR1_A_TR25-Model.dwg

PLANO :
88/90

REV.
1