

0+000.00

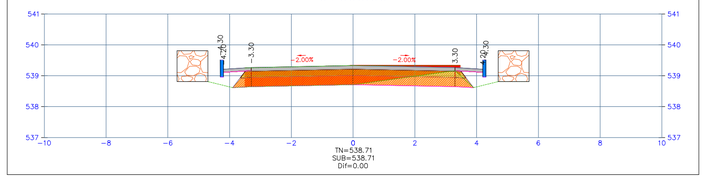


Volumen Total Abscisa 0+000.00			
Area Corte (M2)	Vol Corte (M3)	Area Relleno (M2)	Vol Relleno (M3)
3.50	0.00	0.00	0.00

0+010.00

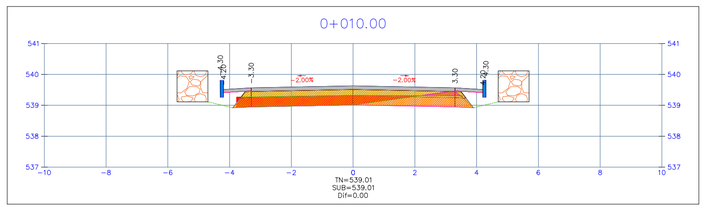


Volumen Total Abscisa 0+010.00			
Area Corte (M2)	Vol Corte (M3)	Area Relleno (M2)	Vol Relleno (M3)
1.54	25.21	0.10	0.49

0+020.00

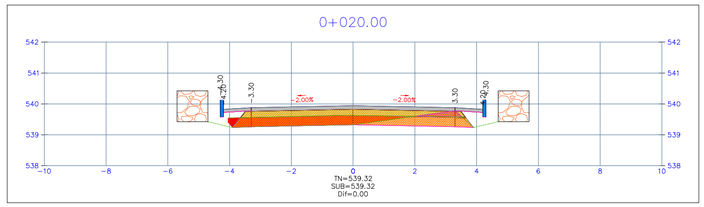


Volumen Total Abscisa 0+020.00			
Area Corte (M2)	Vol Corte (M3)	Area Relleno (M2)	Vol Relleno (M3)
1.53	15.35	0.14	1.20

0+030.00

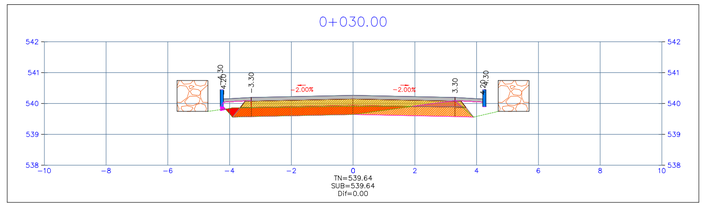


Volumen Total Abscisa 0+030.00			
Area Corte (M2)	Vol Corte (M3)	Area Relleno (M2)	Vol Relleno (M3)
1.37	14.49	0.18	1.63

0+040.00

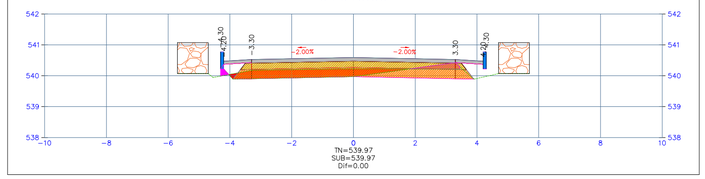


Volumen Total Abscisa 0+040.00			
Area Corte (M2)	Vol Corte (M3)	Area Relleno (M2)	Vol Relleno (M3)
1.25	13.08	0.22	2.03

0+050.00

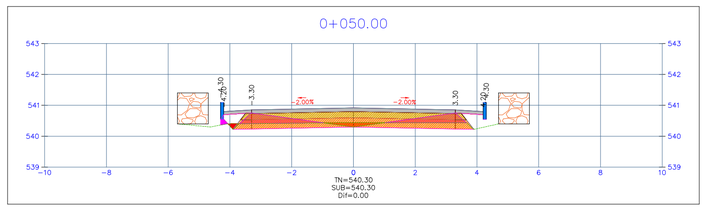


Volumen Total Abscisa 0+050.00			
Area Corte (M2)	Vol Corte (M3)	Area Relleno (M2)	Vol Relleno (M3)
0.17	7.11	0.93	5.75

0+060.00

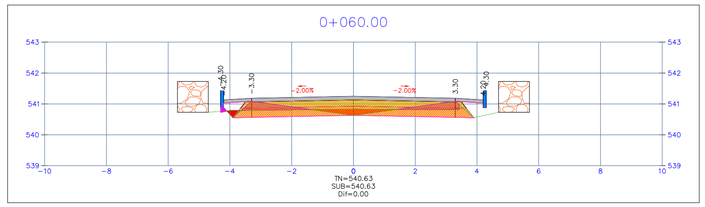


Volumen Total Abscisa 0+060.00			
Area Corte (M2)	Vol Corte (M3)	Area Relleno (M2)	Vol Relleno (M3)
0.32	2.48	0.65	7.87

0+070.00

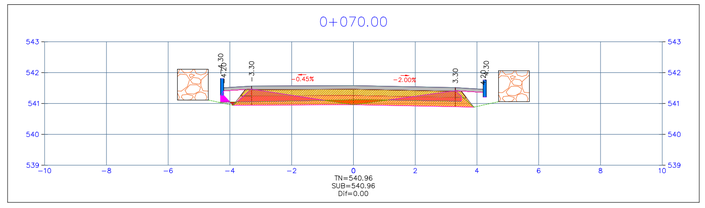


Volumen Total Abscisa 0+070.00			
Area Corte (M2)	Vol Corte (M3)	Area Relleno (M2)	Vol Relleno (M3)
0.18	2.50	1.06	8.51

0+080.00

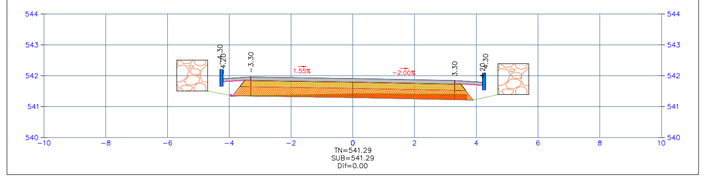


Volumen Total Abscisa 0+080.00			
Area Corte (M2)	Vol Corte (M3)	Area Relleno (M2)	Vol Relleno (M3)
0.80	4.89	0.00	5.31

0+090.00

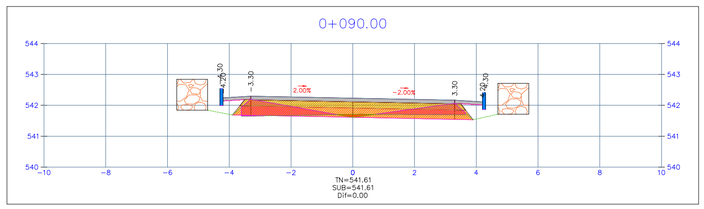


Volumen Total Abscisa 0+090.00			
Area Corte (M2)	Vol Corte (M3)	Area Relleno (M2)	Vol Relleno (M3)
0.06	4.31	1.44	7.23

0+100.00

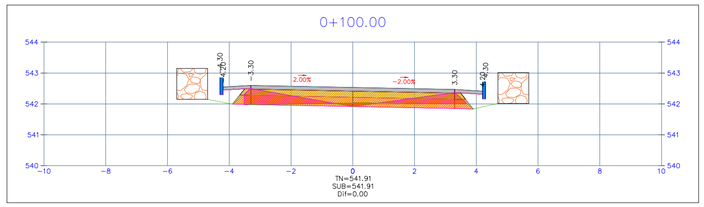

Volumen Total Abscisa 0+100.00			
Area Corte (M2)	Vol Corte (M3)	Area Relleno (M2)	Vol Relleno (M3)
0.09	0.72	1.32	13.80

0+110.00

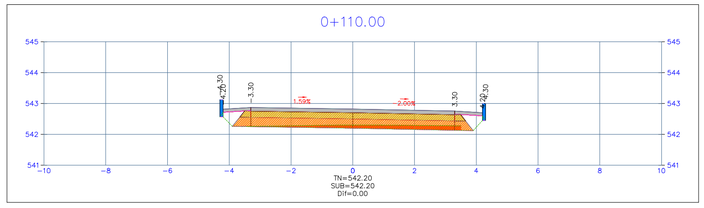

Volumen Total Abscisa 0+110.00			
Area Corte (M2)	Vol Corte (M3)	Area Relleno (M2)	Vol Relleno (M3)
0.63	3.59	0.00	6.59

SOMOS HUILENSES ▸ SOMOS GRANDES

Gobernación del Huila

JPNTELLO

REHABILITACIÓN DE PAVIMENTO FLEXIBLE DESDE FORTALECILLAS HASTA TELLO SOBRE LA VIA DEPARTAMENTAL DE PRIMERO ORDEN CÓDIGO 45A01 NEIVA - SAN ANTONIO, RED VIAL A CARGO DEL DEPARTAMENTO DEL HUILA

DIRECTOR DE OBRA:
ING. CLAUDIO CESAR MEJIA GUTIERREZ
Mat: 2520257574 CND

DIBUJO:
HANER ALBERTO GALLEGO MEJIA

ING. INTERVENTOR
ING. VICTOR GUILLERMO RODRIGUEZ RAMÍREZ
Mat: 2520209399 CND

APROBÓ

MODIFICACIONES Y REVISIONES

FECHA	MODIFICACIÓN	NOMBRE ING. RESPONSABLE	FIRMA

TRAMO:
TRAMO 25

CONTIENE:
SECCIONES TRANSVERSALES K0+000 AL K0+110

ESCALA:
V:1:100
H:1:100

FECHA:
DICIEMBRE 2025

ARCHIVO:
ACAD-AS-BUILT-TR1_A_TR25-Model.dwg

PLANO :
85/90

REV.
1