

0+060.00

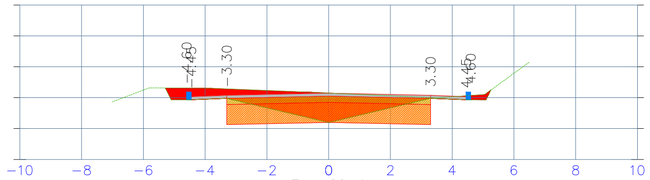

Volumen Total en Abscisa 0+060.00			
AC(m2)	VC(m3)	AR(m2)	VR(m3)
4,57	55,57	0,00	0,00

0+066.97

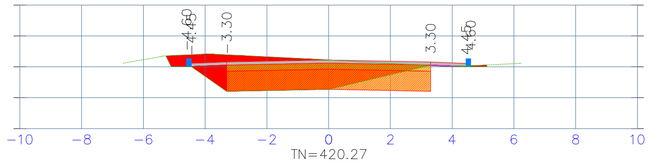

Volumen Total en Abscisa 0+066.00			
AC(m2)	VC(m3)	AR(m2)	VR(m3)
6,27	32,52	0,01	0,04

TABLA DE VOLUMENES

ABSCISA	AREA RELLENO	AREA CORTE	VOLUMEN RELLENO	VOLUMEN CORTE	ACUMULADO RELLENO	ACUMULADO CORTE
0+000.00	0.00	2.50	0.00	0.00	0.00	0.00
0+010.00	0.00	2.50	0.00	24.99	0.00	24.99
0+020.00	0.00	2.49	0.00	24.96	0.00	49.95
0+030.00	0.00	2.49	0.00	24.92	0.00	74.87
0+040.00	0.00	2.49	0.00	24.92	0.00	99.79
0+050.00	0.00	2.49	0.00	24.92	0.00	124.71
0+060.00	0.00	2.49	0.00	24.92	0.00	149.63
0+066.97	0.00	2.49	0.00	17.37	0.00	166.99

SOMOS HUILENSES · SOMOS GRANDES
Gobernación del Huila

JPNTELLO

REHABILITACIÓN DE PAVIMENTO FLEXIBLE DESDE FORTALECILLAS HASTA TELLO SOBRE LA VIA DEPARTAMENTAL DE PRIMERO ORDEN CÓDIGO 45A01 NEIVA - SAN ANTONIO, RED VIAL A CARGO DEL DEPARTAMENTO DEL HUILA

DIRECTOR DE OBRA:
ING. CLAUDIO CESAR MEJIA GUTIERREZ
Mat: 2520257574 CND

DIBUJO:
HANER ALBERTO GALLEGO MEJIA

ING. INTERVENTOR
ING. VICTOR GUILLERMO RODRIGUEZ RAMÍREZ
Mat: 2520209399 CND

APROBÓ

MODIFICACIONES Y REVISIONES

FECHA	MODIFICACIÓN	NOMBRE ING. RESPONSABLE	FIRMA

TRAMO: **TRAMO 21**

CONTIENE: **SECCIONES TRANSVERSALES K0+060 AL K0+066.97**

ESCALA: **V:1:100 H:1:100**

FECHA: DICIEMBRE 2025

ARCHIVO: ACAD-AS-BUILT-TR1_A_TR25-Model.dwg

PLANO : 76/90

REV. 1