



Volumen Total en Abscisa 0+090.00			
AC(m2)	VC(m3)	AR(m2)	VR(m3)
4,90	46,50	0,14	1,27

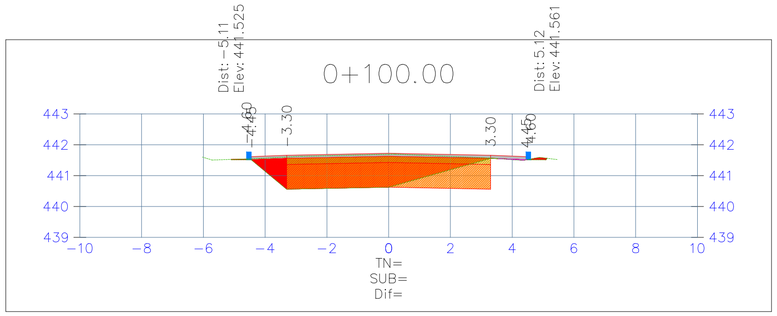

Volumen Total en Abscisa 0+100.00			
AC(m2)	VC(m3)	AR(m2)	VR(m3)
4,75	48,25	0,01	0,77

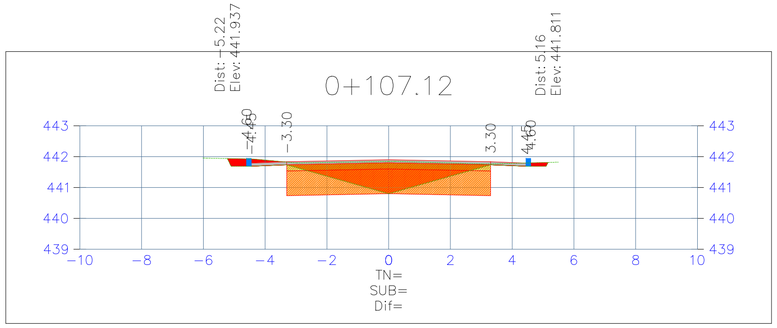

Volumen Total en Abscisa 0+107.12			
AC(m2)	VC(m3)	AR(m2)	VR(m3)
2,91	27,27	0,00	0,04

TABLA DE VOLUMENES						
ABSCISA	AREA RELLENO	AREA CORTE	VOLUMEN RELLENO	VOLUMEN CORTE	ACUMULADO RELLENO	ACUMULADO CORTE
0+000.00	0.01	3.16	0.00	0.00	0.00	0.00
0+010.00	0.02	2.99	0.13	30.75	0.13	30.75
0+020.00	0.00	3.34	0.10	31.65	0.23	62.40
0+030.00	0.00	3.20	0.02	32.70	0.25	95.10
0+040.00	0.09	2.98	0.47	30.90	0.73	126.00
0+050.00	0.17	5.00	1.30	39.90	2.02	165.90
0+060.00	0.05	4.85	1.07	49.25	3.09	215.15
0+070.00	0.05	4.71	0.47	47.79	3.56	262.94
0+080.00	0.11	4.40	0.79	45.54	4.35	308.48
0+090.00	0.14	4.90	1.27	46.50	5.62	354.98
0+100.00	0.01	4.75	0.77	48.25	6.40	403.23
0+107.12	0.00	2.91	0.04	27.27	6.43	430.50

SOMOS HUILENSES · SOMOS GRANDES

Gobernación del Huila

JPNTELLO

REHABILITACIÓN DE PAVIMENTO FLEXIBLE DESDE FORTALECILLAS HASTA TELLO SOBRE LA VIA DEPARTAMENTAL DE PRIMERO ORDEN CÓDIGO 45A01 NEIVA - SAN ANTONIO, RED VIAL A CARGO DEL DEPARTAMENTO DEL HUILA

DIRECTOR DE OBRA:
ING. CLAUDIO CESAR MEJIA GUTIERREZ
Mat: 2520257574 CND

DIBUJO:
HANER ALBERTO GALLEGO MEJIA

ING. INTERVENTOR
ING. VICTOR GUILLERMO RODRIGUEZ RAMÍREZ
Mat: 2520209399 CND

APROBÓ

MODIFICACIONES Y REVISIONES

FECHA	MODIFICACIÓN	NOMBRE ING. RESPONSABLE	FIRMA

TRAMO:
TRAMO 11

CONTIENE:
SECCIONES TRANSVERSALES K0+090 AL K0+107.12

ESCALA:
V:1:100
H:1:100

FECHA:
DICIEMBRE 2025

ARCHIVO:
ACAD-AS-BUILT-TR1_A_TR25-Model.dwg

PLANO :
45/90

REV.
1