

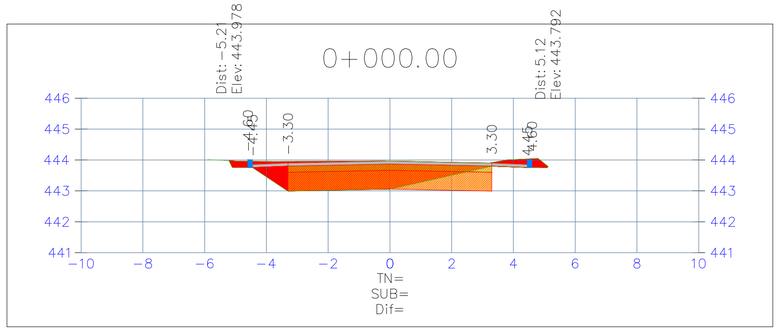



Volumen Total en Abscisa 0+000.00			
AC(m2)	VC(m3)	AR(m2)	VR(m3)
5,98	0,00	0,00	0,00

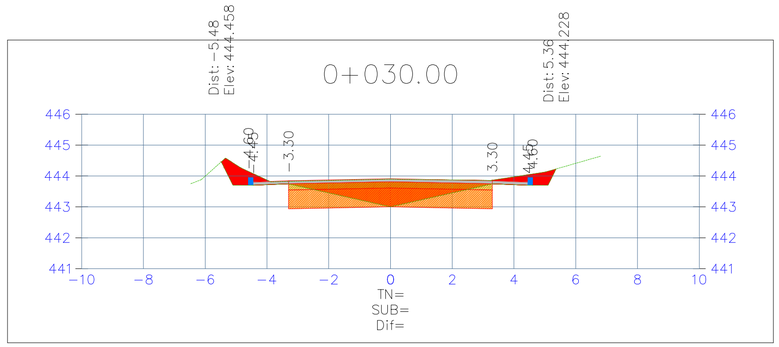


Volumen Total en Abscisa 0+030.00			
AC(m2)	VC(m3)	AR(m2)	VR(m3)
4,95	44,60	0,00	0,00

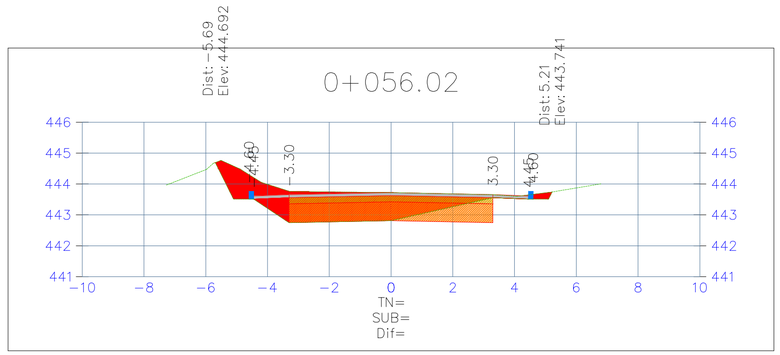

Volumen Total en Abscisa 0+056.02			
AC(m2)	VC(m3)	AR(m2)	VR(m3)
6,94	42,29	0,00	0,00

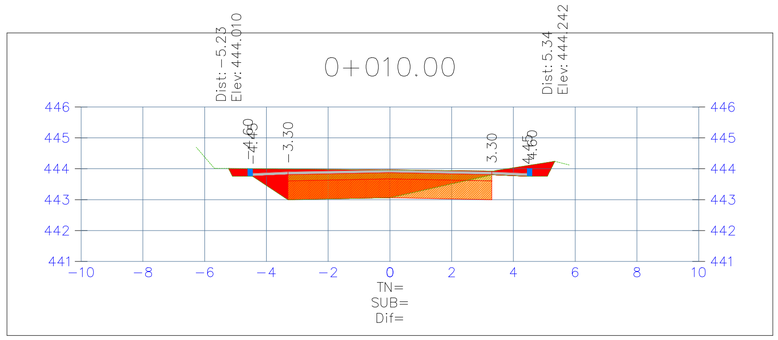


Volumen Total en Abscisa 0+010.00			
AC(m2)	VC(m3)	AR(m2)	VR(m3)
6,28	61,29	0,00	0,00

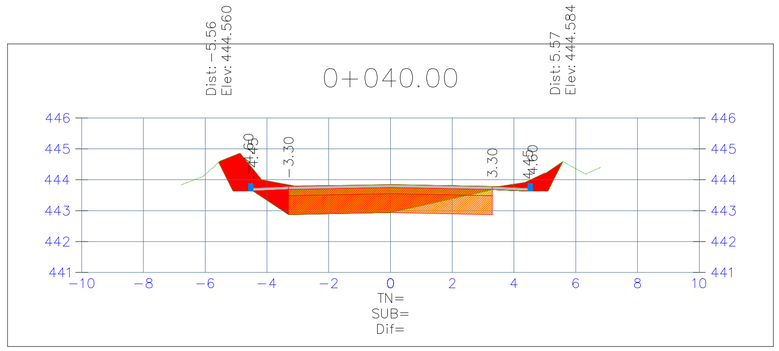


Volumen Total en Abscisa 0+040.00			
AC(m2)	VC(m3)	AR(m2)	VR(m3)
7,15	58,47	0,00	0,00

TABLA DE VOLUMENES						
ABSCISA	AREA RELLENO	AREA CORTE	VOLUMEN RELLENO	VOLUMEN CORTE	ACUMULADO RELLENO	ACUMULADO CORTE
0+000.00	0.00	5.98	0.00	0.00	0.00	0.00
0+010.00	0.00	6.28	0.00	61.29	0.00	61.29
0+020.00	0.00	3.97	0.00	51.22	0.00	112.51
0+030.00	0.00	4.95	0.00	44.60	0.01	155.07
0+040.00	0.00	7.15	0.00	58.47	0.01	217.60
0+050.00	0.00	7.11	0.00	71.27	0.01	284.80
0+056.02	0.00	6.94	0.00	42.29	0.01	327.10

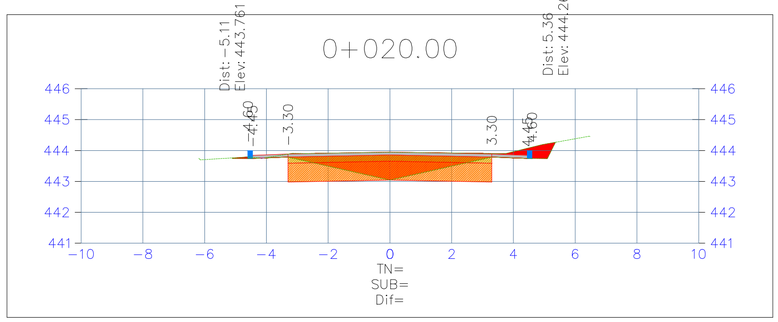

Volumen Total en Abscisa 0+020.00			
AC(m2)	VC(m3)	AR(m2)	VR(m3)
3,97	51,22	0,00	0,00

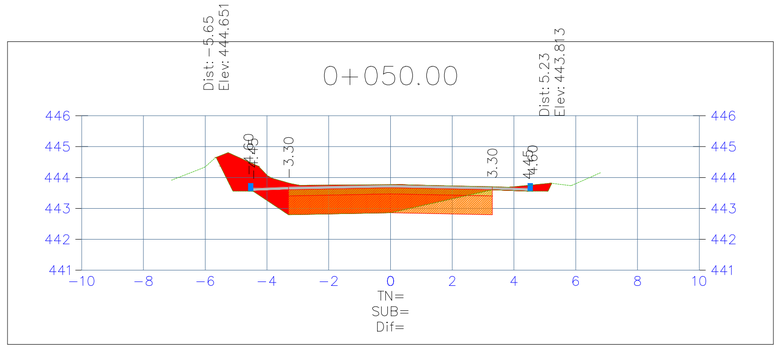

Volumen Total en Abscisa 0+050.00			
AC(m2)	VC(m3)	AR(m2)	VR(m3)
7,11	71,27	0,00	0,00

SOMOS HUILENSES · SOMOS GRANDES

Gobernación del Huila

JPNTELLO

REHABILITACIÓN DE PAVIMENTO FLEXIBLE DESDE FORTALECILLAS HASTA TELLO SOBRE LA VIA DEPARTAMENTAL DE PRIMERO ORDEN CÓDIGO 45A01 NEIVA - SAN ANTONIO, RED VIAL A CARGO DEL DEPARTAMENTO DEL HUILA

DIRECTOR DE OBRA:
ING. CLAUDIO CESAR MEJIA GUTIERREZ
Mat: 2520257574 CND

DIBUJO:
HANER ALBERTO GALLEGO MEJIA

ING. INTERVENTOR
ING. VICTOR GUILLERMO RODRIGUEZ RAMÍREZ
Mat: 2520209399 CND

APROBÓ

MODIFICACIONES Y REVISIONES			
FECHA	MODIFICACIÓN	NOMBRE ING. RESPONSABLE	FIRMA

TRAMO:
TRAMO 12

CONTIENE:
SECCIONES TRANSVERSALES K0+000 AL K0+056.02

ESCALA:
V:1:100
H:1:100

FECHA:
DICIEMBRE 2025

ARCHIVO:
ACAD-AS-BUILT-TR1_A_TR25-Model.dwg

PLANO :
46/90

REV.
1