

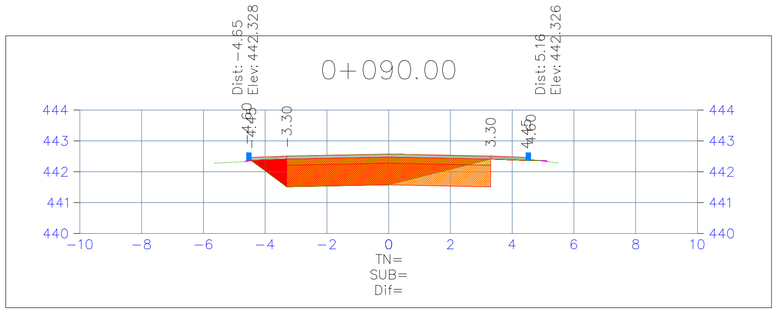


Volumen Total en Abscisa 0+090.00			
AC(m2)	VC(m3)	AR(m2)	VR(m3)
5,66	58,55	0,01	0,15

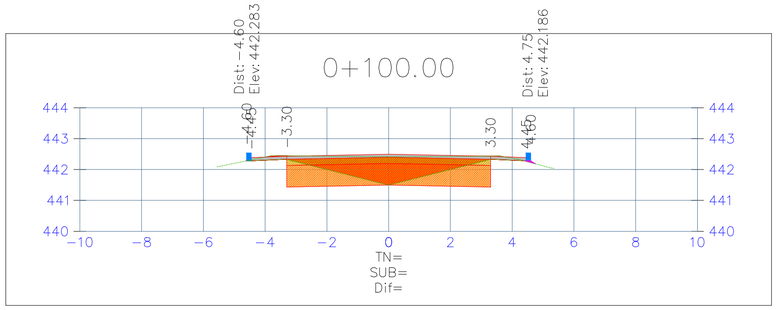

Volumen Total en Abscisa 0+100.00			
AC(m2)	VC(m3)	AR(m2)	VR(m3)
3,59	46,26	0,01	0,09

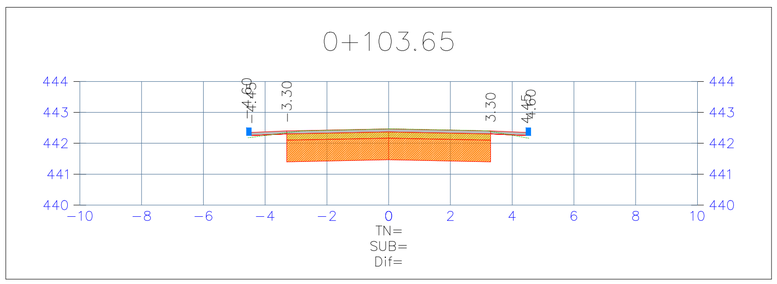

Volumen Total en Abscisa 0+103.65			
AC(m2)	VC(m3)	AR(m2)	VR(m3)
0,00	6,55	0,00	0,02

TABLA DE VOLUMENES						
ABSCISA	AREA RELLENO	AREA CORTE	VOLUMEN RELLENO	VOLUMEN CORTE	ACUMULADO RELLENO	ACUMULADO CORTE
0+000.00	0.10	5.61	0.00	0.00	0.00	0.00
0+010.00	0.00	5.92	0.50	57.67	0.50	57.67
0+020.00	0.00	4.85	0.00	53.87	0.50	111.55
0+030.00	0.00	8.13	0.00	64.91	0.50	176.46
0+040.00	0.00	7.97	0.00	80.52	0.50	256.98
0+050.00	0.00	9.25	0.00	86.11	0.50	343.09
0+060.00	0.00	5.26	0.00	72.53	0.50	415.62
0+070.00	0.01	6.91	0.04	60.86	0.54	476.47
0+080.00	0.02	6.05	0.14	64.81	0.69	541.28
0+090.00	0.01	5.66	0.15	58.55	0.83	599.83
0+100.00	0.01	3.59	0.09	46.26	0.93	646.09
0+103.65	0.00	0.00	0.02	6.55	0.95	652.64

SOMOS HUILENSES · SOMOS GRANDES

Gobernación del Huila

JPNTELLO

REHABILITACIÓN DE PAVIMENTO FLEXIBLE DESDE FORTALECILLAS HASTA TELLO SOBRE LA VIA DEPARTAMENTAL DE PRIMERO ORDEN CÓDIGO 45A01 NEIVA - SAN ANTONIO, RED VIAL A CARGO DEL DEPARTAMENTO DEL HUILA

DIRECTOR DE OBRA:
ING. CLAUDIO CESAR MEJIA GUTIERREZ
Mat: 2520257574 CND

DIBUJO:
HANER ALBERTO GALLEGO MEJIA

ING. INTERVENTOR
ING. VICTOR GUILLERMO RODRIGUEZ RAMÍREZ
Mat: 2520209399 CND

APROBÓ

MODIFICACIONES Y REVISIONES

FECHA	MODIFICACIÓN	NOMBRE ING. RESPONSABLE	FIRMA

TRAMO: **TRAMO 14**

CONTIENE: **SECCIONES TRANSVERSALES K0+090 AL K0+103.65**

ESCALA: **V:1:100 H:1:100**

FECHA: DICIEMBRE 2025

ARCHIVO: ACAD-AS-BUILT-TR1_A_TR25-Model.dwg

PLANO : 49/90

REV. 1