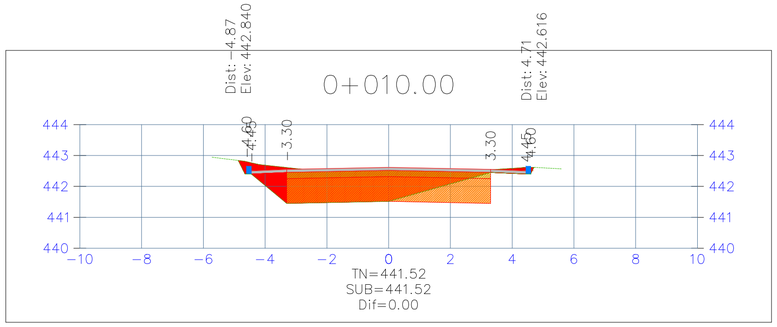
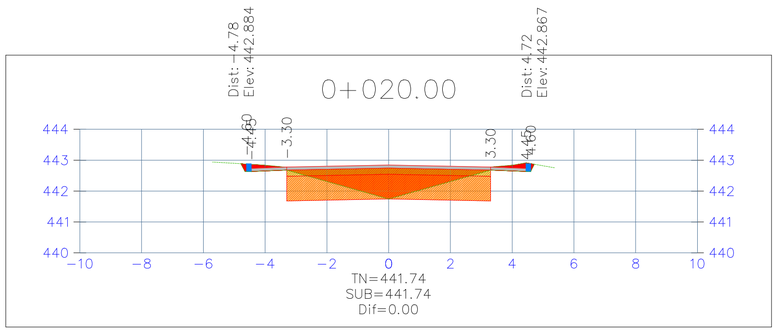


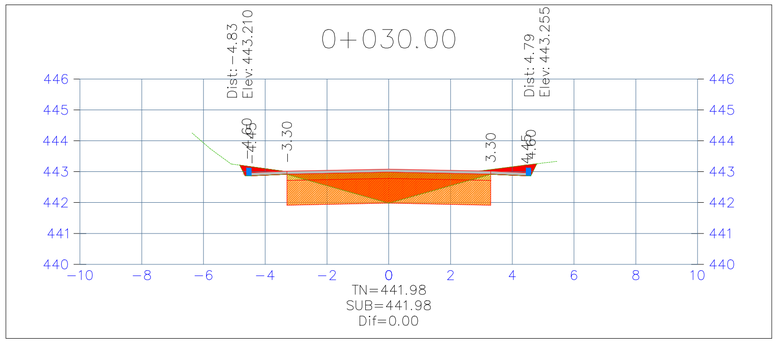

| Volumen Total en Abscisa 0+000.00 | | | |
|---|---|---|---|
| AC(m2) | VC(m3) | AR(m2) | VR(m3) |
| 6,59 | 0,00 | 0,00 | 0,00 |



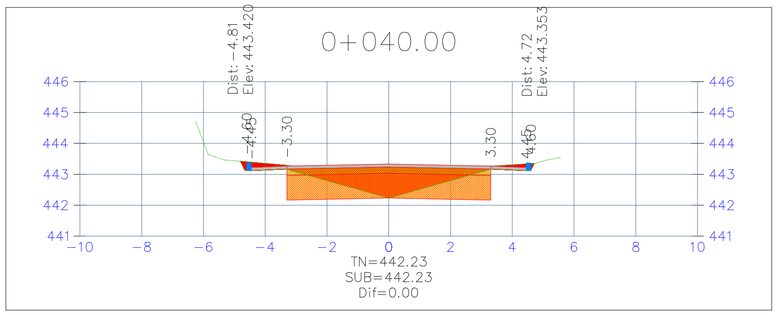

| Volumen Total en Abscisa 0+010.00 | | | |
|---|---|---|---|
| AC(m2) | VC(m3) | AR(m2) | VR(m3) |
| 6,61 | 66,00 | 0,00 | 0,00 |



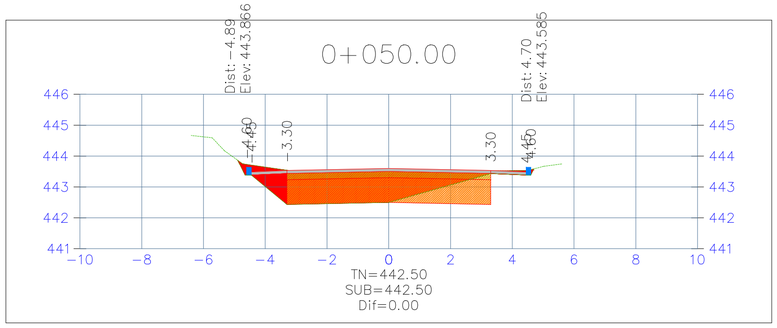

| Volumen Total en Abscisa 0+020.00 | | | |
|---|---|---|---|
| AC(m2) | VC(m3) | AR(m2) | VR(m3) |
| 4,17 | 53,88 | 0,00 | 0,00 |




| Volumen Total en Abscisa 0+030.00 | | | |
|---|---|---|---|
| AC(m2) | VC(m3) | AR(m2) | VR(m3) |
| 4,30 | 42,31 | 0,00 | 0,00 |




| Volumen Total en Abscisa 0+040.00 | | | |
|---|---|---|---|
| AC(m2) | VC(m3) | AR(m2) | VR(m3) |
| 4,28 | 42,90 | 0,00 | 0,00 |




| Volumen Total en Abscisa 0+050.00 | | | |
|---|---|---|---|
| AC(m2) | VC(m3) | AR(m2) | VR(m3) |
| 6,49 | 53,85 | 0,00 | 0,00 |

SOMOS HUILENSES · SOMOS GRANDES
Gobernación del Huila

JPNTELLO

**REHABILITACIÓN DE PAVIMENTO FLEXIBLE DESDE FORTALECILLAS HASTA TELLO SOBRE LA VIA DEPARTAMENTAL DE PRIMERO ORDEN CÓDIGO 45A01 NEIVA - SAN ANTONIO, RED VIAL A CARGO DEL DEPARTAMENTO DEL HUILA**

DIRECTOR DE OBRA:
ING. CLAUDIO CESAR MEJIA GUTIERREZ
Mat: 2520257574 CND

DIBUJO:
HANER ALBERTO GALLEGO MEJIA

ING. INTERVENTOR
ING. VICTOR GUILLERMO RODRIGUEZ RAMIREZ
Mat: 2520209399 CND

APROBÓ

MODIFICACIONES Y REVISIONES

| FECHA | MODIFICACIÓN | NOMBRE ING. RESPONSABLE | FIRMA |
|---|---|---|---|
| | | | |
| | | | |
| | | | |
| | | | |
| | | | |
| | | | |

TRAMO: **TRAMO 15**

CONTIENE: **SECCIONES TRANSVERSALES K0+000 AL K0+050**

ESCALA: **V:1:100 H:1:100**

FECHA: DICIEMBRE 2025

ARCHIVO: ACAD-AS-BUILT-TR1_A_TR25-Model.dwg

PLANO : 50/90

REV. 1