

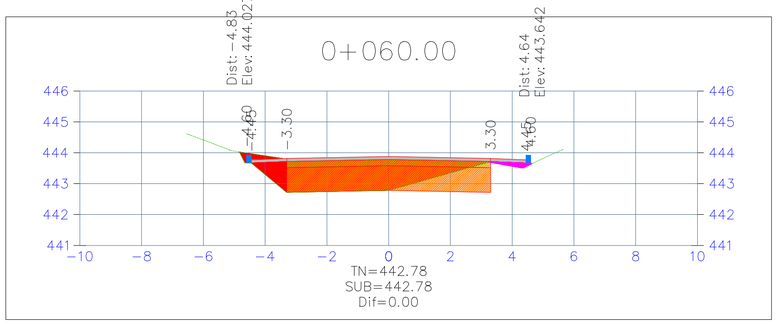



Volumen Total en Abscisa 0+060.00			
AC(m2)	VC(m3)	AR(m2)	VR(m3)
6,29	63,90	0,13	0,67

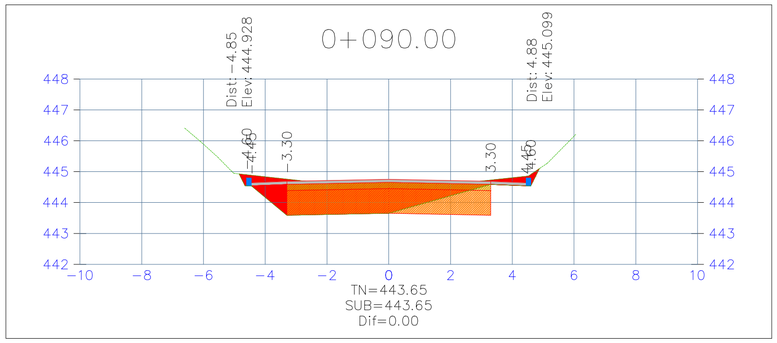


Volumen Total en Abscisa 0+090.00			
AC(m2)	VC(m3)	AR(m2)	VR(m3)
6,91	67,93	0,00	0,00

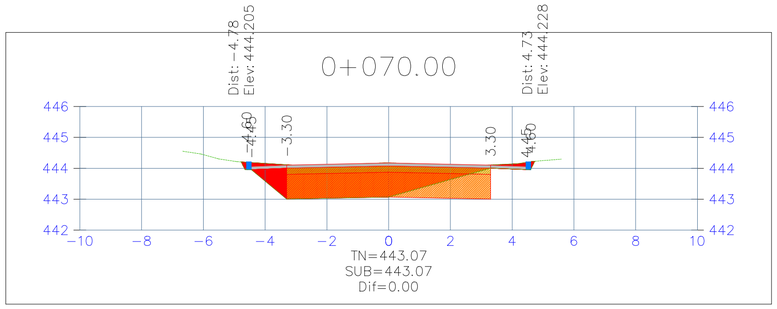

Volumen Total en Abscisa 0+070.00			
AC(m2)	VC(m3)	AR(m2)	VR(m3)
6,61	64,49	0,00	0,67

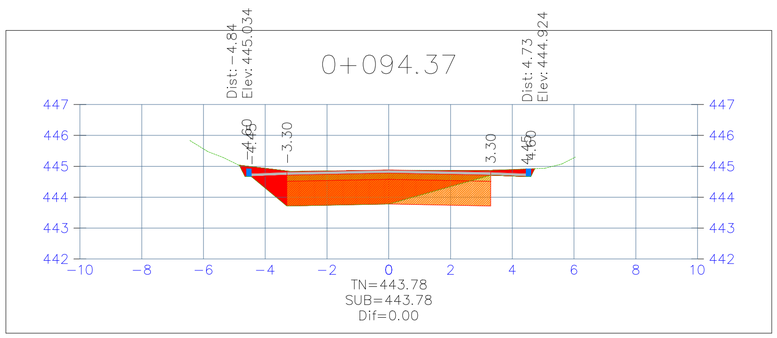

Volumen Total en Abscisa 0+094.37			
AC(m2)	VC(m3)	AR(m2)	VR(m3)
6,94	30,27	0,00	0,00

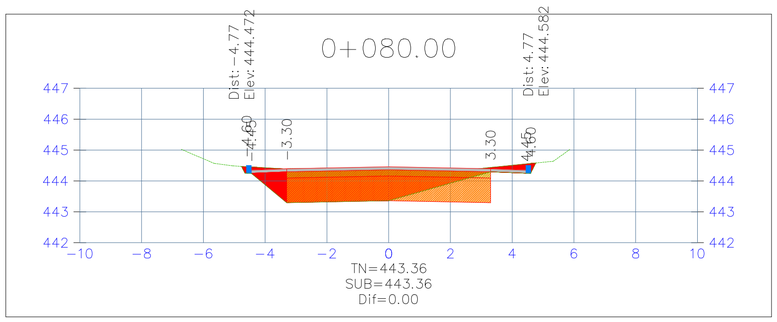

Volumen Total en Abscisa 0+080.00			
AC(m2)	VC(m3)	AR(m2)	VR(m3)
6,67	66,39	0,00	0,00

TABLA DE VOLUMENES						
ABSCISA	AREA RELLENO	AREA CORTE	VOLUMEN RELLENO	VOLUMEN CORTE	ACUMULADO RELLENO	ACUMULADO CORTE
0+000.00	0.00	6.59	0.00	0.00	0.00	0.00
0+010.00	0.00	6.61	0.00	66.00	0.00	66.00
0+020.00	0.00	4.17	0.00	53.88	0.00	119.88
0+030.00	0.00	4.30	0.00	42.31	0.00	162.19
0+040.00	0.00	4.28	0.00	42.90	0.00	205.09
0+050.00	0.00	6.49	0.00	53.85	0.00	258.94
0+060.00	0.13	6.29	0.67	63.90	0.67	322.84
0+070.00	0.00	6.61	0.67	64.49	1.34	387.33
0+080.00	0.00	6.67	0.00	66.39	1.34	453.72
0+090.00	0.00	6.91	0.00	67.93	1.34	521.65
0+094.37	0.00	6.94	0.00	30.27	1.34	551.92

SOMOS HUILENSES ▸ SOMOS GRANDES

Gobernación del Huila

JPNTELLO

REHABILITACIÓN DE PAVIMENTO FLEXIBLE DESDE FORTALECILLAS HASTA TELLO SOBRE LA VIA DEPARTAMENTAL DE PRIMERO ORDEN CÓDIGO 45A01 NEIVA - SAN ANTONIO, RED VIAL A CARGO DEL DEPARTAMENTO DEL HUILA

DIRECTOR DE OBRA:
ING. CLAUDIO CESAR MEJIA GUTIERREZ
Mat: 2520257574 CND

DIBUJO:
HANER ALBERTO GALLEGO MEJIA

ING. INTERVENTOR
ING. VICTOR GUILLERMO RODRIGUEZ RAMÍREZ
Mat: 2520209399 CND

APROBÓ

MODIFICACIONES Y REVISIONES			
FECHA	MODIFICACIÓN	NOMBRE ING. RESPONSABLE	FIRMA

TRAMO:
TRAMO 15

CONTIENE:
SECCIONES TRANSVERSALES K0+060 AL K0+094.37

ESCALA:
V:1:100
H:1:100

FECHA:
DICIEMBRE 2025

ARCHIVO:
ACAD-AS-BUILT-TR1_A_TR25-Model.dwg

PLANO :
51/90

REV.
1