

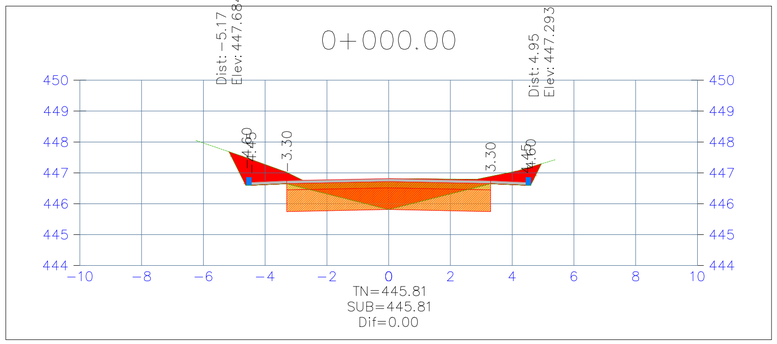



Volumen Total en Abscisa 0+000.00			
AC(m2)	VC(m3)	AR(m2)	VR(m3)
5,46	0,00	0,00	0,00

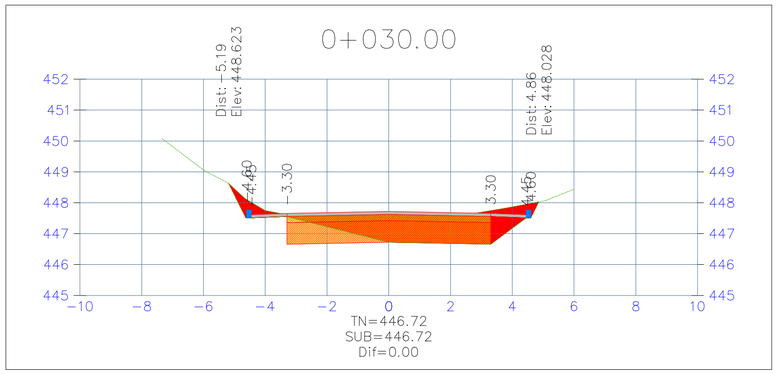


Volumen Total en Abscisa 0+030.00			
AC(m2)	VC(m3)	AR(m2)	VR(m3)
6,32	52,84	0,00	0,00

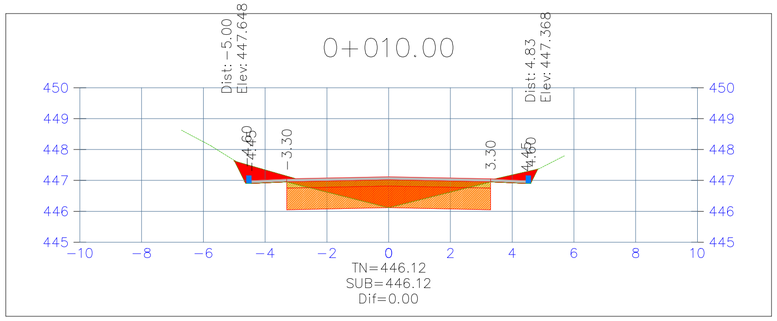


Volumen Total en Abscisa 0+010.00			
AC(m2)	VC(m3)	AR(m2)	VR(m3)
4,30	48,78	0,00	0,00

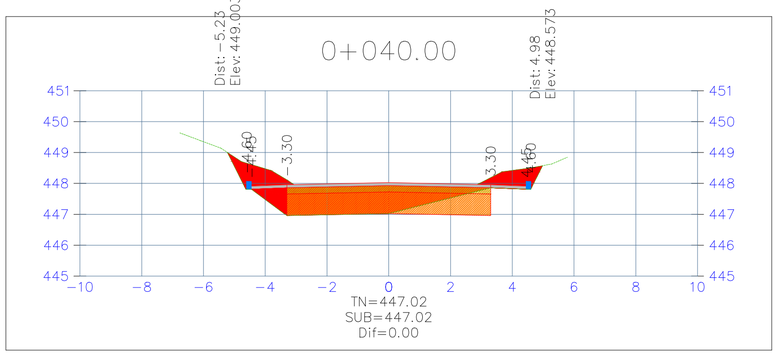

Volumen Total en Abscisa 0+040.00			
AC(m2)	VC(m3)	AR(m2)	VR(m3)
7,30	68,14	0,00	0,00

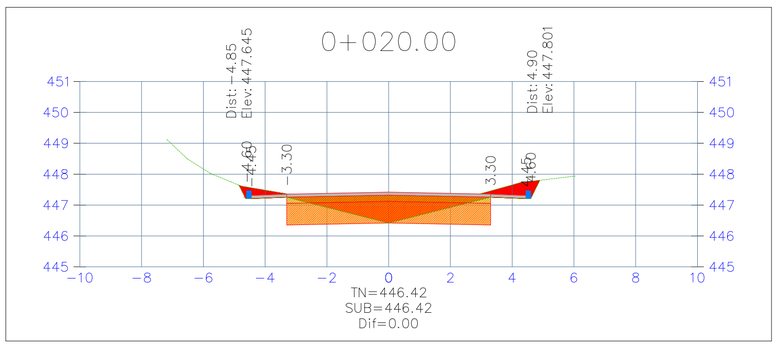

Volumen Total en Abscisa 0+020.00			
AC(m2)	VC(m3)	AR(m2)	VR(m3)
4,24	42,72	0,00	0,00

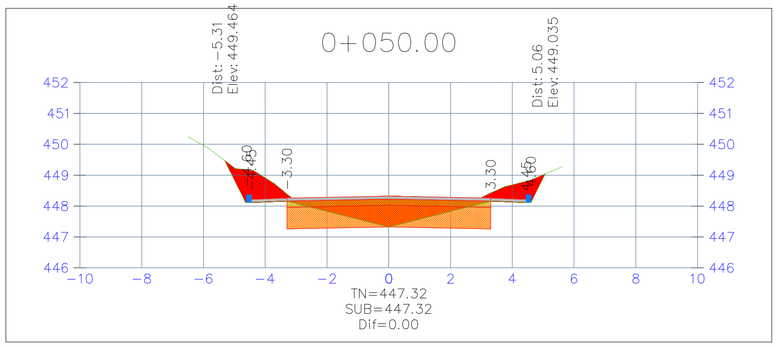

Volumen Total en Abscisa 0+050.00			
AC(m2)	VC(m3)	AR(m2)	VR(m3)
5,70	65,03	0,00	0,00

SOMOS HUILENSES · SOMOS GRANDES
Gobernación del Huila

JPNTELLO

REHABILITACIÓN DE PAVIMENTO FLEXIBLE DESDE FORTALECILLAS HASTA TELLO SOBRE LA VIA DEPARTAMENTAL DE PRIMERO ORDEN CÓDIGO 45A01 NEIVA - SAN ANTONIO, RED VIAL A CARGO DEL DEPARTAMENTO DEL HUILA

DIRECTOR DE OBRA:
ING. CLAUDIO CESAR MEJIA GUTIERREZ
Mat: 2520257574 CND

DIBUJO:
HANER ALBERTO GALLEGO MEJIA

ING. INTERVENTOR
ING. VICTOR GUILLERMO RODRIGUEZ RAMIREZ
Mat: 2520209399 CND

APROBÓ

MODIFICACIONES Y REVISIONES

FECHA	MODIFICACIÓN	NOMBRE ING. RESPONSABLE	FIRMA

TRAMO: **TRAMO 16**

CONTIENE: **SECCIONES TRANSVERSALES K0+000 AL K0+050**

ESCALA: **V:1:100 H:1:100**

FECHA: DICIEMBRE 2025

ARCHIVO: ACAD-AS-BUILT-TR1_A_TR25-Model.dwg

PLANO : 52/90

REV. 1