

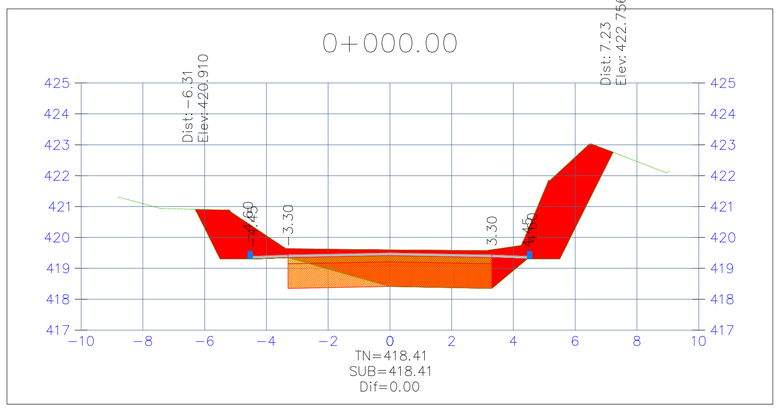



Volumen Total en Abscisa 0+000.00			
AC(m2)	VC(m3)	AR(m2)	VR(m3)
15,40	0,00	0,00	0,00

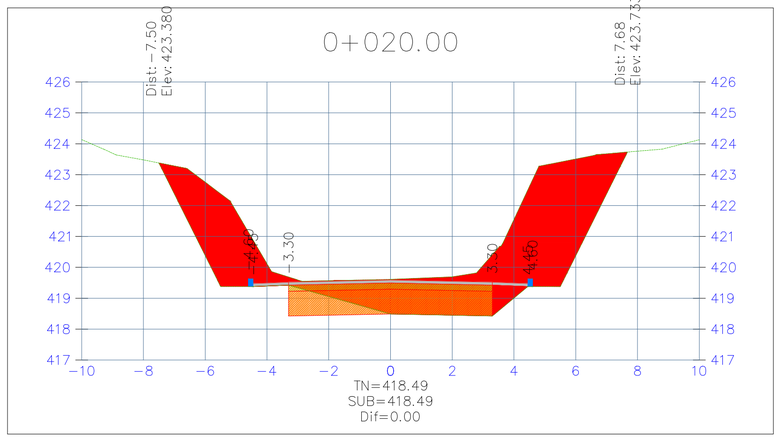


Volumen Total en Abscisa 0+020.00			
AC(m2)	VC(m3)	AR(m2)	VR(m3)
24,11	205,65	0,00	0,00

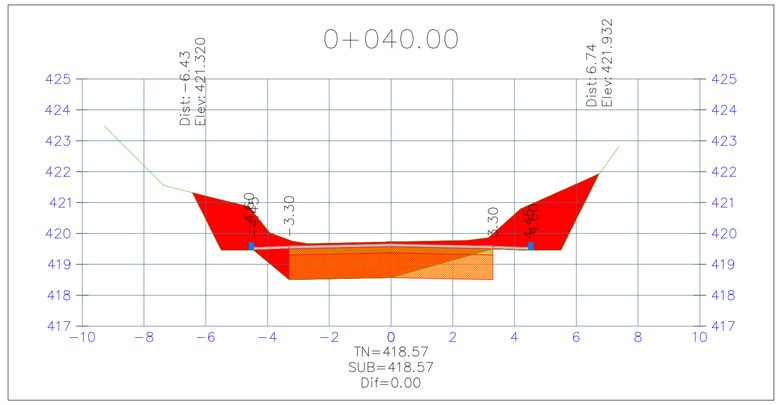


Volumen Total en Abscisa 0+040.00			
AC(m2)	VC(m3)	AR(m2)	VR(m3)
14,02	147,16	0,00	0,00

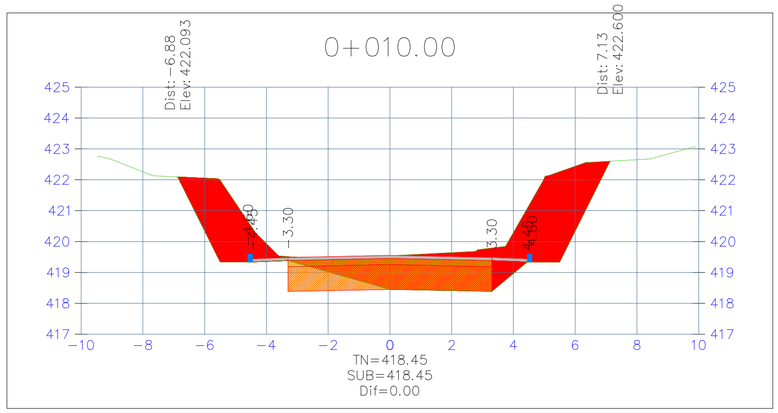

Volumen Total en Abscisa 0+010.00			
AC(m2)	VC(m3)	AR(m2)	VR(m3)
17,02	162,07	0,00	0,00

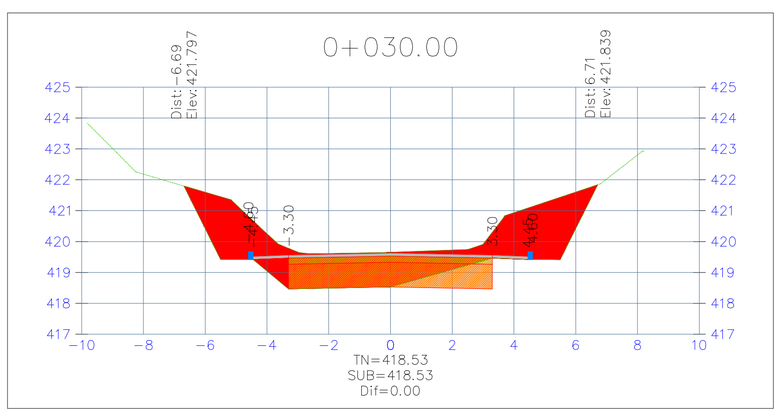

Volumen Total en Abscisa 0+030.00			
AC(m2)	VC(m3)	AR(m2)	VR(m3)
15,41	197,89	0,00	0,00

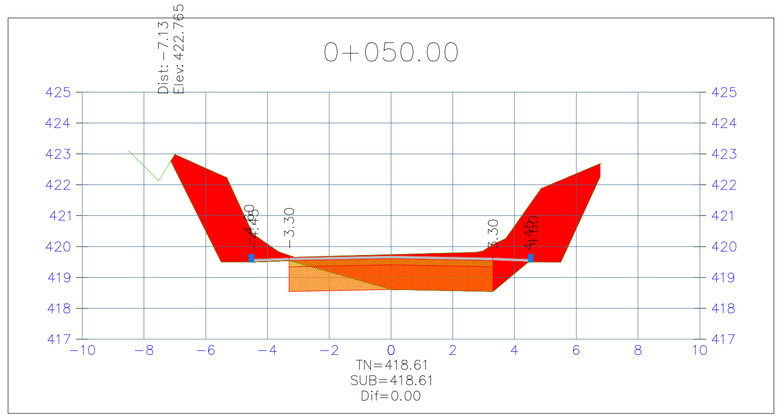

Volumen Total en Abscisa 0+050.00			
AC(m2)	VC(m3)	AR(m2)	VR(m3)
17,43	157,36	0,00	0,00

SOMOS HUILENSES · SOMOS GRANDES

Gobernación del Huila

JPNTELLO

REHABILITACIÓN DE PAVIMENTO FLEXIBLE DESDE FORTALECILLAS HASTA TELLO SOBRE LA VIA DEPARTAMENTAL DE PRIMERO ORDEN CÓDIGO 45A01 NEIVA - SAN ANTONIO, RED VIAL A CARGO DEL DEPARTAMENTO DEL HUILA

DIRECTOR DE OBRA:
ING. CLAUDIO CESAR MEJIA GUTIERREZ
Mat: 2520257574 CND

DIBUJO:
HANER ALBERTO GALLEGO MEJIA

ING. INTERVENTOR
ING. VICTOR GUILLERMO RODRIGUEZ RAMÍREZ
Mat: 2520209399 CND

APROBÓ

MODIFICACIONES Y REVISIONES

FECHA	MODIFICACIÓN	NOMBRE ING. RESPONSABLE	FIRMA

TRAMO: **TRAMO 4**

CONTIENE: **SECCIONES TRANSVERSALES K0+000 AL K0+050**

ESCALA: **V:1:100 H:1:100**

FECHA: DICIEMBRE 2025

ARCHIVO: ACAD-AS-BUILT-TR1_A_TR25-Model.dwg

PLANO : 32/90

REV. 1