

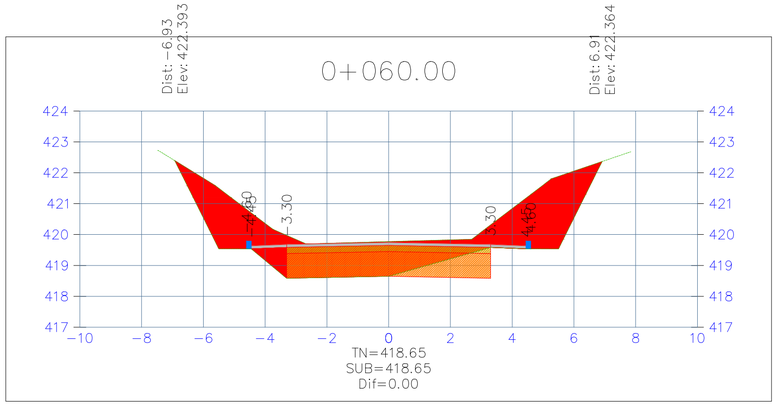


Volumen Total en Abscisa 0+060.00			
AC(m2)	VC(m3)	AR(m2)	VR(m3)
15,84	166,45	0,00	0,00

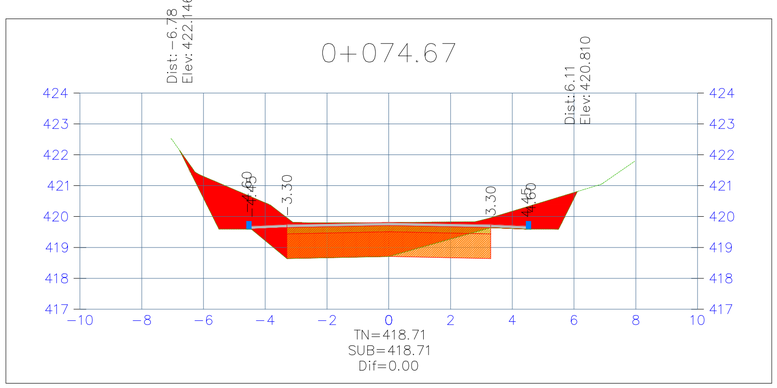

Volumen Total en Abscisa 0+074.67			
AC(m2)	VC(m3)	AR(m2)	VR(m3)
11,24	53,37	0,00	0,00

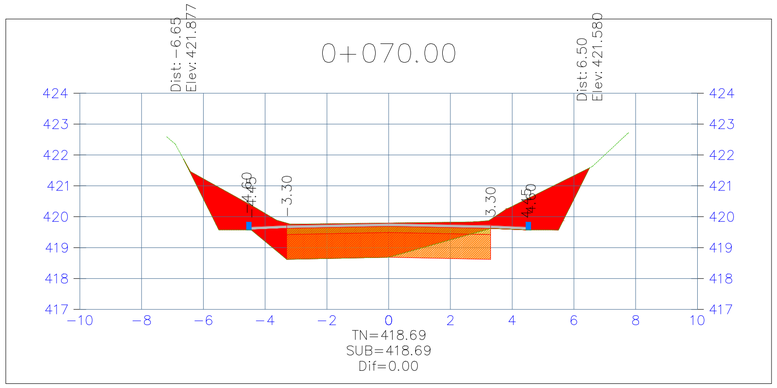

Volumen Total en Abscisa 0+070.00			
AC(m2)	VC(m3)	AR(m2)	VR(m3)
11,62	137,30	0,00	0,00

TABLA DE VOLUMENES

ABSCISA	AREA RELLENO	AREA CORTE	VOLUMEN RELLENO	VOLUMEN CORTE	ACUMULADO RELLENO	ACUMULADO CORTE
0+000.00	0.00	15.40	0.00	0.00	0.00	0.00
0+010.00	0.00	17.02	0.00	162.07	0.00	162.07
0+020.00	0.00	24.11	0.00	205.65	0.00	367.72
0+030.00	0.00	15.41	0.00	197.89	0.00	565.61
0+040.00	0.00	14.02	0.00	147.16	0.00	712.77
0+050.00	0.00	17.43	0.00	157.36	0.00	870.13
0+060.00	0.00	15.84	0.00	166.45	0.00	1036.59
0+070.00	0.00	11.62	0.00	137.30	0.00	1173.88
0+074.67	0.00	11.24	0.00	53.37	0.00	1227.25

SOMOS HUILENSES · SOMOS GRANDES
Gobernación del Huila

JPNTELLO

REHABILITACIÓN DE PAVIMENTO FLEXIBLE DESDE FORTALECILLAS HASTA TELLO SOBRE LA VIA DEPARTAMENTAL DE PRIMERO ORDEN CÓDIGO 45A01 NEIVA - SAN ANTONIO, RED VIAL A CARGO DEL DEPARTAMENTO DEL HUILA

DIRECTOR DE OBRA:
ING. CLAUDIO CESAR MEJIA GUTIERREZ
Mat: 2520257574 CND

DIBUJO:
HANER ALBERTO GALLEGO MEJIA

ING. INTERVENTOR
ING. VICTOR GUILLERMO RODRIGUEZ RAMÍREZ
Mat: 2520209399 CND

APROBÓ

MODIFICACIONES Y REVISIONES

FECHA	MODIFICACIÓN	NOMBRE ING. RESPONSABLE	FIRMA

TRAMO:
TRAMO 4

CONTIENE:
SECCIONES TRANSVERSALES K0+060 AL K0+074.67

ESCALA:
V:1:100
H:1:100

FECHA:
DICIEMBRE 2025

ARCHIVO:
ACAD-AS-BUILT-TR1_A_TR25-Model.dwg

PLANO :
33/90

REV.
1