

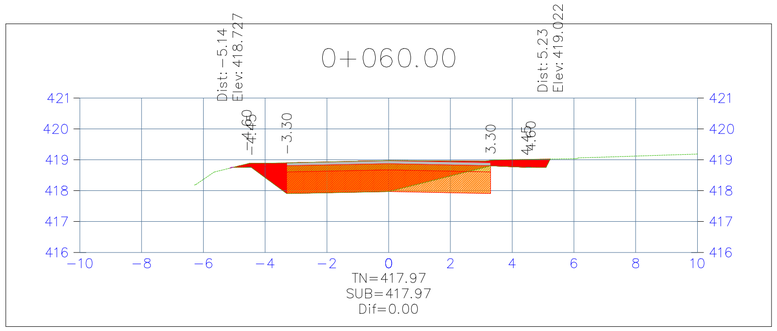


Volumen Total en Abscisa 0+060.00			
AC(m2)	VC(m3)	AR(m2)	VR(m3)
6,33	64,92	0,00	0,01

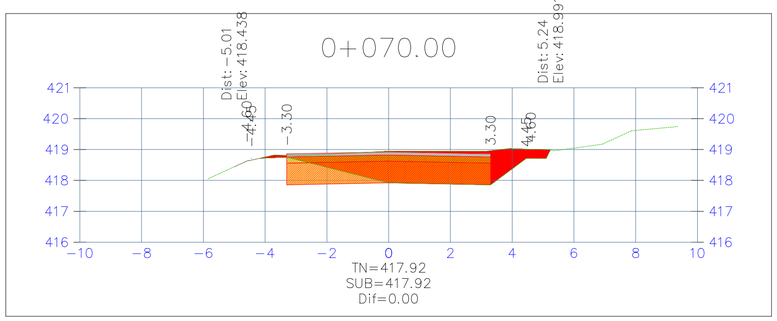

Volumen Total en Abscisa 0+070.00			
AC(m2)	VC(m3)	AR(m2)	VR(m3)
6,28	63,09	0,04	0,18

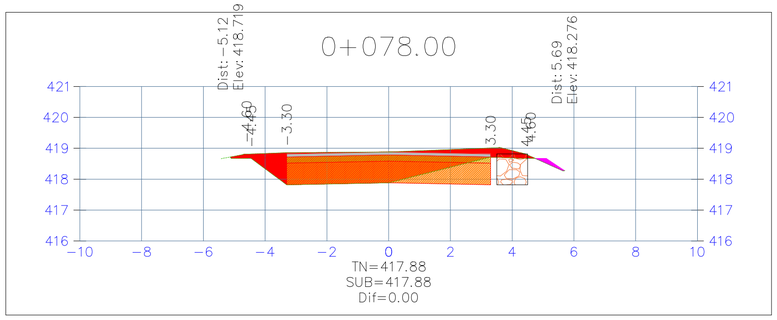

Volumen Total en Abscisa 0+078.00			
AC(m2)	VC(m3)	AR(m2)	VR(m3)
6,56	51,37	0,08	0,47

TABLA DE VOLUMENES						
ABSCISA	AREA RELLENO	AREA CORTE	VOLUMEN RELLENO	VOLUMEN CORTE	ACUMULADO RELLENO	ACUMULADO CORTE
0+000.00	0.00	6.84	0.00	0.00	0.00	0.00
0+010.00	0.00	6.32	0.00	65.80	0.00	65.80
0+020.00	0.00	6.83	0.00	65.75	0.00	131.56
0+030.00	0.00	7.23	0.00	70.29	0.00	201.85
0+040.00	0.00	7.08	0.00	71.55	0.00	273.40
0+050.00	0.00	6.65	0.00	68.64	0.00	342.05
0+060.00	0.00	6.33	0.01	64.92	0.01	406.97
0+070.00	0.04	6.28	0.18	63.09	0.19	470.06
0+078.00	0.08	6.56	0.47	51.37	0.66	521.43

SOMOS HUILENSES · SOMOS GRANDES
Gobernación del Huila

JPNTELLO

REHABILITACIÓN DE PAVIMENTO FLEXIBLE DESDE FORTALECILLAS HASTA TELLO SOBRE LA VIA DEPARTAMENTAL DE PRIMERO ORDEN CÓDIGO 45A01 NEIVA - SAN ANTONIO, RED VIAL A CARGO DEL DEPARTAMENTO DEL HUILA

DIRECTOR DE OBRA:
ING. CLAUDIO CESAR MEJIA GUTIERREZ
Mat: 2520257574 CND

DIBUJO:
HANER ALBERTO GALLEGO MEJIA

ING. INTERVENTOR
ING. VICTOR GUILLERMO RODRIGUEZ RAMIREZ
Mat: 2520209399 CND

APROBÓ

MODIFICACIONES Y REVISIONES

FECHA	MODIFICACIÓN	NOMBRE ING. RESPONSABLE	FIRMA

TRAMO: **TRAMO 5**

CONTIENE: **SECCIONES TRANSVERSALES K0+060 AL K0+078**

ESCALA: **V:1:100 H:1:100**

FECHA: DICIEMBRE 2025

ARCHIVO: ACAD-AS-BUILT-TR1_A_TR25-Model.dwg

PLANO : 35/90

REV. 1