
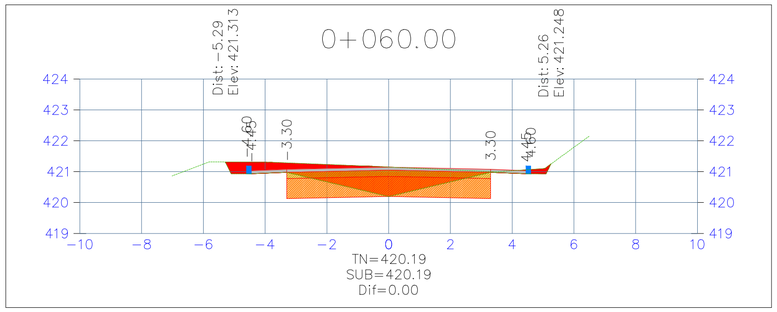


Volumen Total en Abscisa 0+060.00			
AC(m2)	VC(m3)	AR(m2)	VR(m3)
4,57	55,57	0,00	0,00

TABLA DE VOLUMENES						
ABSCISA	AREA RELLENO	AREA CORTE	VOLUMEN RELLENO	VOLUMEN CORTE	ACUMULADO RELLENO	ACUMULADO CORTE
0+000.00	0.00	4.43	0.00	0.00	0.00	0.00
0+010.00	0.00	3.68	0.00	40.54	0.00	40.54
0+020.00	0.01	3.64	0.03	36.58	0.03	77.12
0+030.00	0.00	5.97	0.03	48.04	0.06	125.16
0+040.00	0.00	6.42	0.00	61.95	0.06	187.11
0+050.00	0.00	6.55	0.00	64.71	0.06	251.82
0+060.00	0.00	4.57	0.00	55.57	0.06	307.39
0+066.00	0.01	6.27	0.04	32.52	0.10	339.92

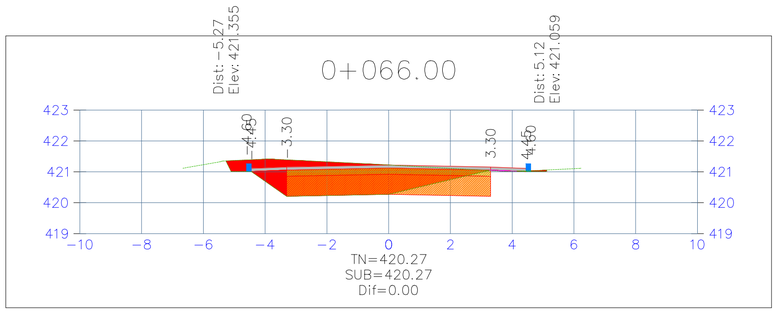

Volumen Total en Abscisa 0+066.00			
AC(m2)	VC(m3)	AR(m2)	VR(m3)
6,27	32,52	0,01	0,04

SOMOS HUILENSES · SOMOS GRANDES

Gobernación del Huila

JPNTELLO

REHABILITACIÓN DE PAVIMENTO FLEXIBLE DESDE FORTALECILLAS HASTA TELLO SOBRE LA VIA DEPARTAMENTAL DE PRIMERO ORDEN CÓDIGO 45A01 NEIVA - SAN ANTONIO, RED VIAL A CARGO DEL DEPARTAMENTO DEL HUILA

DIRECTOR DE OBRA:
ING. CLAUDIO CESAR MEJIA GUTIERREZ
Mat: 2520257574 CND

DIBUJO:
HANER ALBERTO GALLEGO MEJIA

ING. INTERVENTOR
ING. VICTOR GUILLERMO RODRIGUEZ RAMÍREZ
Mat: 2520209399 CND

APROBÓ

MODIFICACIONES Y REVISIONES			
FECHA	MODIFICACIÓN	NOMBRE ING. RESPONSABLE	FIRMA

TRAMO:
TRAMO 6

CONTIENE:
SECCIONES TRANSVERSALES K0+060 AL K0+066

ESCALA:
V:1:100
H:1:100

FECHA:
DICIEMBRE 2025

ARCHIVO:
ACAD-AS-BUILT-TR1_A_TR25-Model.dwg

PLANO :
37/90

REV.
1