

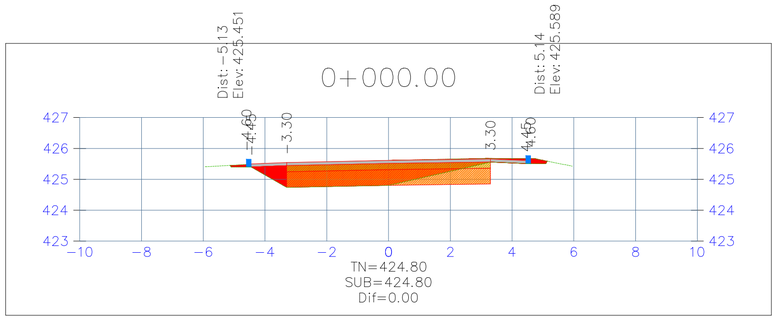



Volumen Total en Abscisa 0+000.00			
AC(m2)	VC(m3)	AR(m2)	VR(m3)
4,99	0,00	0,00	0,00

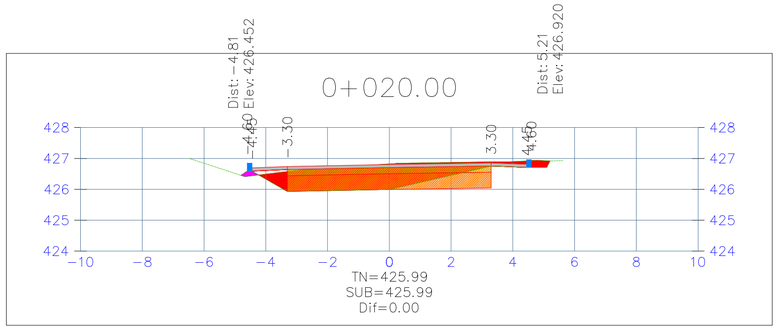

Volumen Total en Abscisa 0+020.00			
AC(m2)	VC(m3)	AR(m2)	VR(m3)
4,77	47,75	0,06	0,30

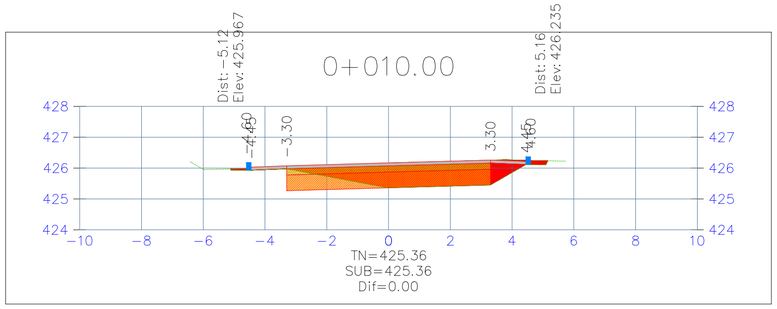

Volumen Total en Abscisa 0+010.00			
AC(m2)	VC(m3)	AR(m2)	VR(m3)
4,77	48,83	0,00	0,00

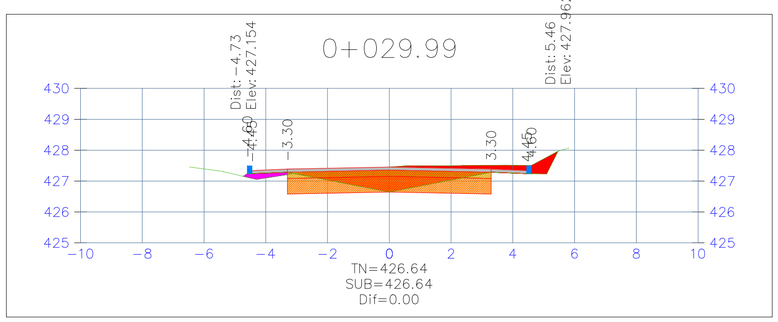

Volumen Total en Abscisa 0+029.99			
AC(m2)	VC(m3)	AR(m2)	VR(m3)
3,61	41,86	0,20	1,28

TABLA DE VOLUMENES						
ABSCISA	AREA RELLENO	AREA CORTE	VOLUMEN RELLENO	VOLUMEN CORTE	ACUMULADO RELLENO	ACUMULADO CORTE
0+000.00	0.00	4.99	0.00	0.00	0.00	0.00
0+010.00	0.00	4.77	0.00	48.83	0.00	48.83
0+020.00	0.06	4.77	0.30	47.75	0.30	96.58
0+029.99	0.20	3.61	1.28	41.86	1.58	138.43

SOMOS HUILENSES · SOMOS GRANDES

Gobernación del Huila

JPN TELLO

REHABILITACIÓN DE PAVIMENTO FLEXIBLE DESDE FORTALECILLAS HASTA TELLO SOBRE LA VIA DEPARTAMENTAL DE PRIMERO ORDEN CÓDIGO 45A01 NEIVA - SAN ANTONIO, RED VIAL A CARGO DEL DEPARTAMENTO DEL HUILA

DIRECTOR DE OBRA:
ING. CLAUDIO CESAR MEJIA GUTIERREZ
Mat: 2520257574 CND

DIBUJO:
HANER ALBERTO GALLEGO MEJIA

ING. INTERVENTOR
ING. VICTOR GUILLERMO RODRIGUEZ RAMÍREZ
Mat: 2520209399 CND

APROBÓ

MODIFICACIONES Y REVISIONES

FECHA	MODIFICACIÓN	NOMBRE ING. RESPONSABLE	FIRMA

TRAMO: **TRAMO 7**

CONTIENE: **SECCIONES TRANSVERSALES K0+000 AL K0+029.99**

ESCALA: **V:1:100 H:1:100**

FECHA: DICIEMBRE 2025

ARCHIVO: ACAD-AS-BUILT-TR1_A_TR25-Model.dwg

PLANO : 38/90

REV. 1