

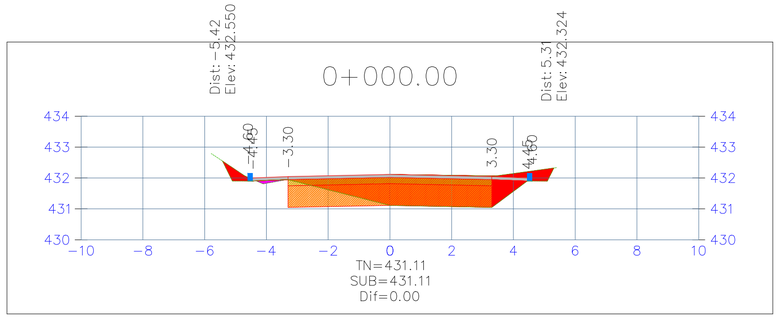



Volumen Total en Abscisa 0+000.00			
AC(m2)	VC(m3)	AR(m2)	VR(m3)
6,29	0,00	0,05	0,00

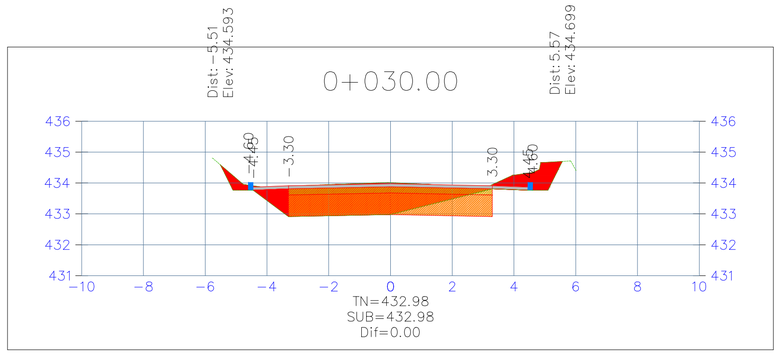


Volumen Total en Abscisa 0+030.00			
AC(m2)	VC(m3)	AR(m2)	VR(m3)
7,14	59,16	0,00	0,00

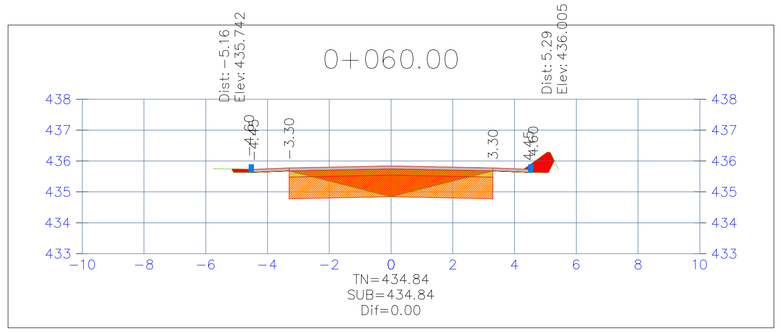


Volumen Total en Abscisa 0+060.00			
AC(m2)	VC(m3)	AR(m2)	VR(m3)
4,00	52,67	0,00	0,00

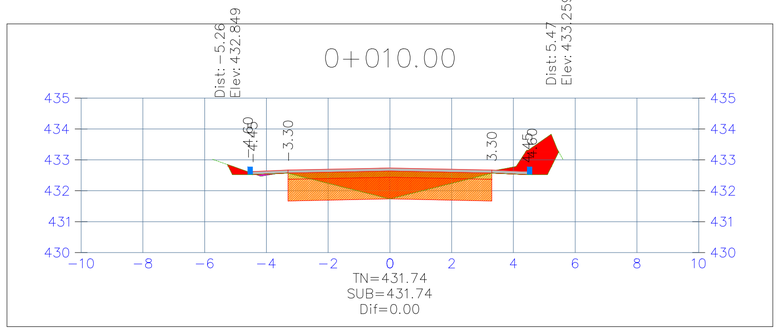


Volumen Total en Abscisa 0+010.00			
AC(m2)	VC(m3)	AR(m2)	VR(m3)
4,86	55,76	0,02	0,36

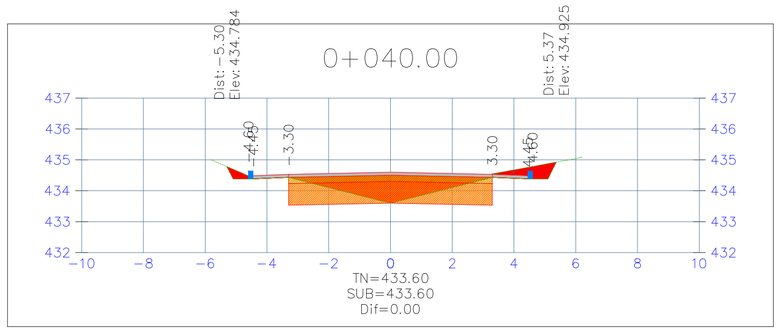


Volumen Total en Abscisa 0+040.00			
AC(m2)	VC(m3)	AR(m2)	VR(m3)
4,25	56,98	0,00	0,00

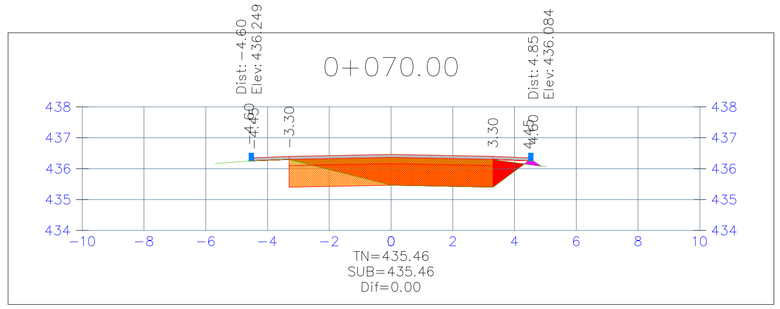


Volumen Total en Abscisa 0+070.00			
AC(m2)	VC(m3)	AR(m2)	VR(m3)
5,30	46,52	0,04	0,22

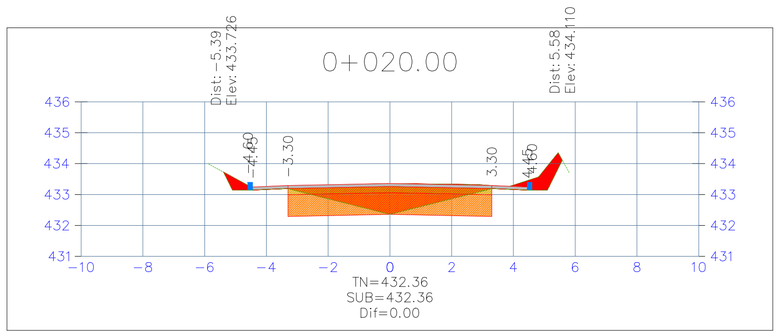

Volumen Total en Abscisa 0+020.00			
AC(m2)	VC(m3)	AR(m2)	VR(m3)
4,69	47,76	0,00	0,11

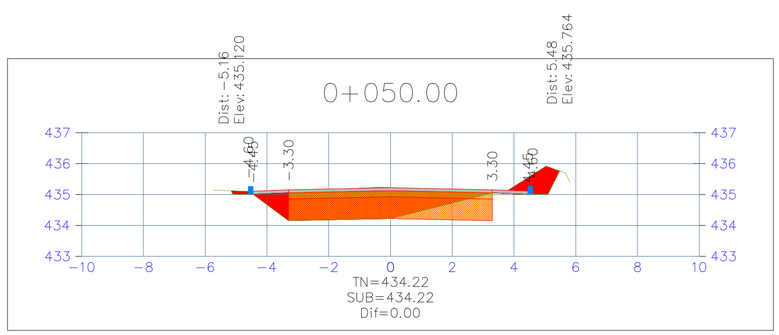

Volumen Total en Abscisa 0+050.00			
AC(m2)	VC(m3)	AR(m2)	VR(m3)
6,53	53,91	0,00	0,00

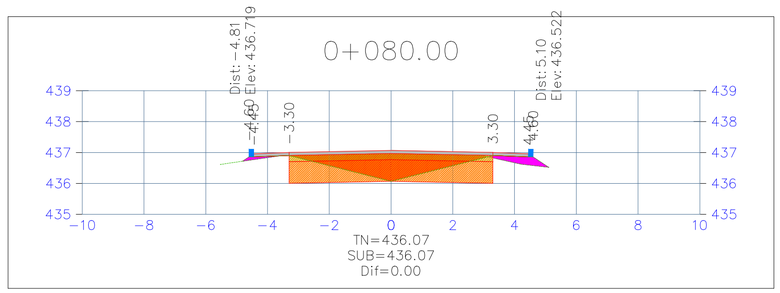

Volumen Total en Abscisa 0+080.00			
AC(m2)	VC(m3)	AR(m2)	VR(m3)
3,05	41,76	0,39	2,14

SOMOS HUILENSES · SOMOS GRANDES

Gobernación del Huila

JPNTELLO

REHABILITACIÓN DE PAVIMENTO FLEXIBLE DESDE FORTALECILLAS HASTA TELLO SOBRE LA VIA DEPARTAMENTAL DE PRIMERO ORDEN CÓDIGO 45A01 NEIVA - SAN ANTONIO, RED VIAL A CARGO DEL DEPARTAMENTO DEL HUILA

DIRECTOR DE OBRA:
ING. CLAUDIO CESAR MEJIA GUTIERREZ
Mat: 2520257574 CND

DIBUJO:
HANER ALBERTO GALLEGO MEJIA

ING. INTERVENTOR
ING. VICTOR GUILLERMO RODRIGUEZ RAMÍREZ
Mat: 2520209399 CND

APROBÓ

MODIFICACIONES Y REVISIONES

FECHA	MODIFICACIÓN	NOMBRE ING. RESPONSABLE	FIRMA

TRAMO: **TRAMO 8**

CONTIENE: **SECCIONES TRANSVERSALES K0+000 AL K0+080**

ESCALA: **V:1:100 H:1:100**

FECHA: DICIEMBRE 2025

ARCHIVO: ACAD-AS-BUILT-TR1_A_TR25-Model.dwg

PLANO : 39/90

REV. 1