

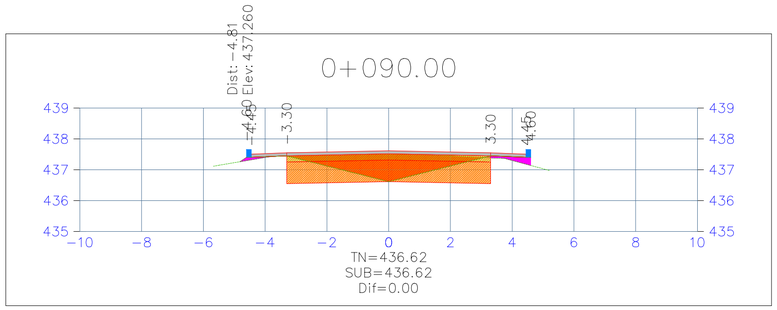



Volumen Total en Abscisa 0+090.00			
AC(m2)	VC(m3)	AR(m2)	VR(m3)
3,05	30,54	0,23	3,06

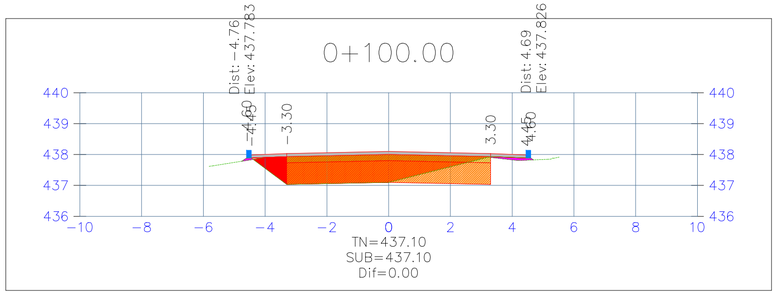


Volumen Total en Abscisa 0+100.00			
AC(m2)	VC(m3)	AR(m2)	VR(m3)
5,24	41,49	0,10	1,65

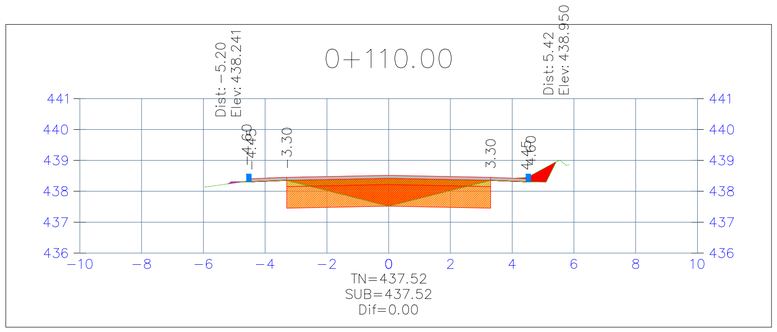

Volumen Total en Abscisa 0+110.00			
AC(m2)	VC(m3)	AR(m2)	VR(m3)
3,87	45,58	0,01	0,58

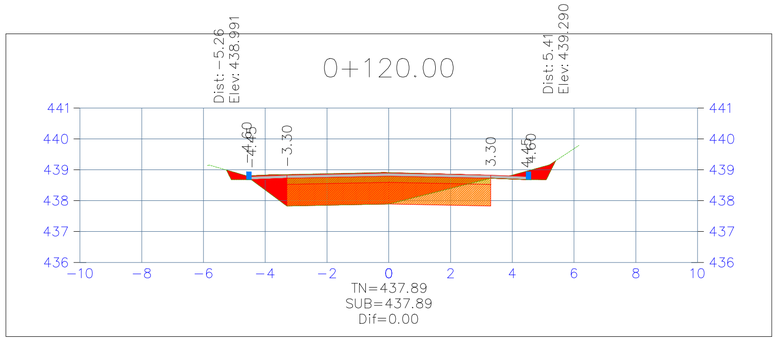

Volumen Total en Abscisa 0+120.00			
AC(m2)	VC(m3)	AR(m2)	VR(m3)
6,48	51,78	0,00	0,06

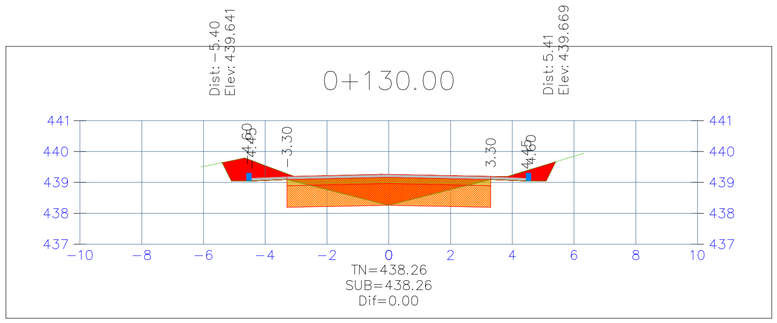

Volumen Total en Abscisa 0+130.00			
AC(m2)	VC(m3)	AR(m2)	VR(m3)
5,26	58,69	0,00	0,00

TABLA DE VOLUMENES						
ABSCISA	AREA RELLENO	AREA CORTE	VOLUMEN RELLENO	VOLUMEN CORTE	ACUMULADO RELLENO	ACUMULADO CORTE
0+000.00	0.05	6.29	0.00	0.00	0.00	0.00
0+010.00	0.02	4.86	0.36	55.76	0.36	55.76
0+020.00	0.00	4.69	0.11	47.76	0.46	103.52
0+030.00	0.00	7.14	0.00	59.16	0.46	162.68
0+040.00	0.00	4.25	0.00	56.98	0.47	219.66
0+050.00	0.00	6.53	0.00	53.91	0.47	273.57
0+060.00	0.00	4.00	0.00	52.67	0.47	326.24
0+070.00	0.04	5.30	0.22	46.52	0.68	372.75
0+080.00	0.39	3.05	2.14	41.76	2.83	414.52
0+090.00	0.23	3.05	3.06	30.54	5.89	445.05
0+100.00	0.10	5.24	1.65	41.49	7.54	486.54
0+110.00	0.01	3.87	0.58	45.58	8.12	532.12
0+120.00	0.00	6.48	0.06	51.78	8.18	583.90
0+130.00	0.00	5.26	0.00	58.69	8.18	642.58

SOMOS HUILENSES · SOMOS GRANDES
Gobernación del Huila

JPNTELLO

REHABILITACIÓN DE PAVIMENTO FLEXIBLE DESDE FORTALECILLAS HASTA TELLO SOBRE LA VIA DEPARTAMENTAL DE PRIMERO ORDEN CÓDIGO 45A01 NEIVA - SAN ANTONIO, RED VIAL A CARGO DEL DEPARTAMENTO DEL HUILA

DIRECTOR DE OBRA:
ING. CLAUDIO CESAR MEJIA GUTIERREZ
Mat: 2520257574 CND

DIBUJO:
HANER ALBERTO GALLEGO MEJIA

ING. INTERVENTOR
ING. VICTOR GUILLERMO RODRIGUEZ RAMÍREZ
Mat: 2520209399 CND

APROBÓ

MODIFICACIONES Y REVISIONES

FECHA	MODIFICACIÓN	NOMBRE ING. RESPONSABLE	FIRMA

TRAMO: **TRAMO 8**

CONTIENE: **SECCIONES TRANSVERSALES K0+090 AL K0+130**

ESCALA: **V:1:100 H:1:100**

FECHA: DICIEMBRE 2025

ARCHIVO: ACAD-AS-BUILT-TR1_A_TR25-Model.dwg

PLANO : 40/90

REV. 1