

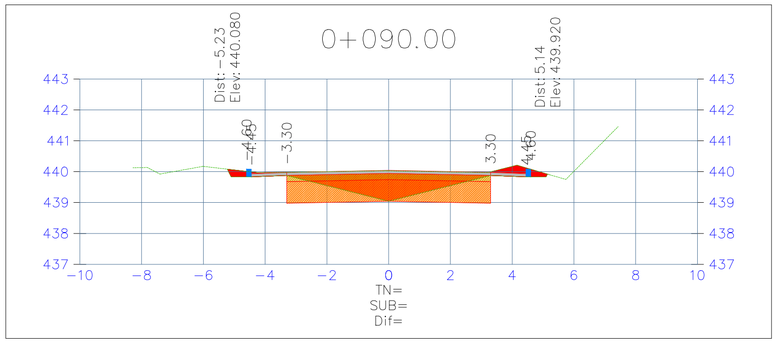



Volumen Total en Abscisa 0+090.00			
AC(m2)	VC(m3)	AR(m2)	VR(m3)
4,30	53,09	0,00	0,00

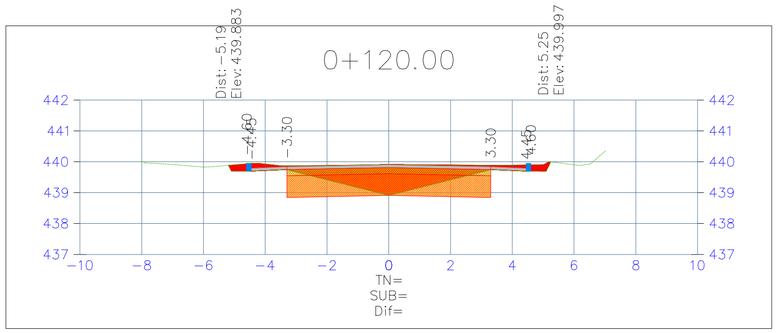


Volumen Total en Abscisa 0+120.00			
AC(m2)	VC(m3)	AR(m2)	VR(m3)
4,48	58,60	0,00	0,00

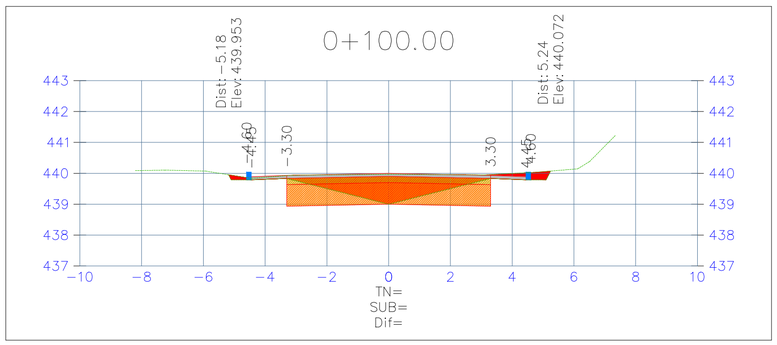

Volumen Total en Abscisa 0+100.00			
AC(m2)	VC(m3)	AR(m2)	VR(m3)
4,11	42,03	0,00	0,00

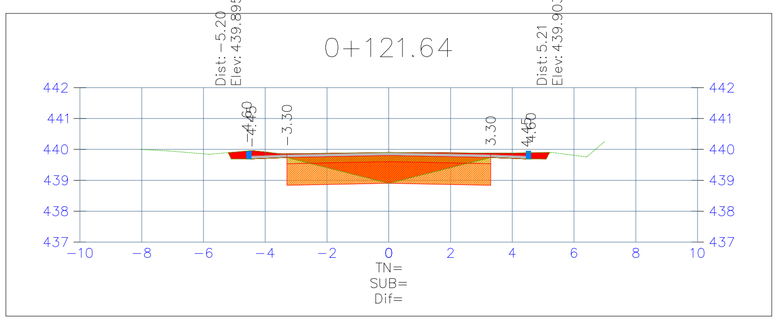

Volumen Total en Abscisa 0+121.64			
AC(m2)	VC(m3)	AR(m2)	VR(m3)
4,46	7,35	0,00	0,00

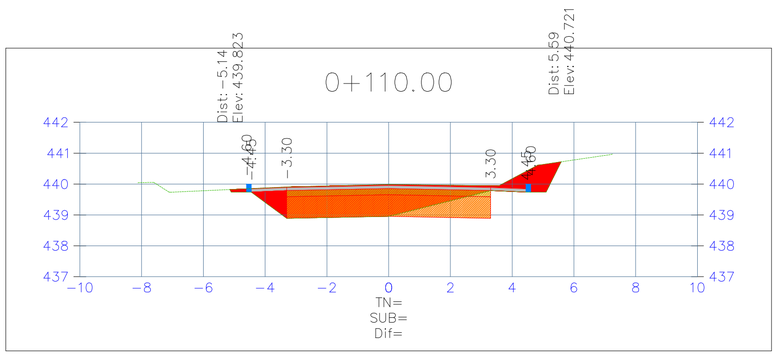

Volumen Total en Abscisa 0+110.00			
AC(m2)	VC(m3)	AR(m2)	VR(m3)
7,24	56,76	0,00	0,00

TABLA DE VOLUMENES						
ABSCISA	AREA RELLENO	AREA CORTE	VOLUMEN RELLENO	VOLUMEN CORTE	ACUMULADO RELLENO	ACUMULADO CORTE
0+000.00	0.00	5.45	0.00	0.00	0.00	0.00
0+010.00	0.00	4.59	0.00	50.23	0.00	50.23
0+020.00	0.00	3.91	0.00	42.53	0.00	92.76
0+030.00	0.00	3.80	0.00	38.58	0.00	131.34
0+040.00	0.00	3.56	0.00	36.82	0.00	168.16
0+050.00	0.00	6.54	0.00	50.52	0.00	218.68
0+060.00	0.00	6.89	0.00	67.17	0.00	285.84
0+070.00	0.00	4.98	0.00	59.38	0.00	345.22
0+080.00	0.00	6.32	0.00	56.52	0.00	401.74
0+090.00	0.00	4.30	0.00	53.09	0.00	454.83
0+100.00	0.00	4.11	0.00	42.03	0.00	496.85
0+110.00	0.00	7.24	0.00	56.76	0.00	553.62
0+120.00	0.00	4.48	0.00	58.60	0.00	612.21
0+121.64	0.00	4.46	0.00	7.35	0.00	619.56

SOMOS HUILENSES · SOMOS GRANDES

Gobernación del Huila

JPNTELLO

REHABILITACIÓN DE PAVIMENTO FLEXIBLE DESDE FORTALECILLAS HASTA TELLO SOBRE LA VIA DEPARTAMENTAL DE PRIMERO ORDEN CÓDIGO 45A01 NEIVA - SAN ANTONIO, RED VIAL A CARGO DEL DEPARTAMENTO DEL HUILA

DIRECTOR DE OBRA:
ING. CLAUDIO CESAR MEJIA GUTIERREZ
Mat: 2520257574 CND

DIBUJO:
HANER ALBERTO GALLEGO MEJIA

ING. INTERVENTOR
ING. VICTOR GUILLERMO RODRIGUEZ RAMÍREZ
Mat: 2520209399 CND

APROBÓ

MODIFICACIONES Y REVISIONES

FECHA	MODIFICACIÓN	NOMBRE ING. RESPONSABLE	FIRMA

TRAMO:
TRAMO 9

CONTIENE:
SECCIONES TRANSVERSALES K0+090 AL K0+121.64

ESCALA:
V:1:100
H:1:100

FECHA:
DICIEMBRE 2025

ARCHIVO:
ACAD-AS-BUILT-TR1_A_TR25-Model.dwg

PLANO :
42/90

REV.
1