
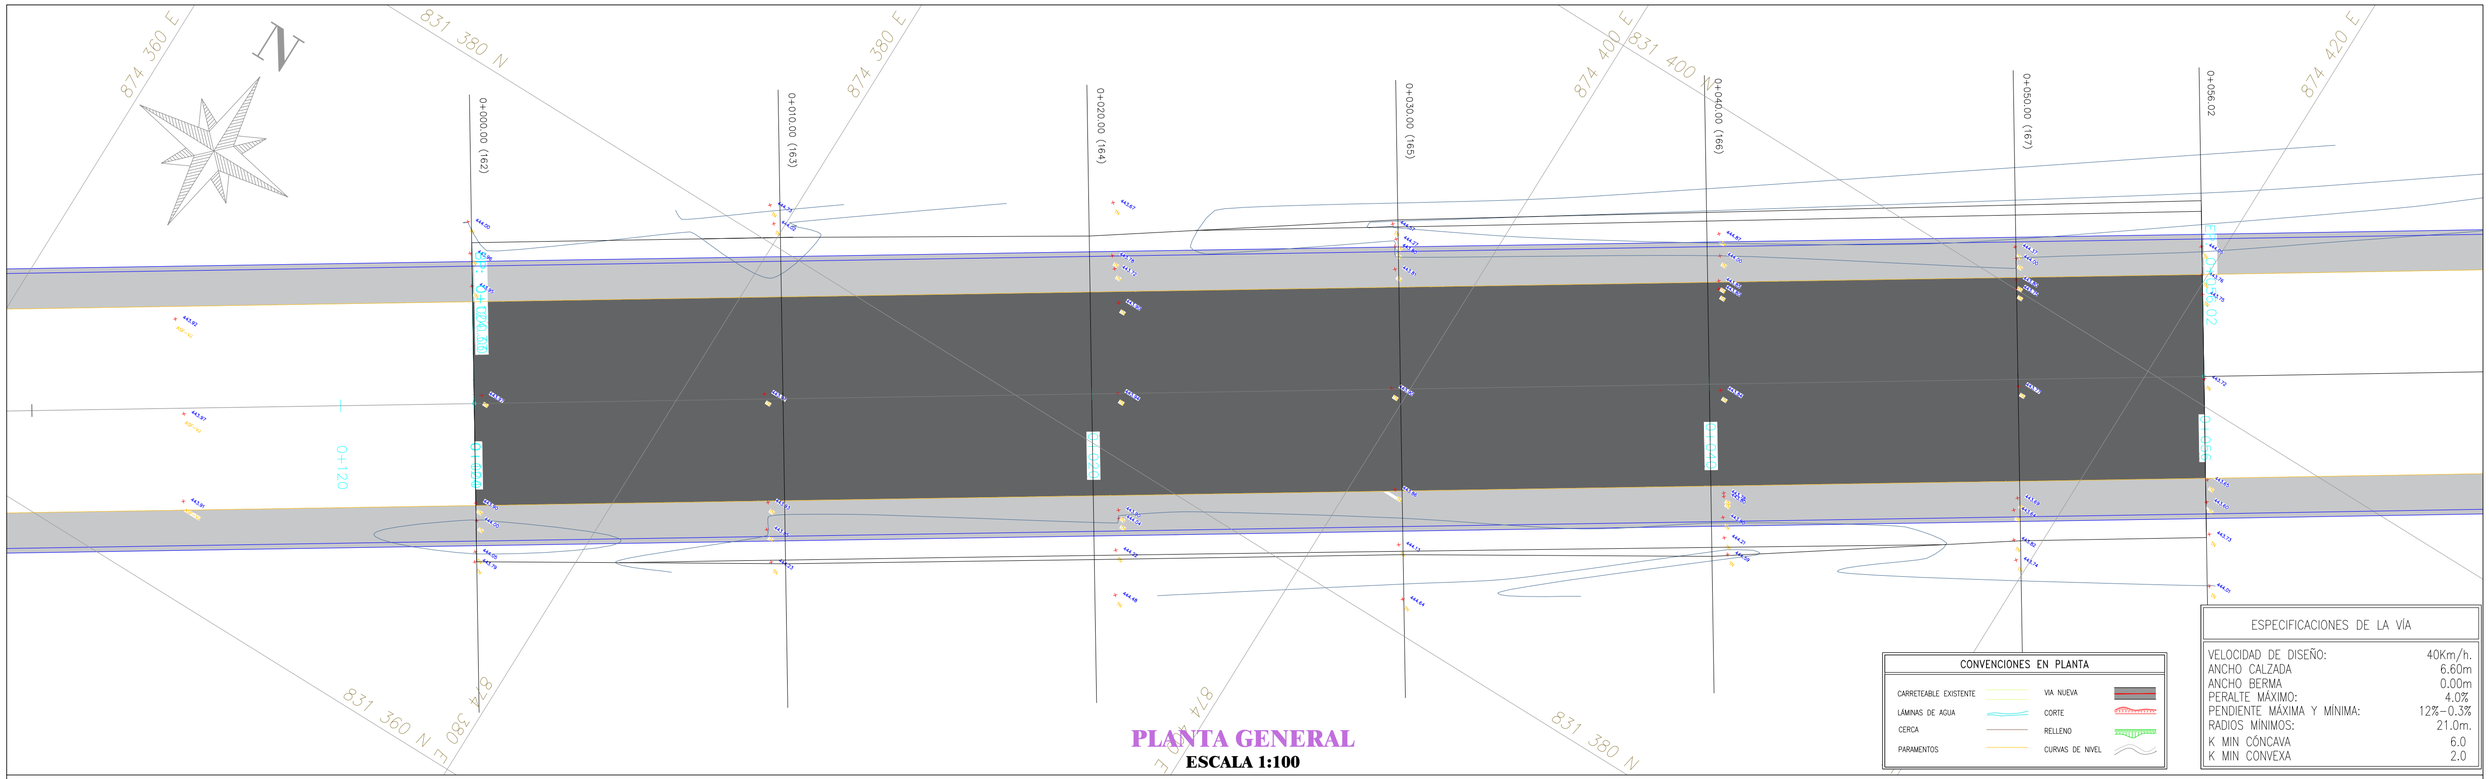


PLANTA GENERAL

ESCALA 1:100

EJE–12

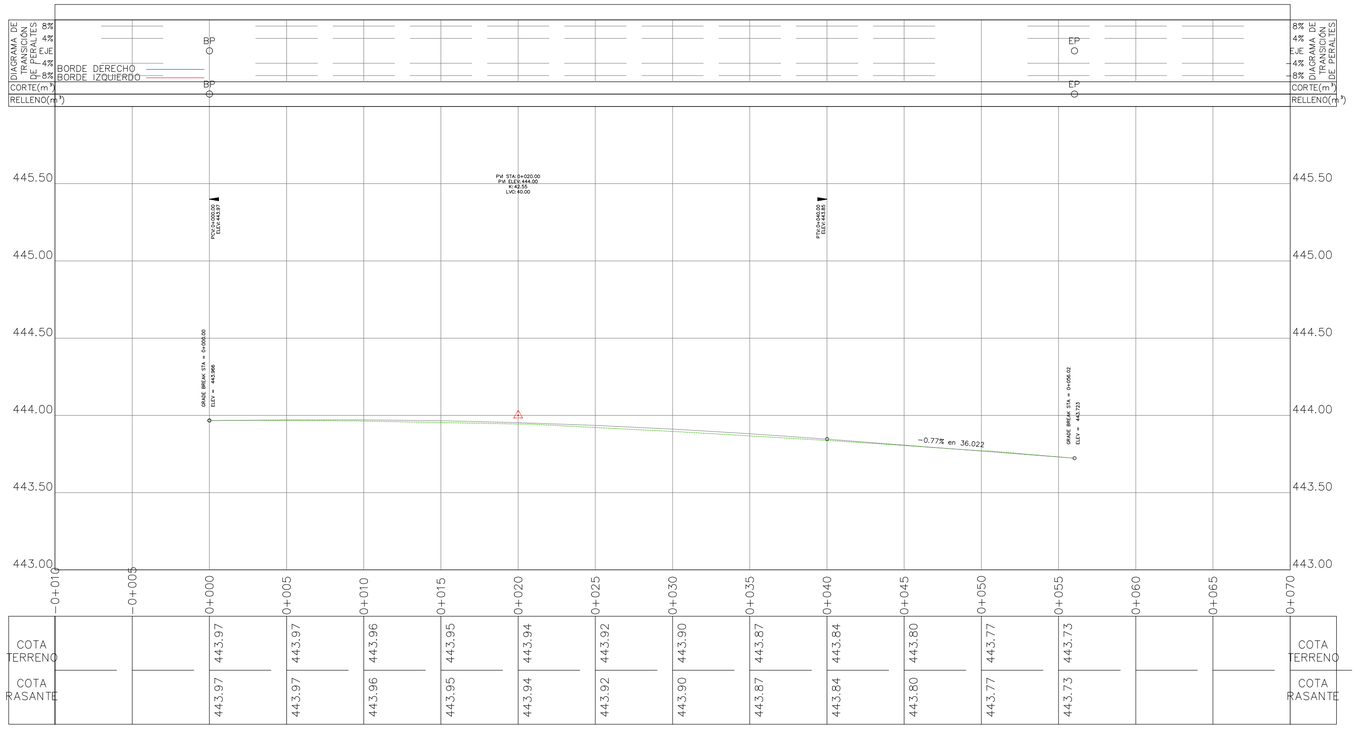

PERFIL LONGITUDINAL

H 1:200

V 1:200

SOMOS HUILENSES · SOMOS GRANDES

Gobernación del Huila

JPNTELLO

REHABILITACIÓN DE PAVIMENTO FLEXIBLE DESDE FORTALECILLAS HASTA TELLO SOBRE LA VIA DEPARTAMENTAL DE PRIMERO ORDEN CÓDIGO 45A01 NEIVA - SAN ANTONIO, RED VIAL A CARGO DEL DEPARTAMENTO DEL HUILA

DIRECTOR DE OBRA:
ING. CLAUDIO CESAR MEJIA GUTIERREZ
Mat: 2520257574 CND

DIBUJO:
HANER ALBERTO GALLEGO MEJIA

ING. INTERVENTOR
ING. VICTOR GUILLERMO RODRIGUEZ RAMÍREZ
Mat: 2520209399 CND

APROBÓ

MODIFICACIONES Y REVISIONES

FECHA	MODIFICACIÓN	NOMBRE ING. RESPONSABLE	FIRMA

TRAMO: **TRAMO 12**

CONTIENE: **DISEÑO GEOMÉTRICO PLANTA - PERFIL**

ESCALA: **V:1:100 H:1:100**

FECHA: DICIEMBRE 2025

ARCHIVO: ACAD-AS-BUILT-TR1_A_TR25-Model.dwg

PLANO : 12/90

REV. 1