
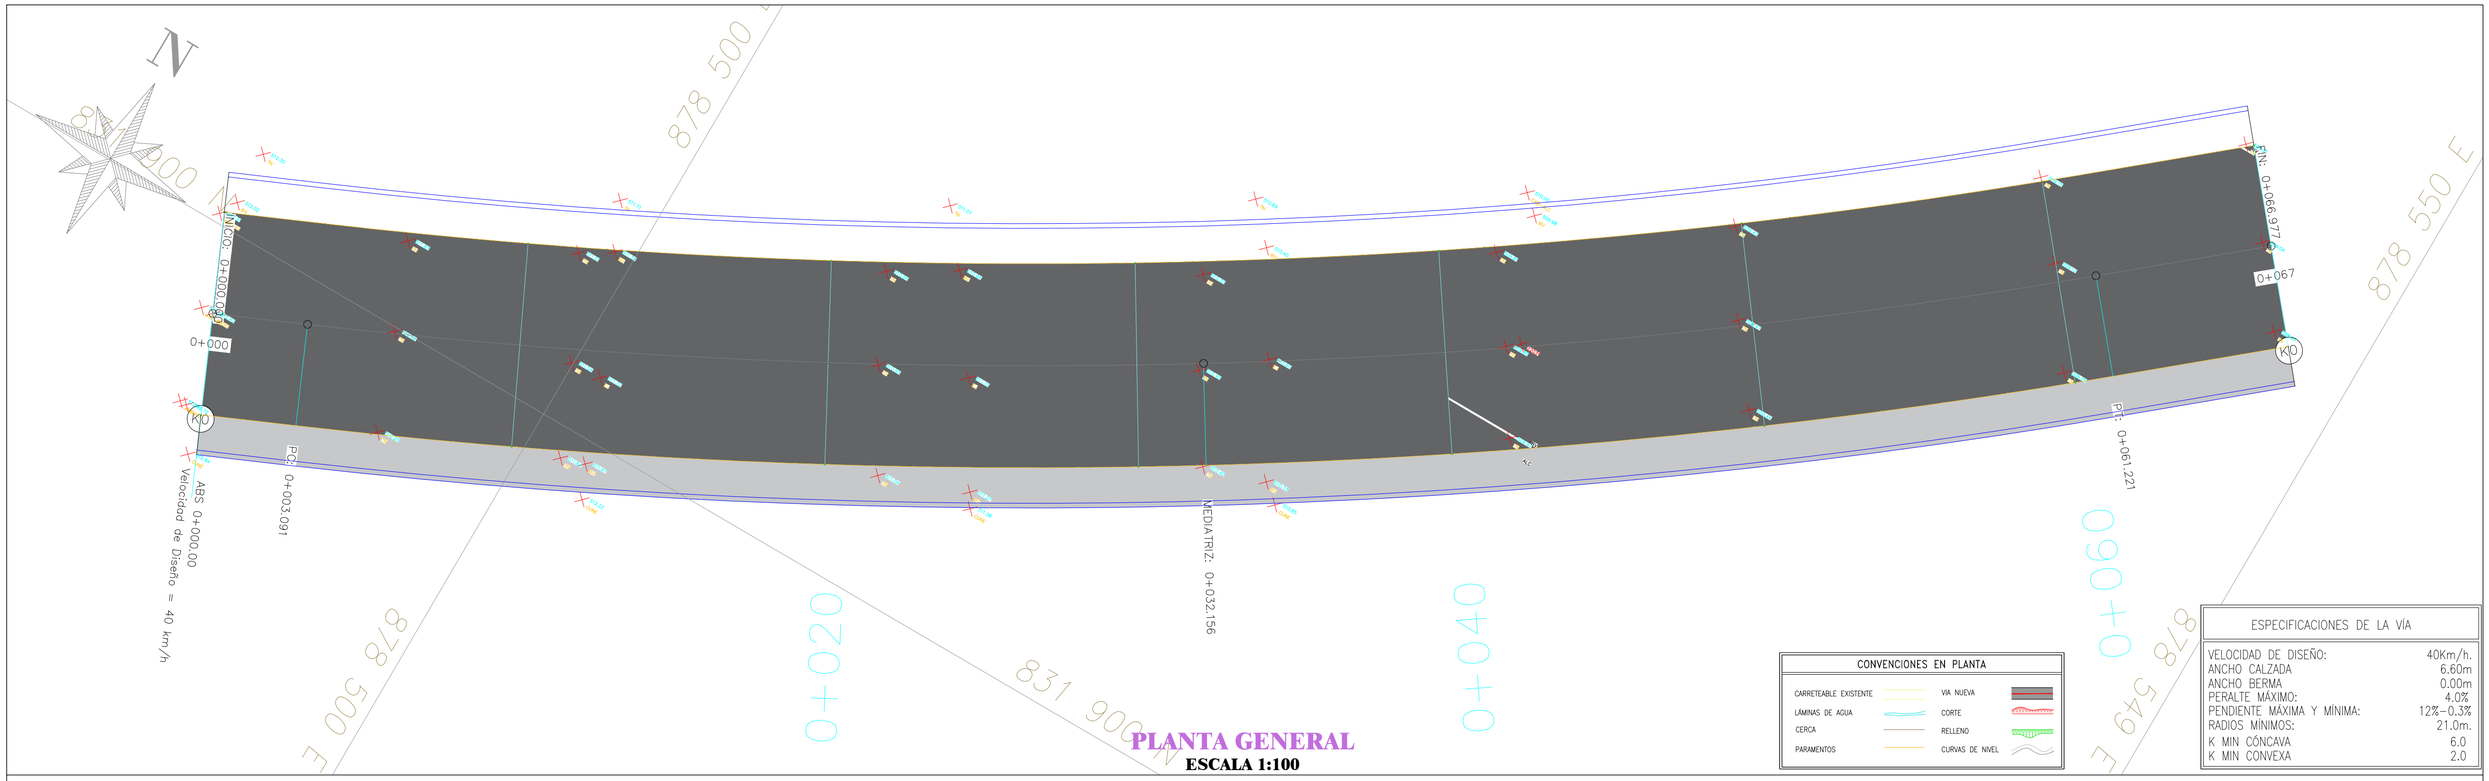


PLANTA GENERAL
ESCALA 1:100

CONVENCIONES EN PLANTA			
CARRETEABLE EXISTENTE		VIA NUEVA	
LÁMINAS DE AGUA		CORTE	
CERCA		RELLENO	
PARAMENTOS		CURVAS DE NIVEL	

ESPECIFICACIONES DE LA VÍA	
VELOCIDAD DE DISEÑO:	40Km/h.
ANCHO CALZADA	6.60m
ANCHO BERMA	0.00m
PERALTE MÁXIMO:	4.0%
PENDIENTE MÁXIMA Y MÍNIMA:	12%–0.3%
RADIOS MÍNIMOS:	21.0m.
K MIN CÓNCAVA	6.0
K MIN CONVEXA	2.0

TRAMO_21

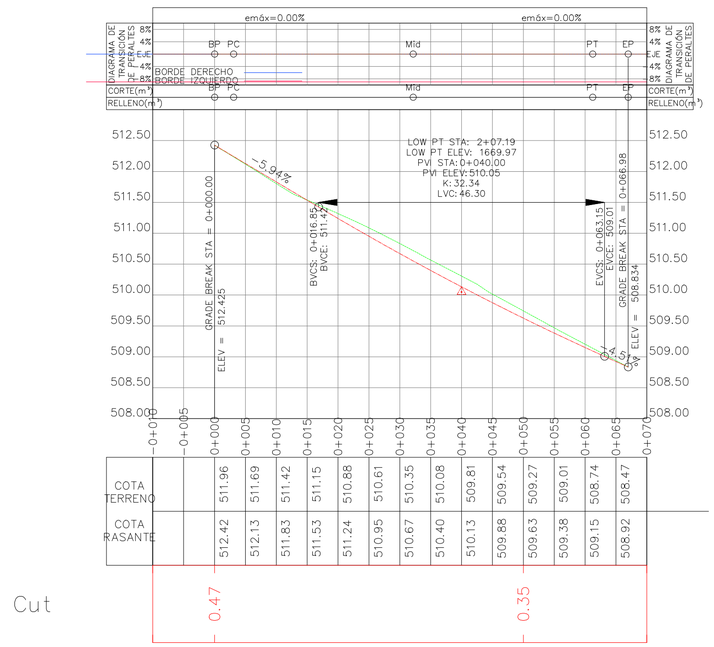

Cut

PERFIL LONGITUDINAL
H 1:200
V 1:200

SOMOS HUILENSES ▸ SOMOS GRANDES
Gobernación del Huila

JPNTELLO

REHABILITACIÓN DE PAVIMENTO FLEXIBLE DESDE FORTALECILLAS HASTA TELLO SOBRE LA VIA DEPARTAMENTAL DE PRIMERO ORDEN CÓDIGO 45A01 NEIVA - SAN ANTONIO, RED VIAL A CARGO DEL DEPARTAMENTO DEL HUILA

DIRECTOR DE OBRA:
ING. CLAUDIO CESAR MEJIA GUTIERREZ
Mat: 2520257574 CND

DIBUJO:
HANER ALBERTO GALLEGO MEJIA

ING. INTERVENTOR
ING. VICTOR GUILLERMO RODRIGUEZ RAMÍREZ
Mat: 2520209399 CND

APROBÓ

MODIFICACIONES Y REVISIONES

FECHA	MODIFICACIÓN	NOMBRE ING. RESPONSABLE	FIRMA

TRAMO:
TRAMO 6

CONTIENE:
DISEÑO GEOMÉTRICO PLANTA - PERFIL

ESCALA:
V:1:100
H:1:100

FECHA:
DICIEMBRE 2025

ARCHIVO:
ACAD-AS-BUILT-TR1_A_TR25-Model.dwg

PLANO :
21/90

REV.
1