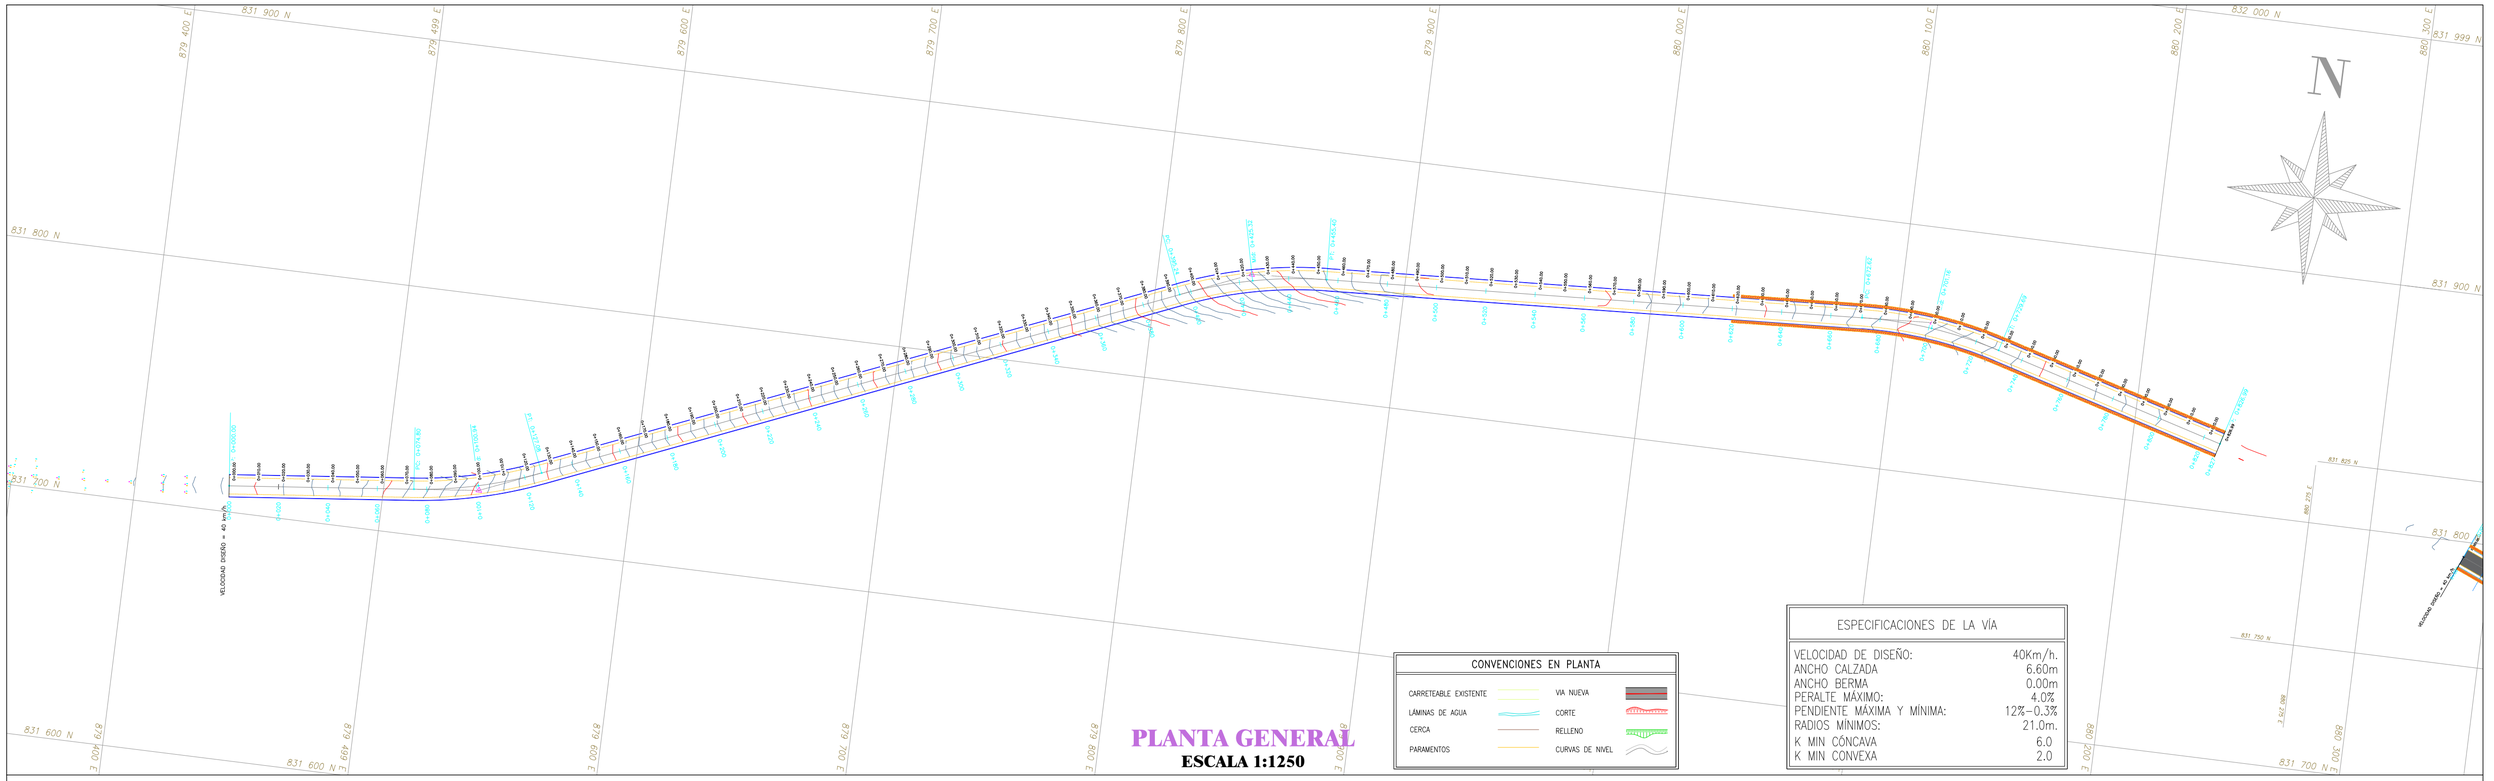
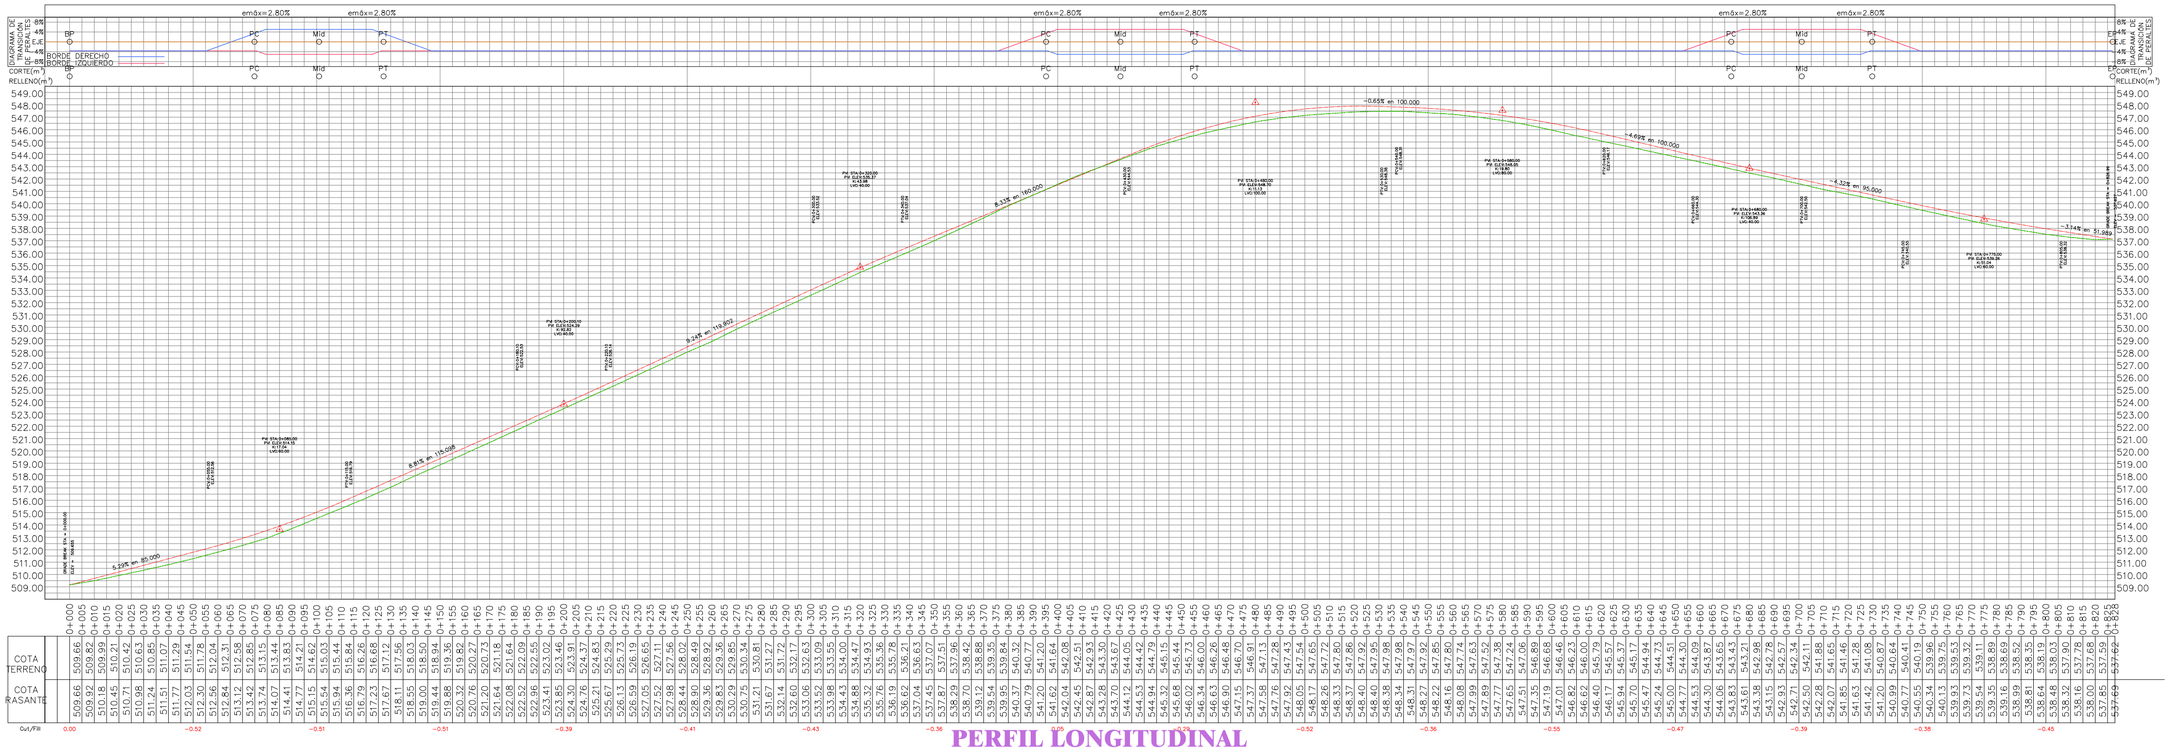


PLANTA GENERAL
ESCALA 1:1250

CONVENCIONES EN PLANTA			
CARRETEABLE EXISTENTE		VIA NUEVA	
LÁMINAS DE AGUA		CORTE	
CERCA		RELLENO	
PARAMENTOS		CURVAS DE NIVEL	

ESPECIFICACIONES DE LA VÍA	
VELOCIDAD DE DISEÑO:	40Km/h.
ANCHO CALZADA	6.60m
ANCHO BERMA	0.00m
PERALTE MÁXIMO:	4.0%
PENDIENTE MÁXIMA Y MÍNIMA:	12%-0.3%
RADIOS MÍNIMOS:	21.0m.
K MIN CÓNCAVA	6.0
K MIN CONVEXA	2.0

PERFIL LONGITUDINAL TRAMO 24


emáx=2.80%
PC
Mid
PT
BP
DIAGRAMA DE TRANSICION DE PERALTES
BORDE DERECHO
BORDE IZQUIERDO
CORTE(m²)
RELLENO(m²)
-0.65% en 100.000
-4.69% en 100.000
