
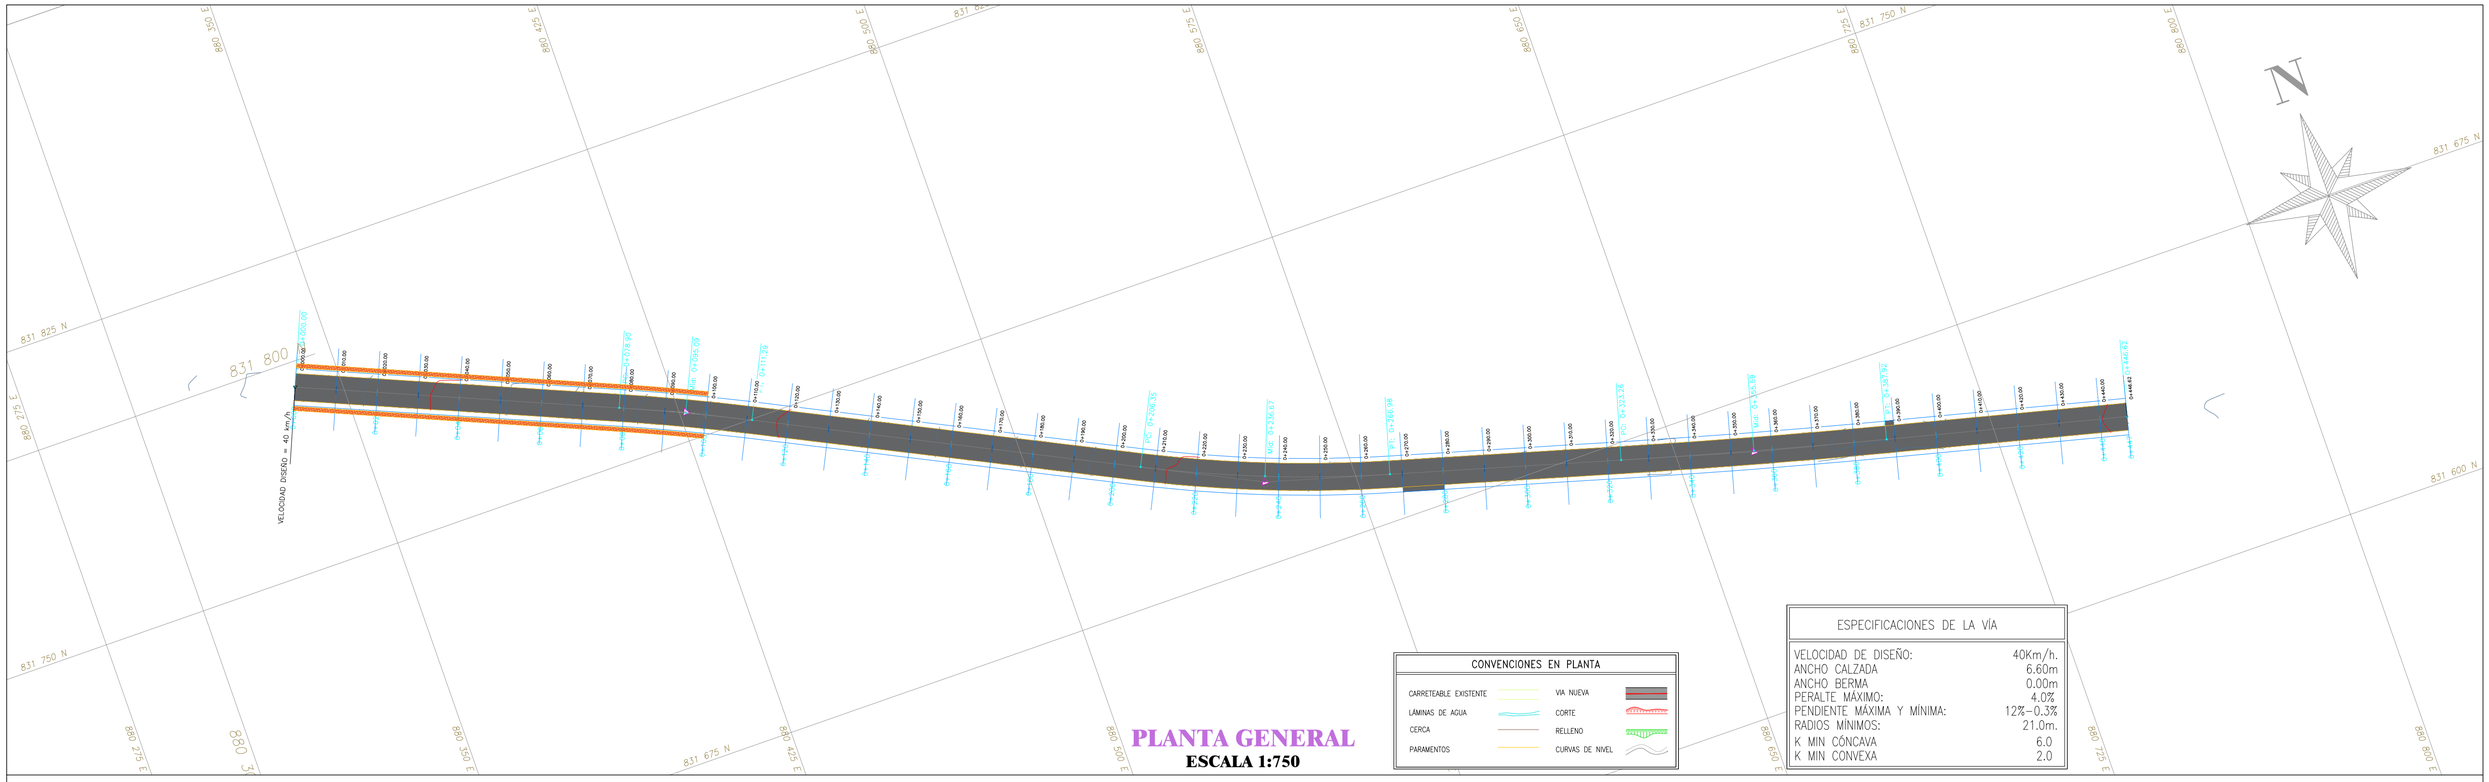


PLANTA GENERAL
ESCALA 1:750

CONVENCIONES EN PLANTA			
CARRETEABLE EXISTENTE		VIA NUEVA	
LAMINAS DE AGUA		CORTE	
CERCA		RELLENO	
PARAMENTOS		CURVAS DE NIVEL	

ESPECIFICACIONES DE LA VÍA	
VELOCIDAD DE DISEÑO:	40Km/h.
ANCHO CALZADA	6.60m
ANCHO BERMA	0.00m
PERALTE MÁXIMO:	4.0%
PENDIENTE MÁXIMA Y MÍNIMA:	12%-0.3%
RADIOS MÍNIMOS:	21.0m.
K MIN CÓNCAVA	6.0
K MIN CONVEXA	2.0

EJE-25

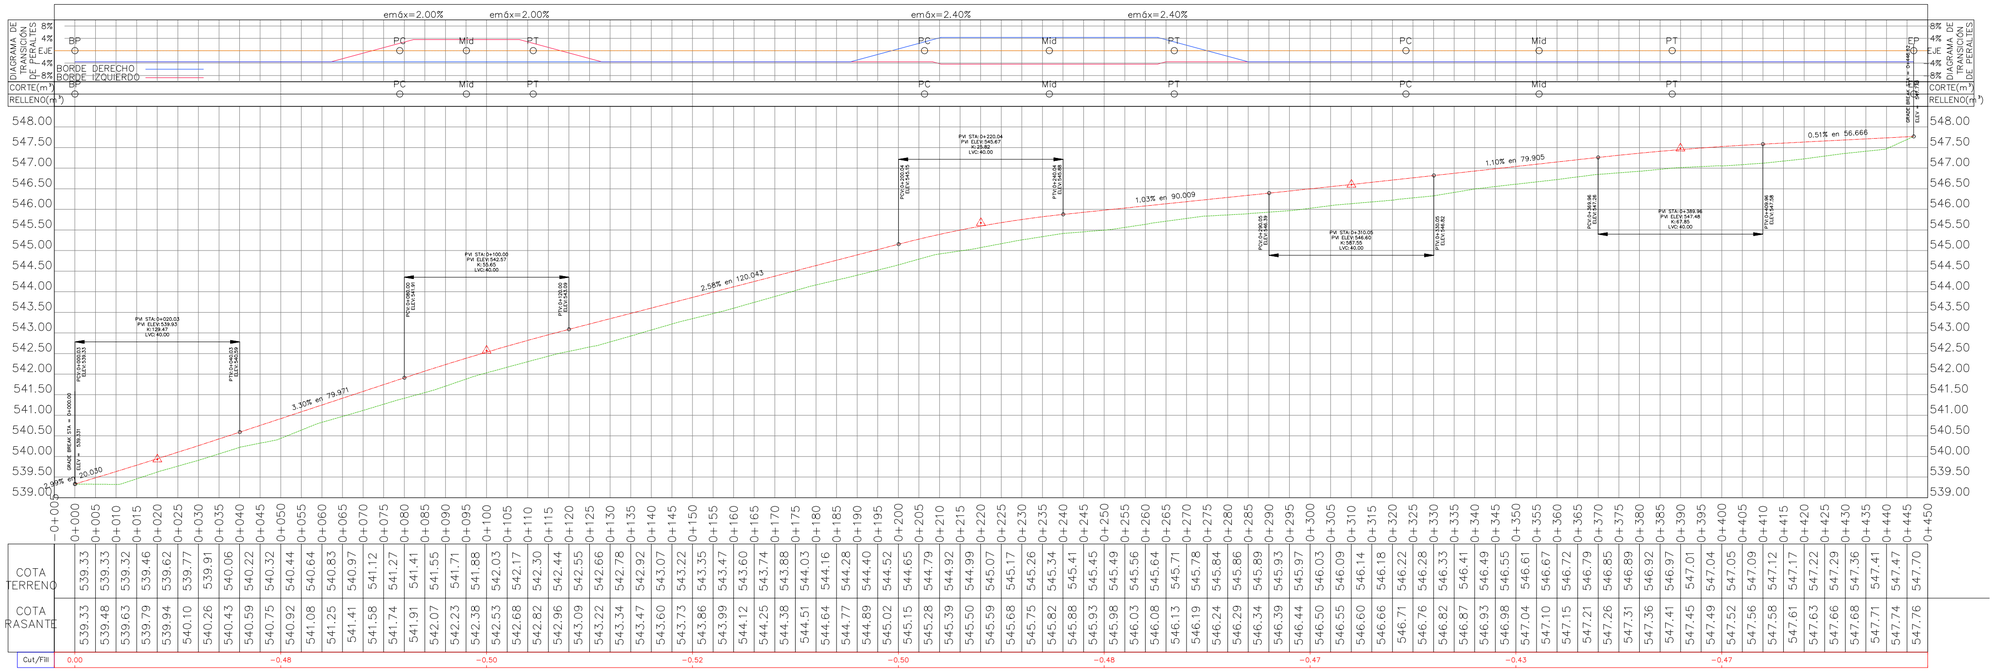

| | 0+000 | 0+005 | 0+010 | 0+015 | 0+020 | 0+025 | 0+030 | 0+035 | 0+040 | 0+045 | 0+050 | 0+055 | 0+060 | 0+065 | 0+070 | 0+075 | 0+080 | 0+085 | 0+090 | 0+095 | 0+100 | 0+105 | 0+110 | 0+115 | 0+120 | 0+125 | 0+130 | 0+135 | 0+140 | 0+145 | 0+150 | 0+155 | 0+160 | 0+165 | 0+170 | 0+175 | 0+180 | 0+185 | 0+190 | 0+195 | 0+200 | 0+205 | 0+210 | 0+215 | 0+220 | 0+225 | 0+230 | 0+235 | 0+240 | 0+245 | 0+250 | 0+255 | 0+260 | 0+265 | 0+270 | 0+275 | 0+280 | 0+285 | 0+290 | 0+295 | 0+300 | 0+305 | 0+310 | 0+315 | 0+320 | 0+325 | 0+330 | 0+335 | 0+340 | 0+345 | 0+350 | 0+355 | 0+360 | 0+365 | 0+370 | 0+375 | 0+380 | 0+385 | 0+390 | 0+395 | 0+400 | 0+405 | 0+410 | 0+415 | 0+420 | 0+425 | 0+430 | 0+435 | 0+440 | 0+445 | 0+450 |
|---|---|---|---