
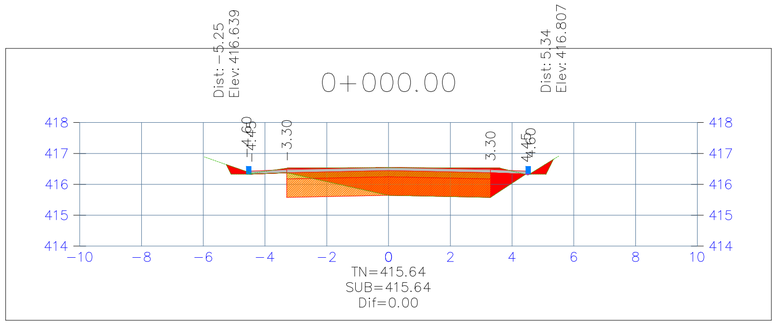


Volumen Total en Abscisa 0+000.00			
AC(m2)	VC(m3)	AR(m2)	VR(m3)
5,69	0,00	0,00	0,00

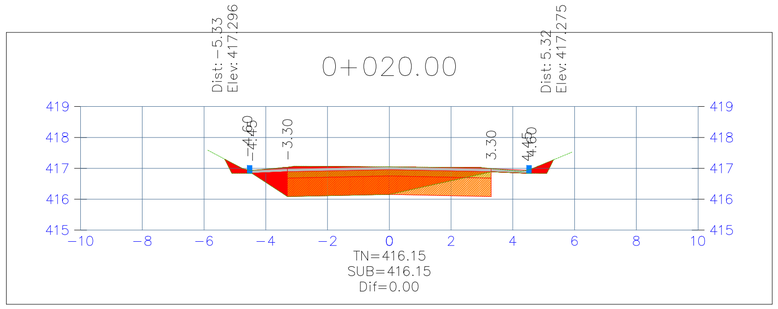

Volumen Total en Abscisa 0+020.00			
AC(m2)	VC(m3)	AR(m2)	VR(m3)
5,81	57,32	0,00	0,00

Volumen Total en Abscisa 0+010.00			
AC(m2)	VC(m3)	AR(m2)	VR(m3)
5,66	56,73	0,00	0,01

Volumen Total en Abscisa 0+021.78			
AC(m2)	VC(m3)	AR(m2)	VR(m3)
5,91	10,44	0,00	0,00

TABLA DE VOLUMENES						
ABSCISA	AREA RELLENO	AREA CORTE	VOLUMEN RELLENO	VOLUMEN CORTE	ACUMULADO RELLENO	ACUMULADO CORTE
0+000.00	0.00	5.69	0.00	0.00	0.00	0.00
0+010.00	0.00	5.66	0.01	56.73	0.01	56.73
0+020.00	0.00	5.81	0.00	57.32	0.01	114.06
0+021.78	0.00	5.91	0.00	10.44	0.01	124.49

SOMOS HUILENSES · SOMOS GRANDES
Gobernación del Huila

JPNTELLO

REHABILITACIÓN DE PAVIMENTO FLEXIBLE DESDE FORTALECILLAS HASTA TELLO SOBRE LA VIA DEPARTAMENTAL DE PRIMERO ORDEN CÓDIGO 45A01 NEIVA - SAN ANTONIO, RED VIAL A CARGO DEL DEPARTAMENTO DEL HUILA

DIRECTOR DE OBRA:
ING. CLAUDIO CESAR MEJIA GUTIERREZ
Mat: 2520257574 CND

DIBUJO:
HANER ALBERTO GALLEGO MEJIA

ING. INTERVENTOR
ING. VICTOR GUILLERMO RODRIGUEZ RAMÍREZ
Mat: 2520209399 CND

APROBÓ

MODIFICACIONES Y REVISIONES

FECHA	MODIFICACIÓN	NOMBRE ING. RESPONSABLE	FIRMA

TRAMO: **TRAMO 1**

CONTIENE: **SECCIONES TRANSVERSALES K0+000 AL K0+021.78**

ESCALA: **V:1:100 H:1:100**

FECHA: DICIEMBRE 2025

ARCHIVO: ACAD-AS-BUILT-TR1_A_TR25-Model.dwg

PLANO : 26/90

REV. 1