

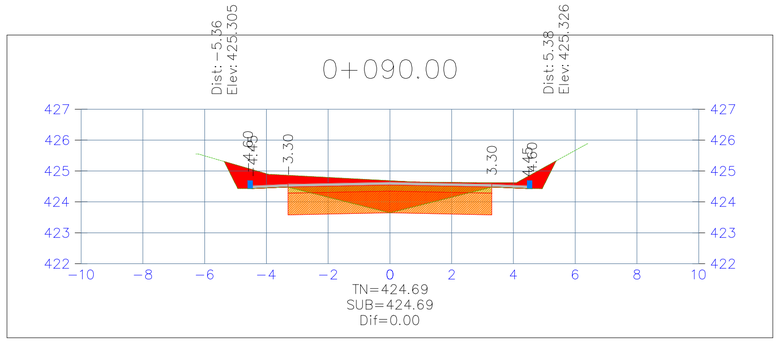



Volumen Total en Abscisa 0+090.00			
AC(m2)	VC(m3)	AR(m2)	VR(m3)
5,88	65,65	0,00	0,00

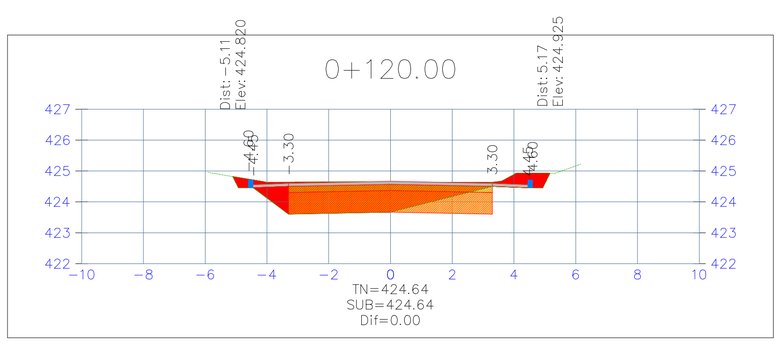


Volumen Total en Abscisa 0+120.00			
AC(m2)	VC(m3)	AR(m2)	VR(m3)
6,70	55,91	0,00	0,00

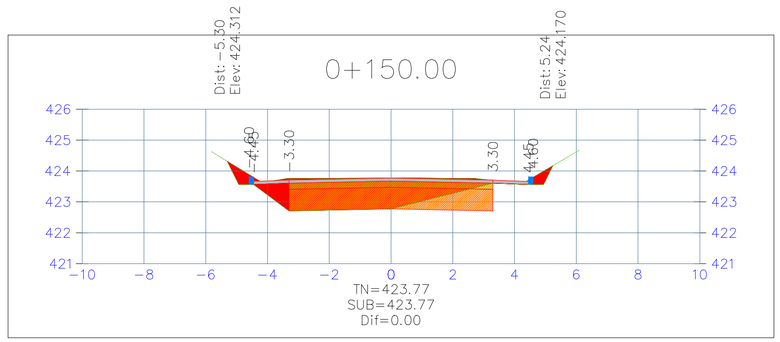


Volumen Total en Abscisa 0+150.00			
AC(m2)	VC(m3)	AR(m2)	VR(m3)
6,47	63,17	0,00	0,00

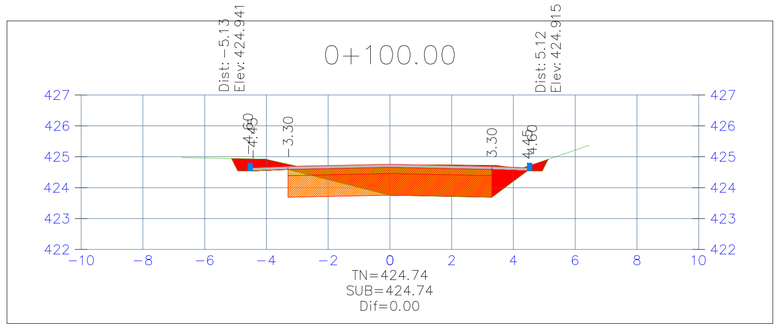


Volumen Total en Abscisa 0+100.00			
AC(m2)	VC(m3)	AR(m2)	VR(m3)
6,49	61,83	0,00	0,00

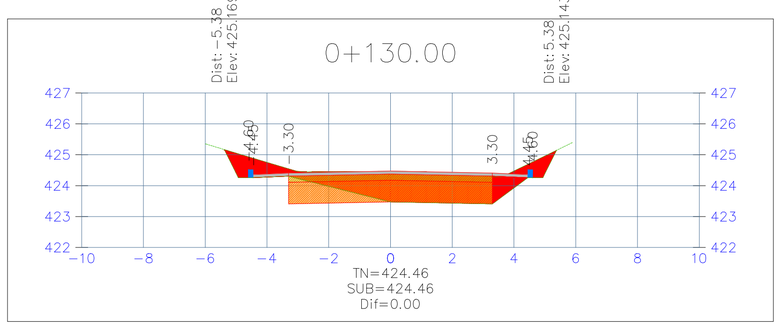


Volumen Total en Abscisa 0+130.00			
AC(m2)	VC(m3)	AR(m2)	VR(m3)
7,15	69,26	0,00	0,00

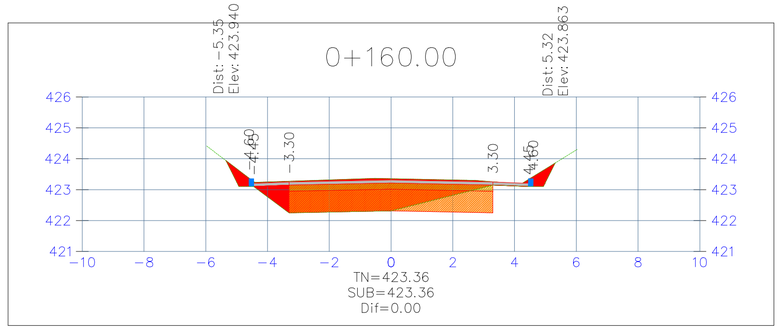


Volumen Total en Abscisa 0+160.00			
AC(m2)	VC(m3)	AR(m2)	VR(m3)
6,74	66,05	0,00	0,00

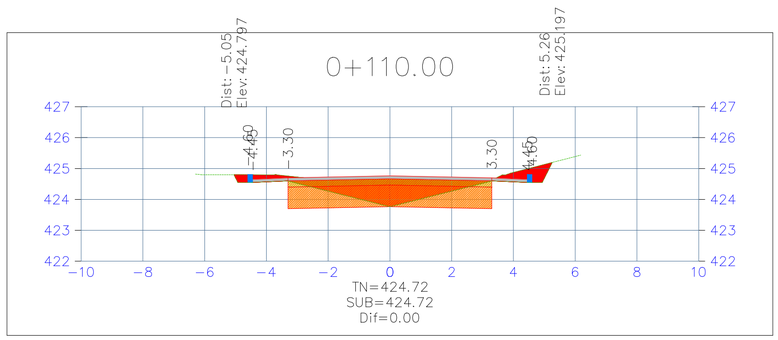

Volumen Total en Abscisa 0+110.00			
AC(m2)	VC(m3)	AR(m2)	VR(m3)
4,48	54,83	0,00	0,00

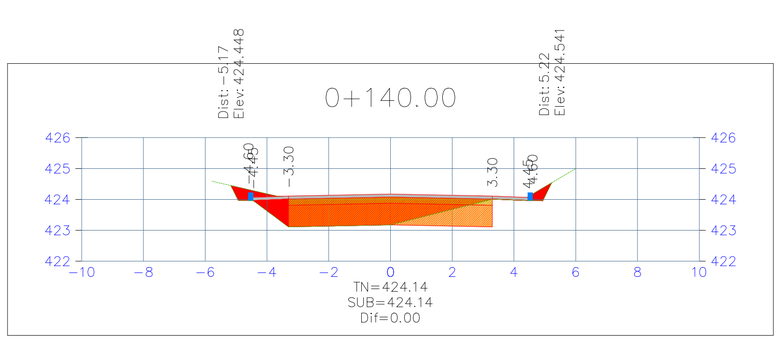

Volumen Total en Abscisa 0+140.00			
AC(m2)	VC(m3)	AR(m2)	VR(m3)
6,17	66,59	0,00	0,00

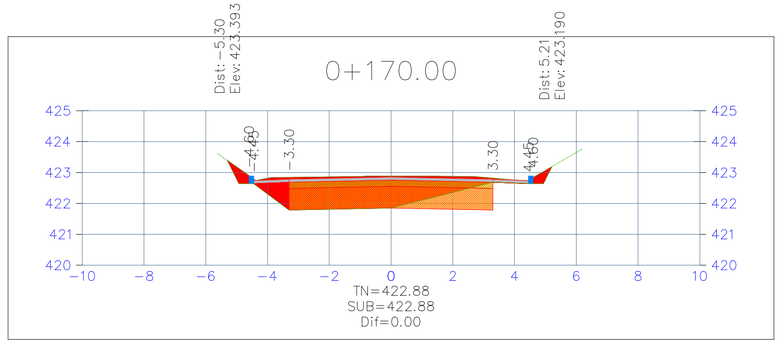

Volumen Total en Abscisa 0+170.00			
AC(m2)	VC(m3)	AR(m2)	VR(m3)
6,68	67,11	0,00	0,00

SOMOS HUILENSES · SOMOS GRANDES

Gobernación del Huila

JPNTELLO

REHABILITACIÓN DE PAVIMENTO FLEXIBLE DESDE FORTALECILLAS HASTA TELLO SOBRE LA VIA DEPARTAMENTAL DE PRIMERO ORDEN CÓDIGO 45A01 NEIVA - SAN ANTONIO, RED VIAL A CARGO DEL DEPARTAMENTO DEL HUILA

DIRECTOR DE OBRA:
ING. CLAUDIO CESAR MEJIA GUTIERREZ
Mat: 2520257574 CND

DIBUJO:
HANER ALBERTO GALLEGO MEJIA

ING. INTERVENTOR
ING. VICTOR GUILLERMO RODRIGUEZ RAMÍREZ
Mat: 2520209399 CND

APROBÓ

MODIFICACIONES Y REVISIONES

FECHA	MODIFICACIÓN	NOMBRE ING. RESPONSABLE	FIRMA

TRAMO:
TRAMO 2

CONTIENE:
SECCIONES TRANSVERSALES K0+090 AL K0+170

ESCALA:
V:1:100
H:1:100

FECHA:
DICIEMBRE 2025

ARCHIVO:
ACAD-AS-BUILT-TR1_A_TR2S-Model.dwg

PLANO :
28/90

REV.
1