

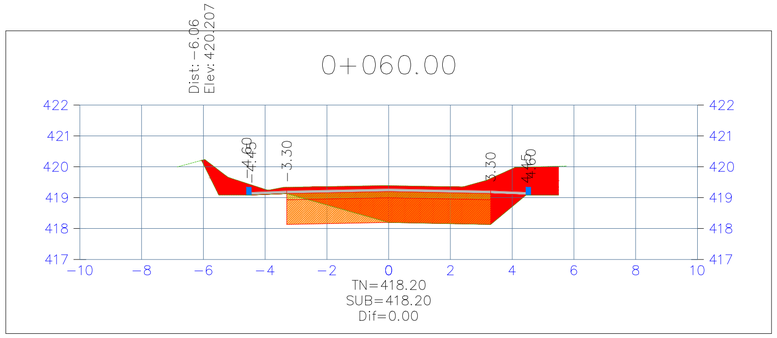



Volumen Total en Abscisa 0+060.00			
AC(m2)	VC(m3)	AR(m2)	VR(m3)
9,80	97,48	0,00	0,00

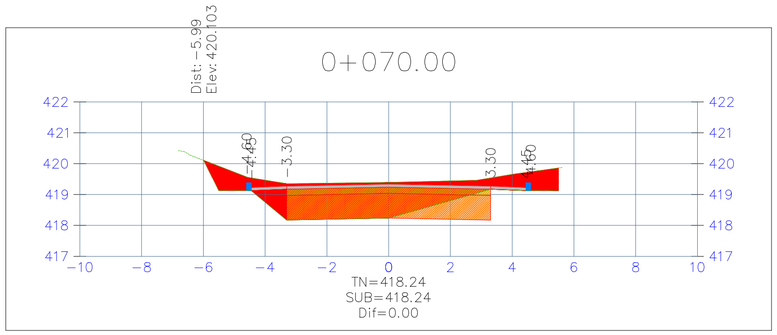


Volumen Total en Abscisa 0+070.00			
AC(m2)	VC(m3)	AR(m2)	VR(m3)
9,24	95,18	0,00	0,00

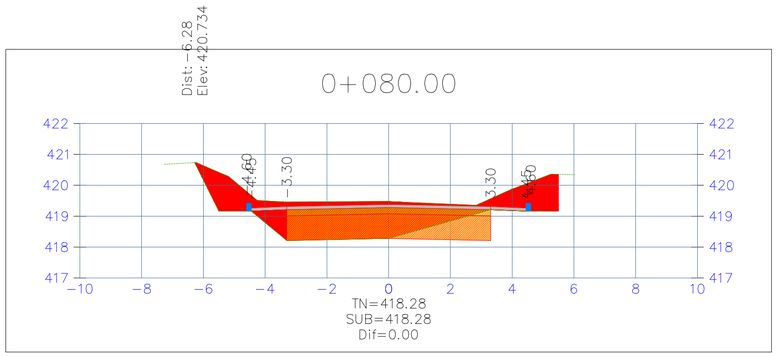

Volumen Total en Abscisa 0+080.00			
AC(m2)	VC(m3)	AR(m2)	VR(m3)
10,56	98,97	0,00	0,00

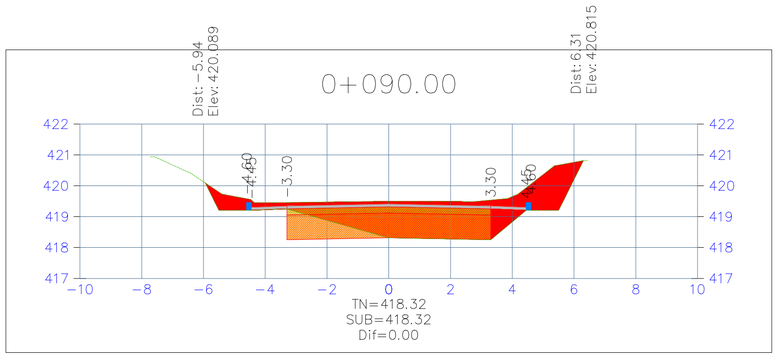

Volumen Total en Abscisa 0+090.00			
AC(m2)	VC(m3)	AR(m2)	VR(m3)
9,99	102,72	0,00	0,00

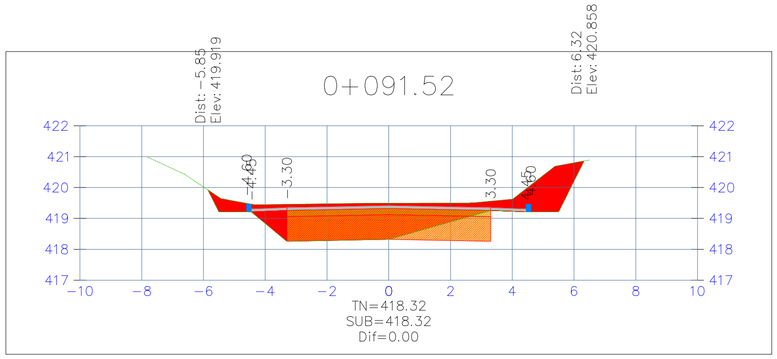

Volumen Total en Abscisa 0+091.52			
AC(m2)	VC(m3)	AR(m2)	VR(m3)
9,87	15,09	0,00	0,00

TABLA DE VOLUMENES						
ABSCISA	AREA RELLENO	AREA CORTE	VOLUMEN RELLENO	VOLUMEN CORTE	ACUMULADO RELLENO	ACUMULADO CORTE
0+000.00	0.08	6.09	0.00	0.00	0.00	0.00
0+010.00	0.24	6.41	1.57	62.51	1.57	62.51
0+020.00	0.04	7.17	1.40	67.88	2.98	130.40
0+030.00	0.08	7.46	0.61	73.14	3.59	203.54
0+040.00	0.00	9.87	0.40	86.65	3.99	290.19
0+050.00	0.00	9.70	0.00	97.83	3.99	388.02
0+060.00	0.00	9.80	0.00	97.48	3.99	485.51
0+070.00	0.00	9.24	0.00	95.18	3.99	580.68
0+080.00	0.00	10.56	0.00	98.97	3.99	679.66
0+090.00	0.00	9.99	0.00	102.72	3.99	782.38
0+091.52	0.00	9.87	0.00	15.09	3.99	797.47

SOMOS HUILENSES · SOMOS GRANDES
Gobernación del Huila

JPNTELLO

REHABILITACIÓN DE PAVIMENTO FLEXIBLE DESDE FORTALECILLAS HASTA TELLO SOBRE LA VIA DEPARTAMENTAL DE PRIMERO ORDEN CÓDIGO 45A01 NEIVA - SAN ANTONIO, RED VIAL A CARGO DEL DEPARTAMENTO DEL HUILA

DIRECTOR DE OBRA:
ING. CLAUDIO CESAR MEJIA GUTIERREZ
Mat: 2520257574 CND

ING. INTERVENTOR
ING. VICTOR GUILLERMO RODRIGUEZ RAMÍREZ
Mat: 2520209399 CND

DIBUJO:
HANER ALBERTO GALLEGO MEJIA

APROBÓ

MODIFICACIONES Y REVISIONES

FECHA	MODIFICACIÓN	NOMBRE ING. RESPONSABLE	FIRMA

TRAMO:
TRAMO 3

CONTIENE:
SECCIONES TRANSVERSALES K0+060 AL K0+091.52

ESCALA:
V:1:100
H:1:100

FECHA:
DICIEMBRE 2025

ARCHIVO:
ACAD-AS-BUILT-TR1_A_TR25-Model.dwg

PLANO :
31/90

REV.
1