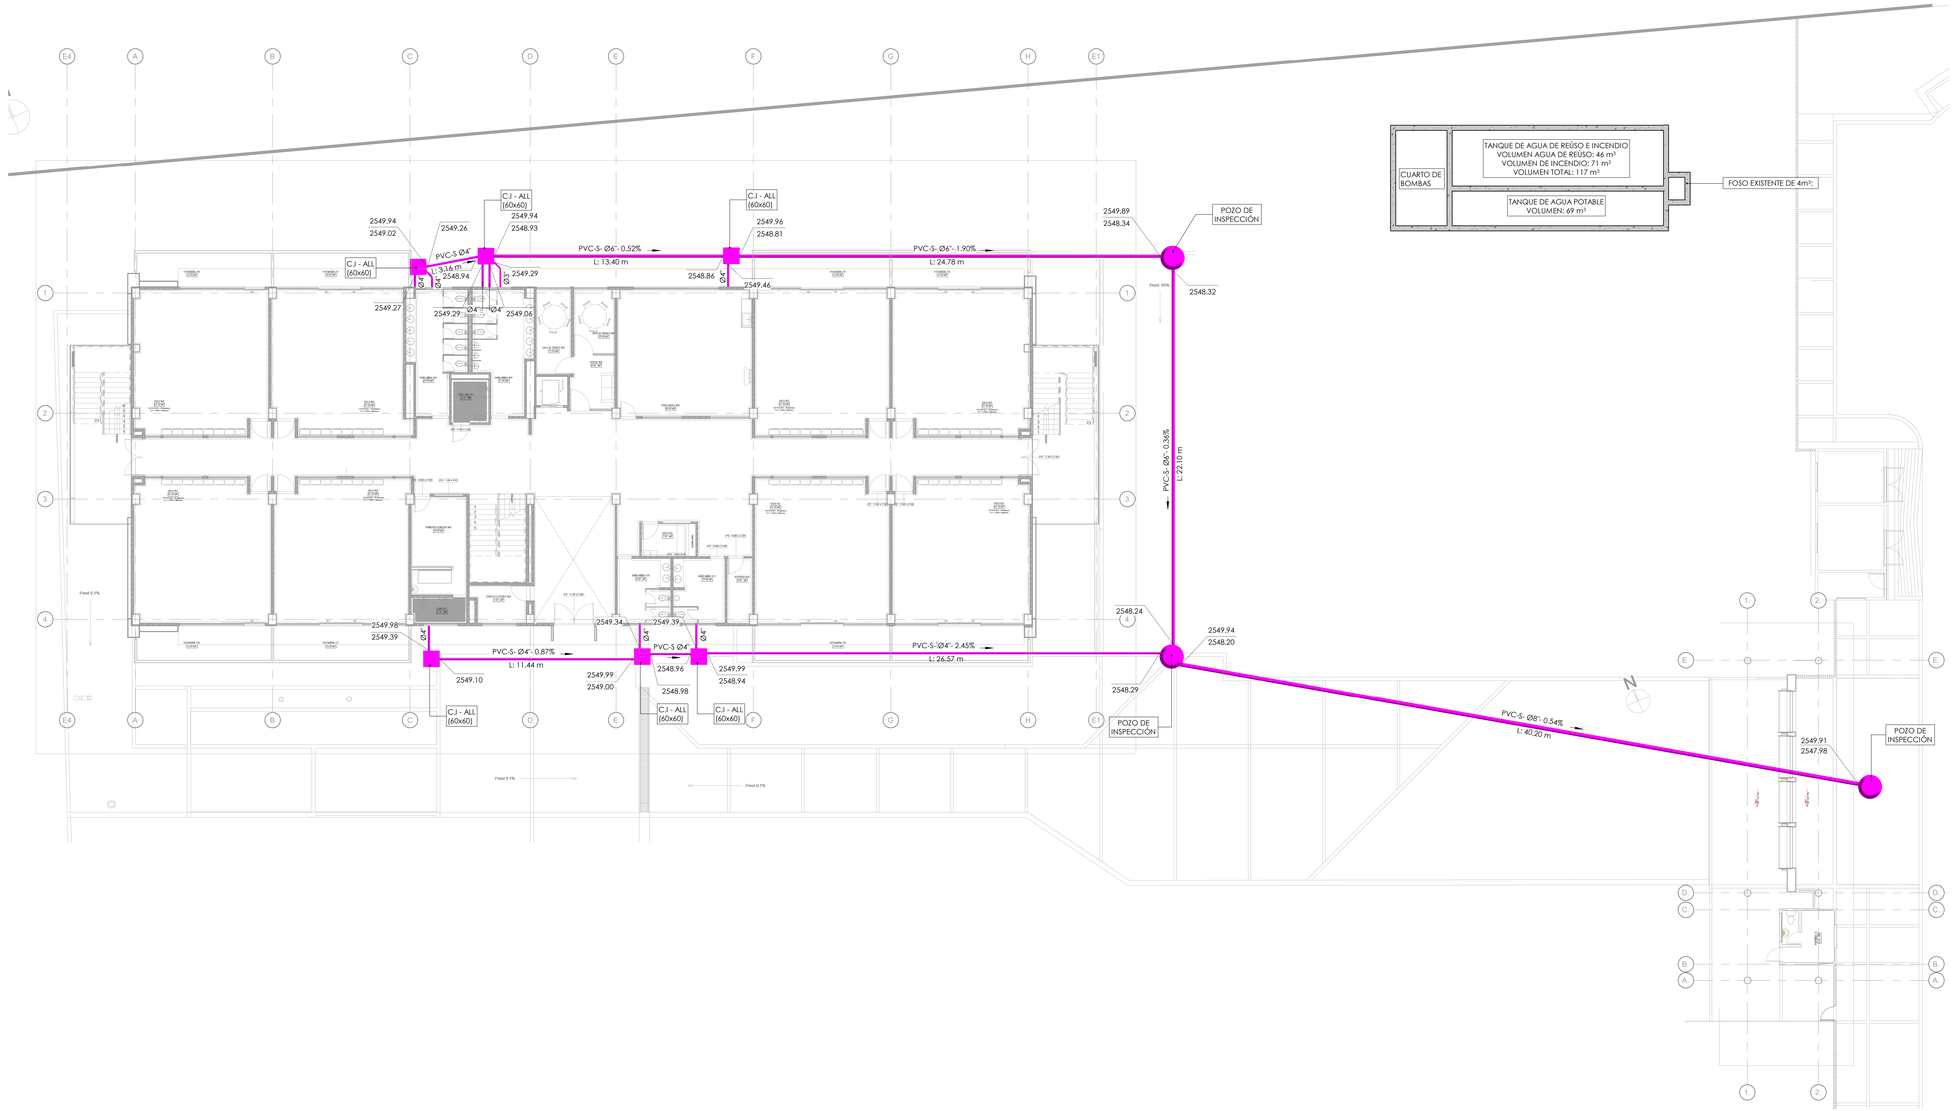


1	LEVANTAMIENTO RED GENRAL DESAGÜES
	1 : 150

NOTA DE PLANOS DE LEVANTAMIENTO:


Los presentes planos corresponden a una representación aproximada del estado actual de las redes. La inspección fue únicamente visual, por lo que no se realizaron demoliciones ni excavaciones.

No constituyen planos as built (récord oficial de obra). La ubicación de los elementos puede presentar variaciones en sitio.

CONVENCIONES DESAGÜES Y AGUAS LLUVIAS

	RED DE AGUAS RESIDUALES DOMÉSTICAS
	RED DE AGUAS RESIDUALES GRASAS
	RED DE VENTILACIÓN
	RED DE AGUAS LLUVIAS
	RED DE DREANJE AIRE ACONDICIONADO
B.A.R.	BAJANTE DE AGUAS RESIDUALES
VENT	COLUMNA DE VENTILACIÓN
B.A.LL	BAJANTE DE AGUAS LLUVIAS
C.N	CAMBIO DE NIVEL
PVC-P	TUBERÍA PVC-PRESIÓN
PVC-S	TUBERÍA PVC-SANITARIA
PVC-ALC	TUBERÍA PVC-ALCANTARILLADO
	YEE SANITARIA
	YEE SANITARIA REDUCIDA
	SIFÓN
	CODO 90° SANITARIO
	CODO 90° SANITARIO VERTICAL
	CODO 45° SANITARIO
	TAPÓN DE INSPECCIÓN VERTICAL
	CAJA DE INSPECCIÓN
	POZO DE INSPECCIÓN

CONVENCIÓN DE COTAS

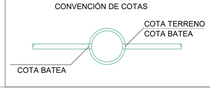

CONSULTOR:

CONSORCIO CONSULTORIA EDUCATIVA
NIT 902.018.224-4

R/L. Javier H. Martínez F

- ALCALDÍA DE - CAJICÁ

Municipio de Cajicá

CONTRATO: No. 793 de 2025

CONSULTORIA ESPECIALIZADA PARA LA REVISIÓN Y DIAGNOSTICO DE LA ETAPA 1 DEL COLEGIO AGUSTÍN GUERRICABEITIA CON ENFOQUE AGROINDUSTRIAL EN EL MUNICIPIO DE CAJICÁ, A FIN DE IDENTIFICAR, ANALIZAR, DETERMINAR Y CUANTIFICAR LAS ACTIVIDADES TÉCNICAS, ADMINISTRATIVAS, OPERATIVAS Y CONSTRUCTIVAS PENDIENTES DE EJECUCIÓN PARA LA COMPLETA TERMINACIÓN, LEGALIZACIÓN Y PUESTA EN FUNCIONAMIENTO DEL PROYECTO

CONSULTORÍA HIDRÁULICA

Nom. Ing. Javier Eduardo Cortes Lora
M.P. 2520228797 CND

Revisó:
Ing. Juan Sebastian Quiroga

DIRECTOR CONSULTORÍA

Nom. Ing. Javier H. Martínez F
M.P. 25202-76579CND

NOTAS:

MODIFICACIONES:

No.	Description	Date

PROYECTO

Colegio Agustín Guerricabeitía Etapa 1

Localización
Vereda Canelón - Via a la Florida

CONTENIDO

LEVANTAMIIENTO RED GENERAL DESAGÜES

No. Catastral:	00-001115-0108-000
Folio Matricula Inmobiliaria:	176-0019759
Tipo de licencia:	Construcción
Número de proyecto	
Fecha	ABRIL 2026
Plano	HS-03
Escala	1 : 150