

EL-ILU- PISO-01

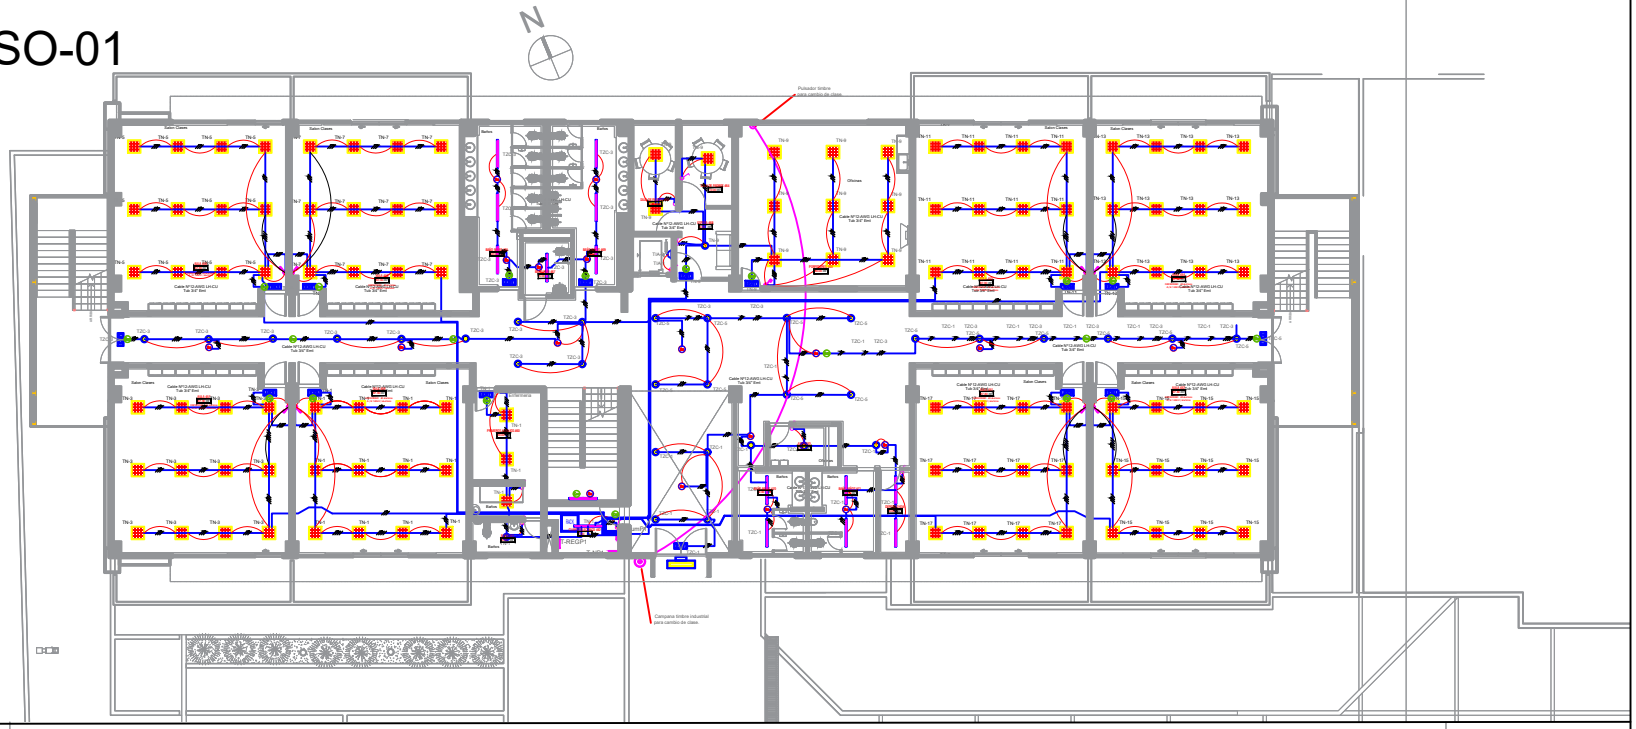

EL-ILU- PISO-02

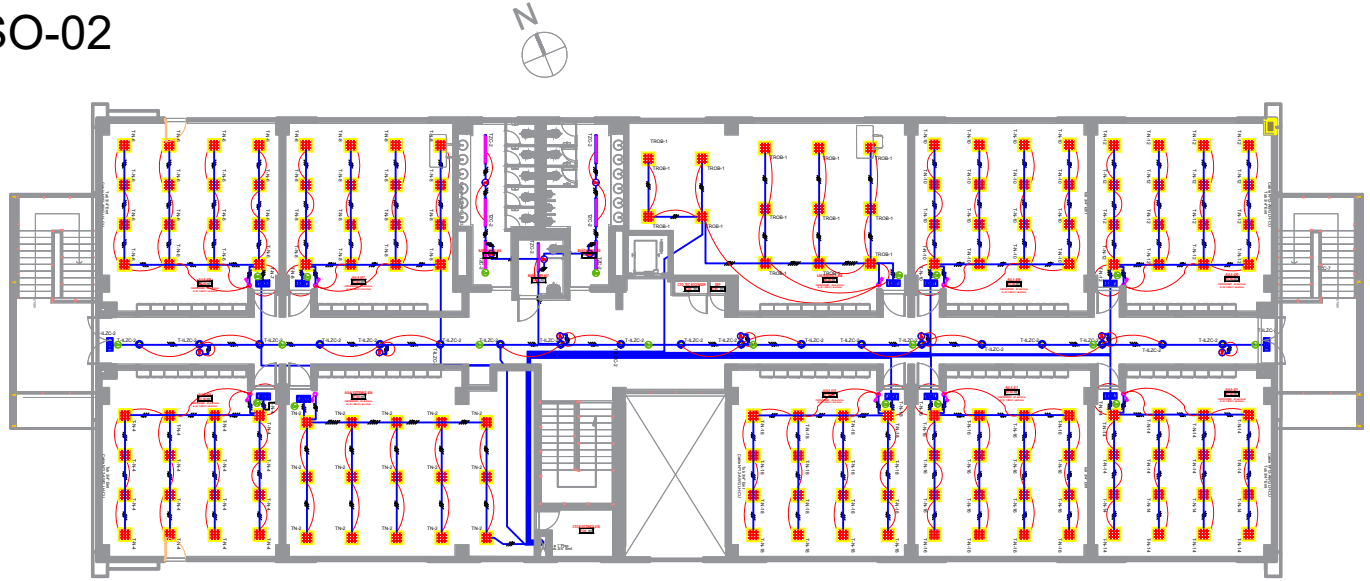

CONVENCIONES

- PANEL LED,6" 18W IP44 120° DE EMPOTRAR
- PANEL LED 60X60 40W
- INTERRUPTOR SENCILLO h=1,10m
- INTERRUPTOR DOBLE h=1,10m
- TABLERO DE BREAKERS h=1,2m
- PANEL LED,6" 18W IP44 120° DE SOBREPONER
- SENSOR DE MOVIMIENTO
- PLAFON
- LED TORTUGA 10W
- LED HERMETICA 2x18W 120V
- GRUPO MEDIDA B.T.
- DUCTO QUE BAJA
- AVISO LUMINOSO SALIDA EMERGENCIA
- PULSADOR TIMBRE
- CAMPANA TIMBRE INDUSTRIAL
- ENCLAVAMIENTO CIRCUITO DE ALUMBRADO INTERIOR
- ENCLAVAMIENTO CIRCUITO DE ALUMBRADO INTERIOR
- LINEAS ELECTRICAS F-N-T
- LED WALLPACK TP-WP02 30W

CONSULTOR:

CONSORCIO CONSULTORIA EDUCATIVA
NIT 902.018.224-4

R/L. Javier H. Martínez F

ALCALDÍA DE CAJICÁ
Municipio de Cajicá

CONTRATO: No. 793 de 2025

CONSULTORIA ESPECIALIZADA PARA LA REVISIÓN Y DIAGNOSTICO DE LA ETAPA 1 DEL COLEGIO AGUSTÍN GUERRICABEITIA CON ENFOQUE AGROINDUSTRIAL EN EL MUNICIPIO DE CAJICÁ, A FIN DE IDENTIFICAR, ANALIZAR, DETERMINAR Y CUANTIFICAR LAS ACTIVIDADES TÉCNICAS, ADMINISTRATIVAS, OPERATIVAS Y CONSTRUCTIVAS PENDIENTES DE EJECUCIÓN PARA LA COMPLETA TERMINACIÓN, LEGALIZACIÓN Y PUESTA EN FUNCIONAMIENTO DEL PROYECTO

ALCALDÍA DE CAJICÁ

INSTALACIONES ELÉCTRICAS

Nom. Ing. Ramiro Velasco Rico
M.P. 25205-5169

Nom. Ing. Fernando Angulo Vargas
M.P. 25348-265944 CND

DIRECTOR CONSULTORÍA

Nom. Ing. Javier H. Martínez F
M.P. 25202-76579CND

NOTAS:

MODIFICACIONES:

No.	Description	Date

PROYECTO

Colegio Agustín Guerricabeitía
Etapa 1

Localización
Vereda Canelón - Via a la Florida

CONTENIDO

EDIF. PRIMARIA ILUMINACIÓN
PISO 1 Y PISO 2 - RECORD

No. Catastral:	00-001115-0108-000
Folio Matricula Inmobiliaria:	176-0019759
Tipo de licencia:	Construcción
Número de proyecto	
Fecha	MAR-2026
Plano	ELE. 04
Escala:	1:100