

EL-TR- PISO-01

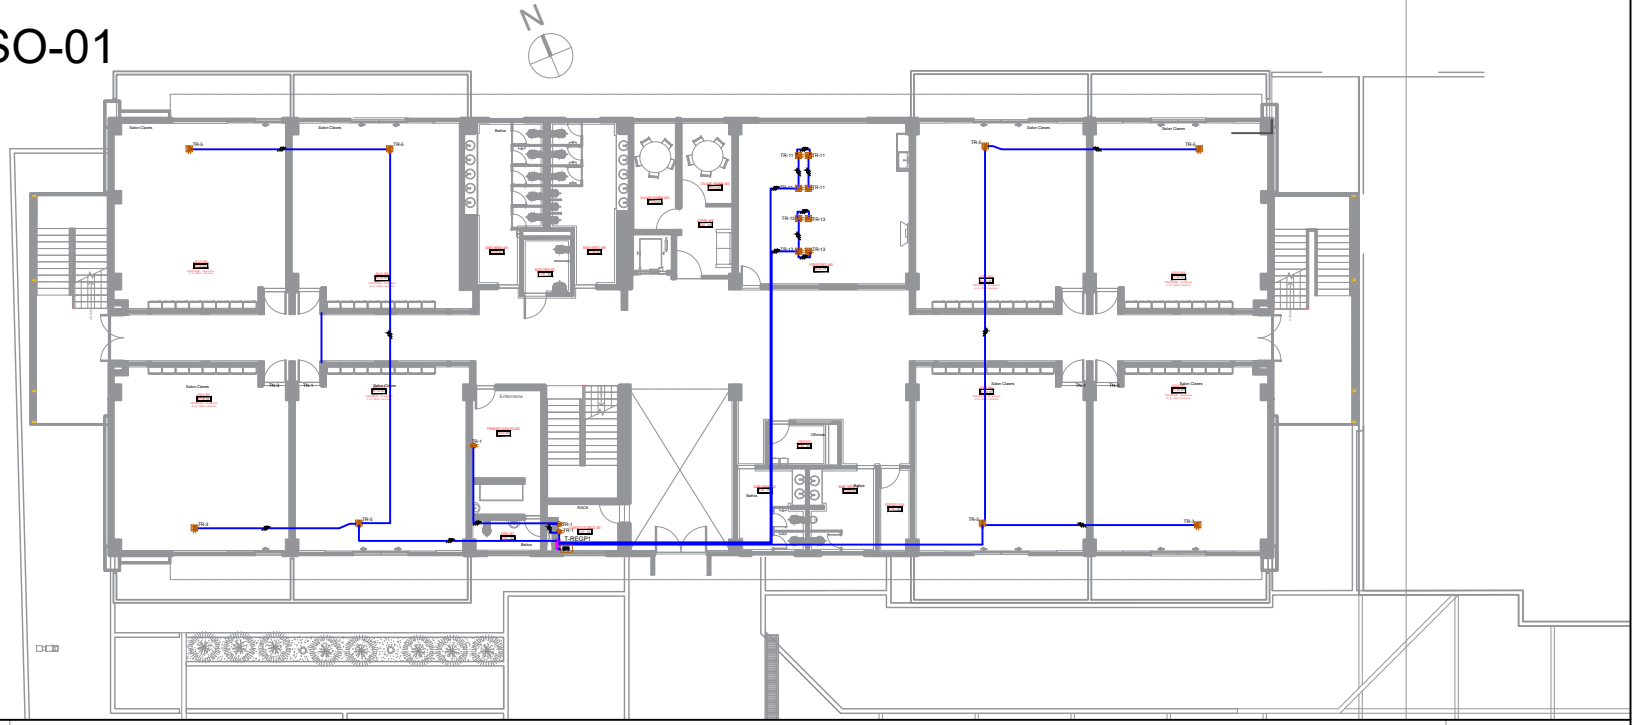

EL-TR- PISO-02

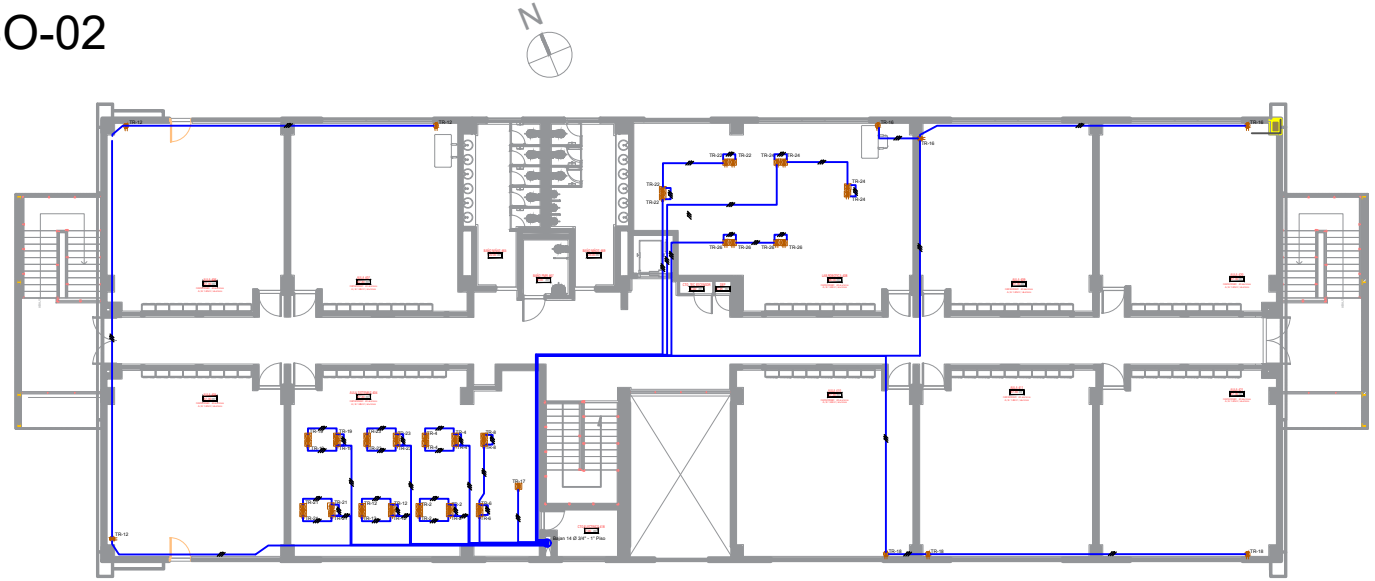

CONVENCIONES

	TOMA DOBLE DE MURO POLO A TIERRA 15A--120V
	TOMA DOBLE PISO
	TOMA TIPO GFCI-15A--120VI h=1,10m
	TOMA DOBLE TR--PROT CONTACTO POLO A TIERRA 15A--120V h= 1,70m
	TABLERO DE BREAKERS--0,8x0,4x0,12m h=1,8m
	LINEAS ELECT-- F--N--T
	TUBERIA POR POR PISO
	TUBERIA QUE BAJA
	TOMA BIFASICA

CONSULTOR:

CONSORCIO CONSULTORIA EDUCATIVA
NIT 902.018.224-4

R/L. Javier H. Martínez F

ALCALDÍA DE CAJICÁ
Municipio de Cajicá

CONTRATO: No. 793 de 2025

CONSULTORIA ESPECIALIZADA PARA LA REVISIÓN Y DIAGNOSTICO DE LA ETAPA 1 DEL COLEGIO AGUSTÍN GUERRICABEITIA CON ENFOQUE AGROINDUSTRIAL EN EL MUNICIPIO DE CAJICÁ, A FIN DE IDENTIFICAR, ANALIZAR, DETERMINAR Y CUANTIFICAR LAS ACTIVIDADES TÉCNICAS, ADMINISTRATIVAS, OPERATIVAS Y CONSTRUCTIVAS PENDIENTES DE EJECUCIÓN PARA LA COMPLETA TERMINACIÓN, LEGALIZACIÓN Y PUESTA EN FUNCIONAMIENTO DEL PROYECTO

ALCALDÍA DE CAJICÁ

INSTALACIONES ELÉCTRICAS

Nom. Ing. Ramiro Velasco Rico
M.P. 25205-5169

Nom. Ing. Fernando Angulo Vargas
M.P. 25348-265944 CND

DIRECTOR CONSULTORÍA

Nom. Ing. Javier H. Martínez F
M.P. 25202-76579CND

NOTAS:

MODIFICACIONES:

No.	Description	Date

PROYECTO

Colegio Agustín Guerricabeitía
Etapa 1

Localización
Vereda Canelón - Via a la Florida

CONTENIDO

EDIF. PRIMARIA TOMAS NORMALES
PISO 1 Y PISO 2 - RECORD

No. Catastral:	00-001115-0108-000
Folio Matricula Inmobiliaria:	176-0019759
Tipo de licencia:	Construcción
Número de proyecto	
Fecha	MAR-2026
Plano	ELE. 02
Escala:	1:100