



Detección de Incendios Zona Blanca

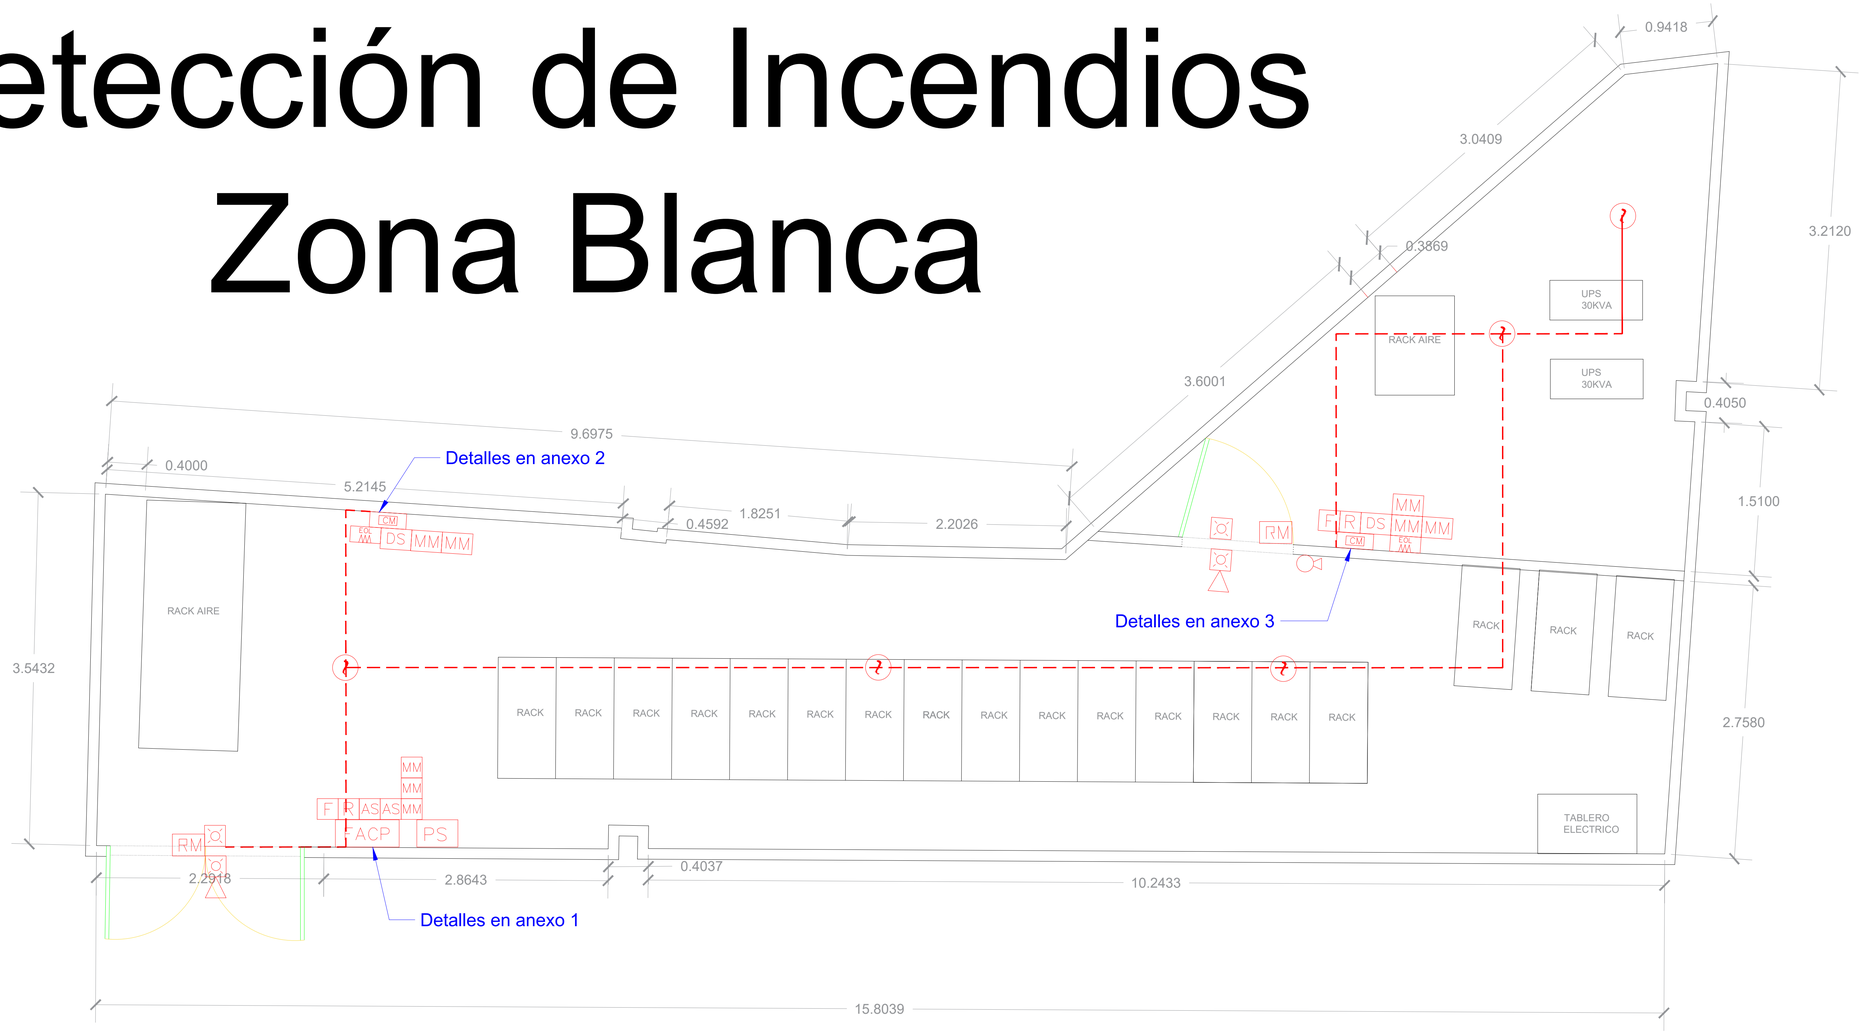

ANEXOS

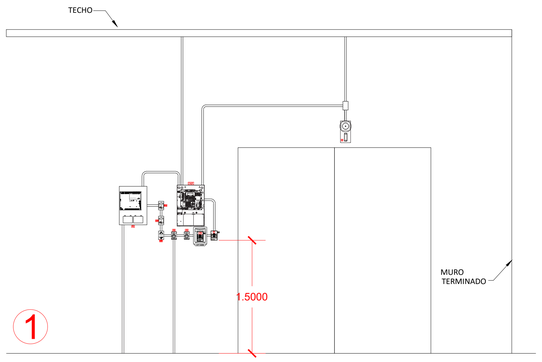

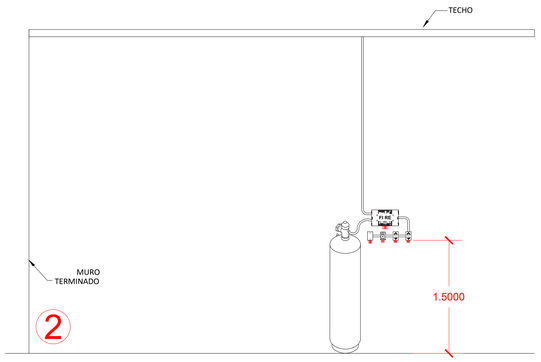

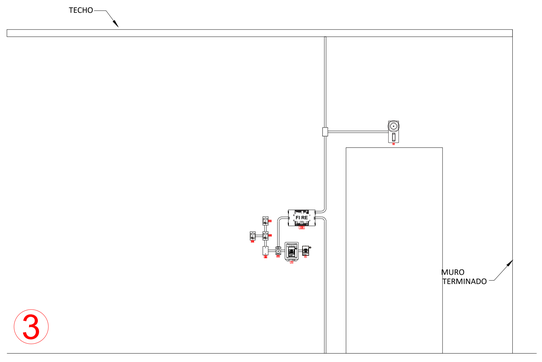

MEGA PROYECTOS DE TECNOLOGIA

GOBERNACIÓN DEL META

SIMBOLOGÍA

FACP	PANEL DE DETECCION DE FUEGO
ANNC	ANUNCIADOR DE ALARMA
	SENSOR DE HUMO FOTOELECTRICO
	HORN ESTROBO
	CAMPANA
EOL MM	RESISTENCIA DE FIN DE LINEA
MM	MODULO MONITOR
F	ESTACION MANUAL ALARMA
RM	MODULO DE RELEVO
DS	INTERRUPTOR DESCONEXION
CM	MODULO CONTROL DESCARGA
R	ESTACION MANUAL DESCARGA
AS	INTERRUPTOR ABORTO
PS	FUENTE DE PODER
	EXTINTOR PORTATIL

OBSERVACIONES

- TODO CAMBIO EN EL PLANO DEBE SER CONSULTADO CON LA EMPRESA ENCARGADA DE LOS ESTUDIOS Y DISEÑOS
- LAS MEDIDAS SON DADAS EN MILÍMETROS

REVISIONES

No.	FECHA	DESCRIPCION
1		
2		
3		
4		
5		
6		

CONVENCIONES

Nombre del proyecto y dirección:
CONTRATO 2433 DE 2025 “MODERNIZACIÓN DEL SISTEMA DE DETECCIÓN Y EXTINCIÓN DE INCENDIOS PARA EL DATACENTER DE LA SEDE ADMINISTRATIVA DE LA GOBERNACION DEL DEPARTAMENTO DEL META” / Carrera 33 # 38-45, Edificio Gobernación en la Plazoleta Los Libertadores

MEGAPROYECTOS DE TECNOLOGIA S.A.S.

ESCALA : ***GRAFICA***

FECHA : 08/04/2026

LOCALIZACIÓN

Sede Administrativa Gobernacion Del Meta

REVISIÓN:

Edgar Alexander Cruz Echeverry
Ingeniero electrónico - CPS
N.A Apoyo a la supervisión

APROBACIÒN

Liliana Marcela Baquero Torres
Gerente de infraestructura y sistemas de información
Gobernación del Meta
N.A

Fecha

CONTENIDO:

1. DISTRIBUCIÓN DE ELEMENTOS Y EQUIPOS DETECCION DE INCENDIOS ZONA BLANCA

DISEÑO - CALCULO

Firma

Ariel Rivera Chuntes
INGENIERO DE SISTEMAS
T.P. 70255-246231
Ingeniero Residente.

CODIGO: **07**

PLANO No. **01**

Detección de Incendios
Piso Falso



MEGA PROYECTOS DE TECNOLOGIA

GOBERNACIÓN DEL META

SIMBOLOGÍA

FACP	PANEL DE DETECCION DE FUEGO
ANNC	ANUNCIADOR DE ALARMA
	SENSOR DE HUMO FOTOELECTRICO
	HORN ESTROBO
	CAMPANA
EOL	RESISTENCIA DE FIN DE LINEA
MM	MODULO MONITOR
F	ESTACION MANUAL ALARMA
RM	MODULO DE RELEVO
DS	INTERRUPTOR DESCONEXION
CM	MODULO CONTROL DESCARGA
R	ESTACION MANUAL DESCARGA
AS	INTERRUPTOR ABORTO
PS	FUENTE DE PODER
	EXTINTOR PORTATIL

OBSERVACIONES

- TODO CAMBIO EN EL PLANO DEBE SER CONSULTADO CON LA EMPRESA ENCARGADA DE LOS ESTUDIOS Y DISEÑOS
- LAS MEDIDAS SON DADAS EN MILÍMETROS

REVISIONES

No.	FECHA	DESCRIPCION
1		
2		
3		
4		
5		
6		

CONVENCIONES

Nombre del proyecto y dirección:
CONTRATO 2433 DE 2025 “MODERNIZACIÓN DEL SISTEMA DE DETECCIÓN Y EXTINCIÓN DE INCENDIOS PARA EL DATACENTER DE LA SEDE ADMINISTRATIVA DE LA GOBERNACION DEL DEPARTAMENTO DEL META” / Carrera 33 # 38-45, Edificio Gobernación en la Plazoleta Los Libertadores

MEGAPROYECTOS DE TECNOLOGIA S.A.S.

ESCALA : **GRAFICA**

FECHA : 08/04/2026

LOCALIZACIÓN

Sede Administrativa Gobernacion Del Meta

REVISIÓN:

N.A

Edgar Alexander Cruz Echeverry
Ingeniero electrónico - CPS
Apoyo a la supervisión

APROBACIÒN

N.A

Liliana Marcela Baquero Torres
Gerente de infraestructura y sistemas de información
Gobernación del Meta

Fecha

CONTENIDO:

1. DISTRIBUCIÓN DE ELEMENTOS Y EQUIPOS DETECCION DE INCENDIOS PISO FALSO

DISEÑO - CALCULO


Firma

Ariel Rivera Cifuentes
INGENIERO DE SISTEMAS
T.P. 70255-246231
Ingeniero Residente.

CODIGO: **07**

PLANO No. **02**

Extinción de Incendios Zona Blanca

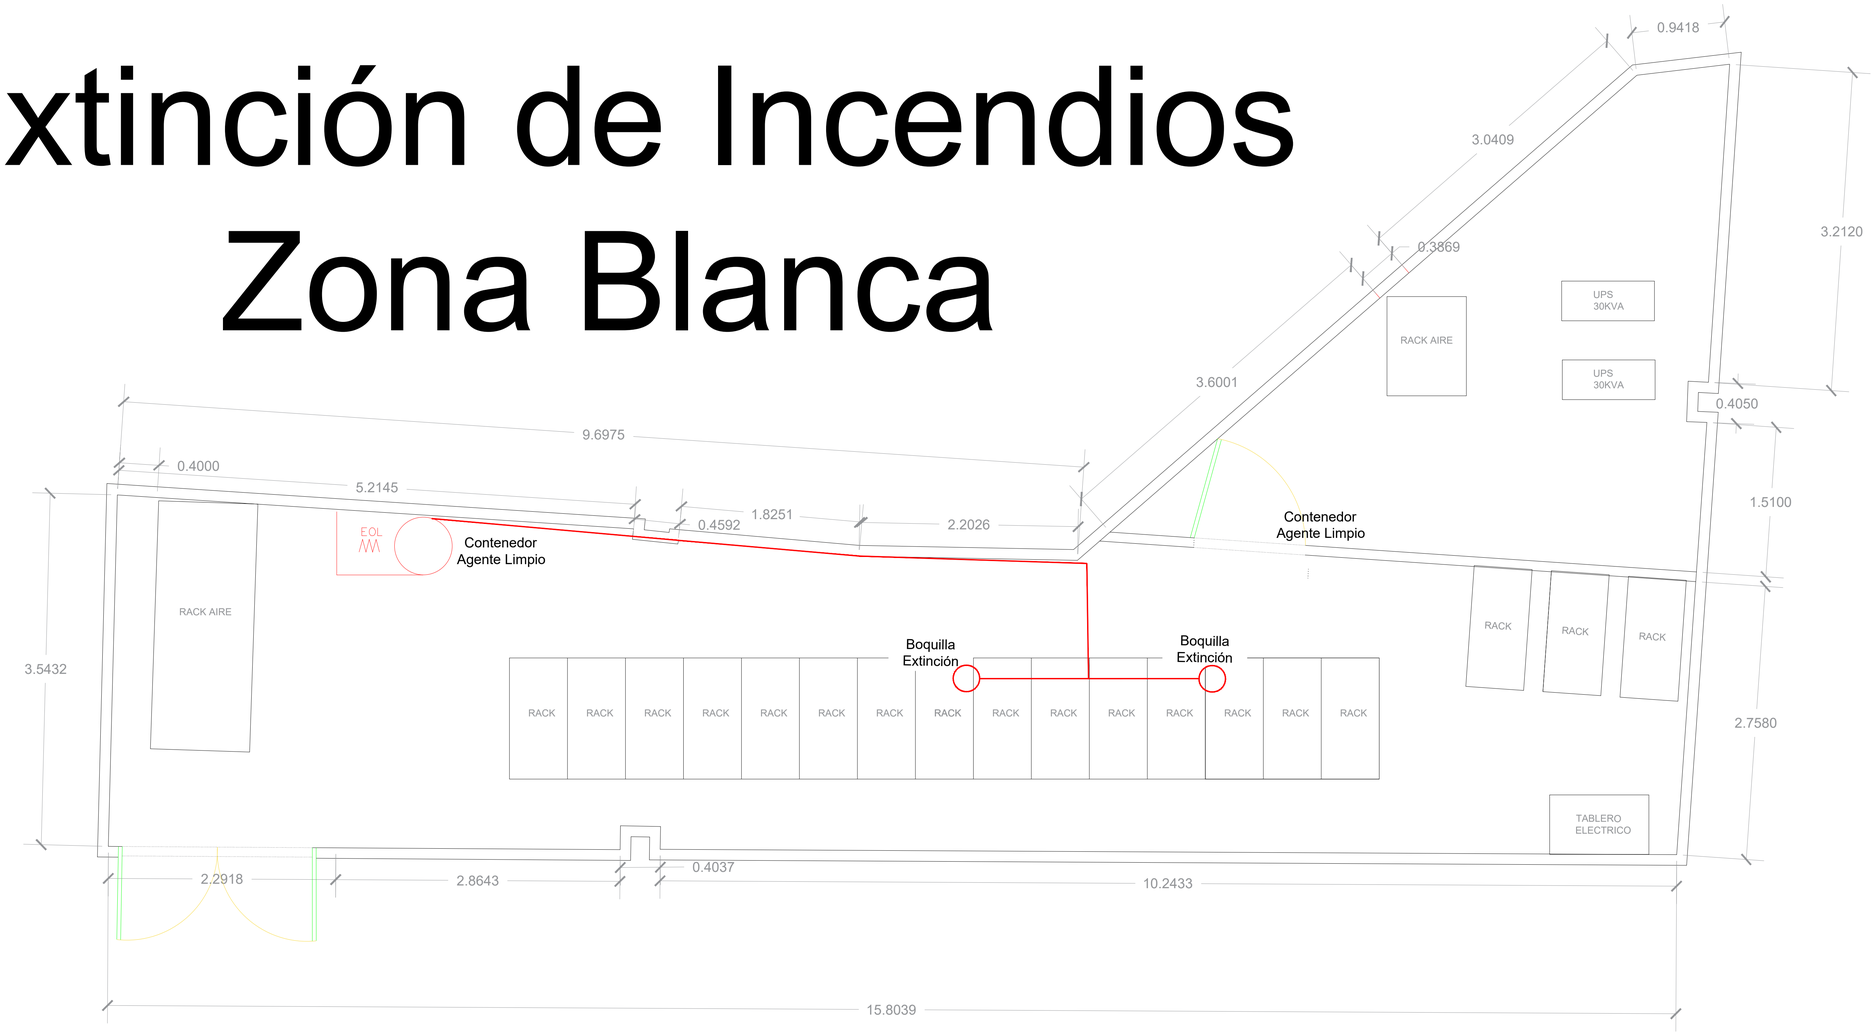

SIMBOLOGÍA

FACP	PANEL DE DETECCION DE FUEGO
ANNC	ANUNCIADOR DE ALARMA
	SENSOR DE HUMO FOTOELECTRICO
	HORN ESTROBO
	CAMPANA
EOL	RESISTENCIA DE FIN DE LINEA
MM	MODULO MONITOR
F	ESTACION MANUAL ALARMA
RM	MODULO DE RELEVO
DS	INTERRUPTOR DESCONEXION
CM	MODULO CONTROL DESCARGA
R	ESTACION MANUAL DESCARGA
AS	INTERRUPTOR ABORTO
PS	FUENTE DE PODER
	EXTINTOR PORTATIL

OBSERVACIONES

- TODO CAMBIO EN EL PLANO DEBE SER CONSULTADO CON LA EMPRESA ENCARGADA DE LOS ESTUDIOS Y DISEÑOS
- LAS MEDIDAS SON DADAS EN MILÍMETROS

REVISIONES

No.	FECHA	DESCRIPCION
1		
2		
3		
4		
5		
6		

CONVENCIONES

Nombre del proyecto y dirección:
CONTRATO 2433 DE 2025 “MODERNIZACIÓN DEL SISTEMA DE DETECCIÓN Y EXTINCIÓN DE INCENDIOS PARA EL DATACENTER DE LA SEDE ADMINISTRATIVA DE LA GOBERNACION DEL DEPARTAMENTO DEL META” / Carrera 33 # 38-45, Edificio Gobernación en la Plazoleta Los Libertadores

MEGAPROYECTOS DE TECNOLOGIA S.A.S.

ESCALA : **GRAFICA**

FECHA : 08/04/2026

LOCALIZACIÓN

Sede Administrativa Gobernacion Del Meta

REVISIÓN:

N.A — **Edgar Alexander Cruz Echeverry**
Ingeniero electrónico - CPS
Apoyo a la supervisión

APROBACIÒN

N.A — **Liliana Marcela Baquero Torres**
Gerente de infraestructura y sistemas de información
Gobernación del Meta

Fecha

CONTENIDO:

1. DISTRIBUCIÓN DE ELEMENTOS Y EQUIPOS EXTINCIONDE INCENDIOS ZONA BLANCA

DISEÑO - CALCULO

Firma

Ariel Rivera Cifuentes
INGENIERO DE SISTEMAS
T.P. 70255-246231
Ingeniero Residente.

CODIGO: **07**

PLANO No. **03**

Extinción de Incendios Piso Falso



MEGA PROYECTOS DE TECNOLOGIA

GOBERNACIÓN DEL META

SIMBOLOGÍA

FACP	PANEL DE DETECCION DE FUEGO
ANNC	ANUNCIADOR DE ALARMA
	SENSOR DE HUMO FOTOELECTRICO
	HORN ESTROBO
	CAMPANA
EOL	RESISTENCIA DE FIN DE LINEA
MM	MODULO MONITOR
F	ESTACION MANUAL ALARMA
RM	MODULO DE RELEVO
DS	INTERRUPTOR DESCONEXION
CM	MODULO CONTROL DESCARGA
R	ESTACION MANUAL DESCARGA
AS	INTERRUPTOR ABORTO
PS	FUENTE DE PODER
	EXTINTOR PORTATIL

OBSERVACIONES

- TODO CAMBIO EN EL PLANO DEBE SER CONSULTADO CON LA EMPRESA ENCARGADA DE LOS ESTUDIOS Y DISEÑOS
- LAS MEDIDAS SON DADAS EN MILÍMETROS

REVISIONES

No.	FECHA	DESCRIPCION
1		
2		
3		
4		
5		
6		

CONVENCIONES

Nombre del proyecto y dirección:
CONTRATO 2433 DE 2025 “MODERNIZACIÓN DEL SISTEMA DE DETECCIÓN Y EXTINCIÓN DE INCENDIOS PARA EL DATACENTER DE LA SEDE ADMINISTRATIVA DE LA GOBERNACION DEL DEPARTAMENTO DEL META” / Carrera 33 # 38-45, Edificio Gobernación en la Plazoleta Los Libertadores

MEGAPROYECTOS DE TECNOLOGIA S.A.S.

ESCALA : **GRAFICA**

FECHA : 08/04/2026

LOCALIZACIÓN

Sede Administrativa Gobernacion Del Meta

REVISIÓN:

N.A
Edgar Alexander Cruz Echeverry
Ingeniero electrónico - CPS
Apoyo a la supervisión

APROBACIÒN

N.A
Liliana Marcela Baquero Torres
Gerente de infraestructura y sistemas de información
Gobernación del Meta

Fecha

CONTENIDO:

1. DISTRIBUCIÓN DE ELEMENTOS Y EQUIPOS EXTINCION DE INCENDIOS PISO FALSO


DISEÑO - CALCULO

Firma

Ariel Rivera Cifuentes
INGENIERO DE SISTEMAS
T.P. 70255-246231
Ingeniero Residente.

CODIGO: **07**

PLANO No. **04**

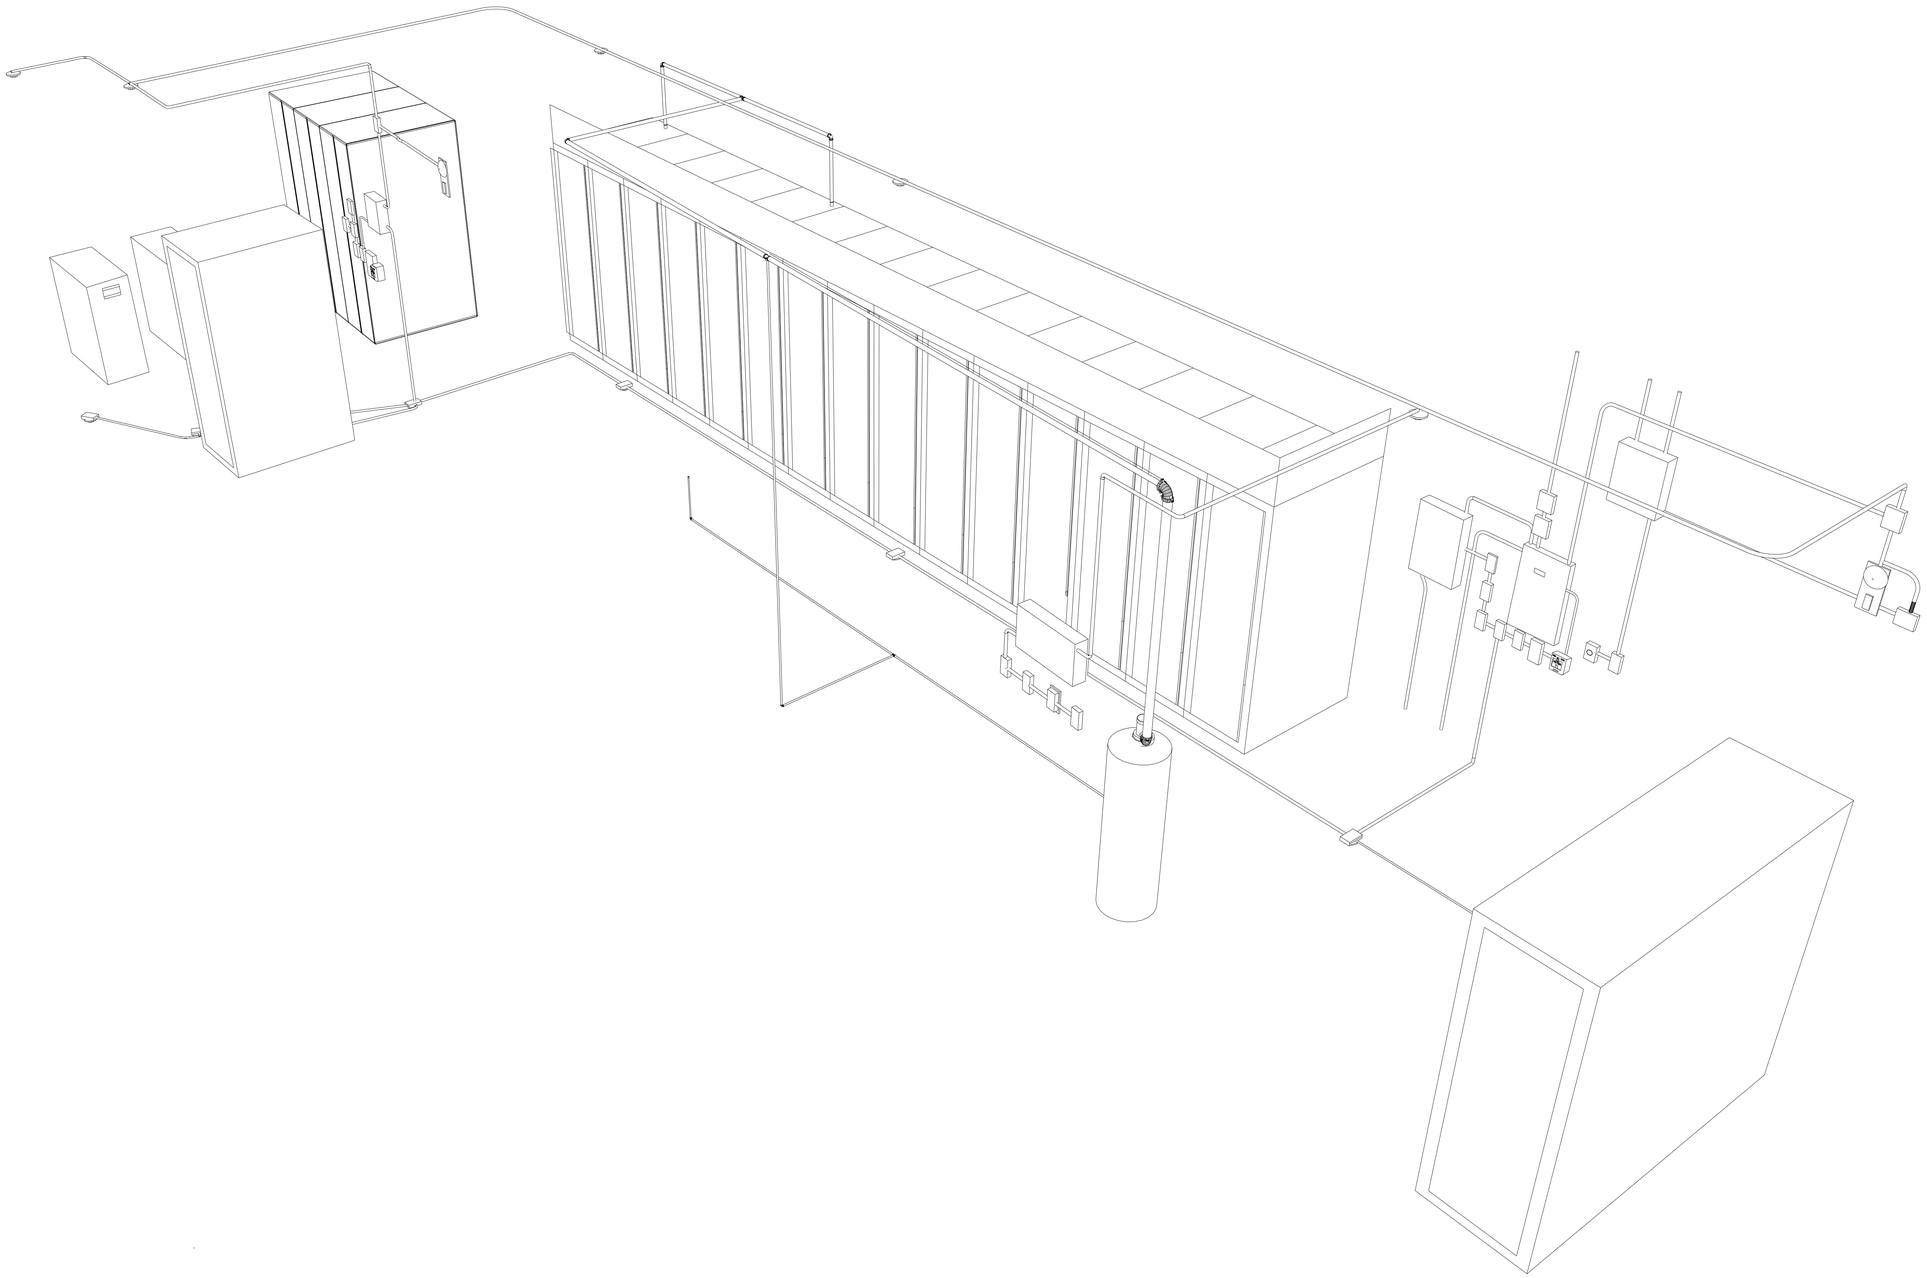

MEGA PROYECTOS DE TECNOLOGIA

GOBERNACIÓN DEL META

SIMBOLOGÍA

OBSERVACIONES

- TODO CAMBIO EN EL PLANO DEBE SER CONSULTADO CON LA EMPRESA ENCARGADA DE LOS ESTUDIOS Y DISEÑOS
- LAS MEDIDAS SON DADAS EN MILÍMETROS

REVISIONES

No.	FECHA	DESCRIPCION
1		
2		
3		
4		
5		
6		

CONVENCIONES

Nombre del proyecto y dirección:
CONTRATO 2433 DE 2025 “MODERNIZACIÓN DEL SISTEMA DE DETECCIÓN Y EXTINCIÓN DE INCENDIOS PARA EL DATACENTER DE LA SEDE ADMINISTRATIVA DE LA GOBERNACION DEL DEPARTAMENTO DEL META” / Carrera 33 # 38-45, Edificio Gobernación en la Plazoleta Los Libertadores

MEGAPROYECTOS DE TECNOLOGIA S.A.S.

ESCALA:: **GRAFICA**

FECHA : 08/04/2026

LOCALIZACIÓN
Sede Administrativa Gobernacion Del Meta

REVISIÓN:
N.A
Edgar Alexander Cruz Echeverry
Ingeniero electrónico - CPS
Apoyo a la supervisión



APROBACIÒN
N.A
Liliana Marcela Baquero Torres
Gerente de infraestructura y sistemas de información
Gobernación del Meta
Fecha




CONTENIDO:
1. ISOMETRICO

DISEÑO - CALCULO
Firma
Ariel Rivera Cifuentes
INGENIERO DE SISTEMAS
T.P. 70255-246231
Ingeniero Residente.

CODIGO: **07**


PLANO No. **05**

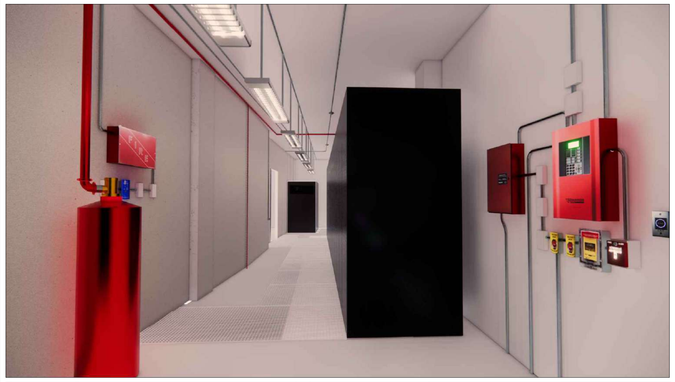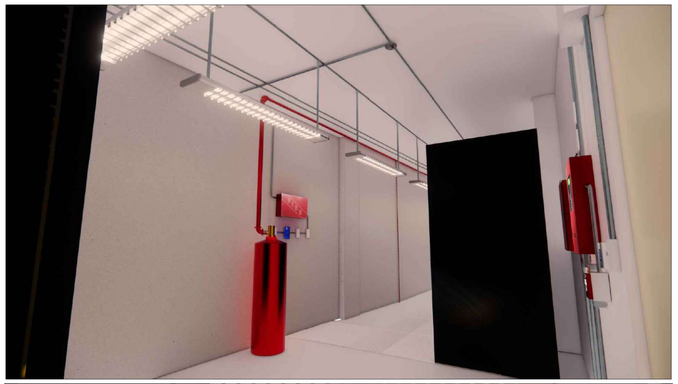

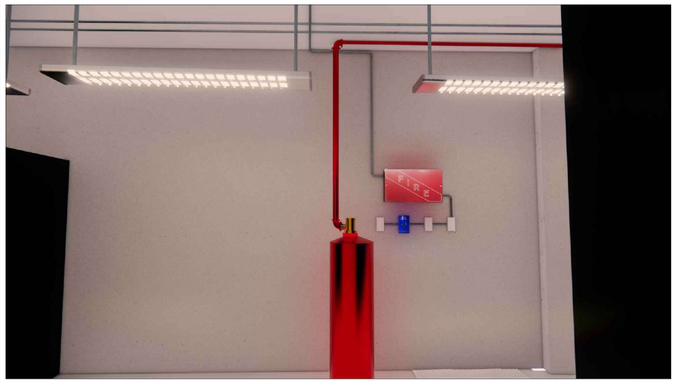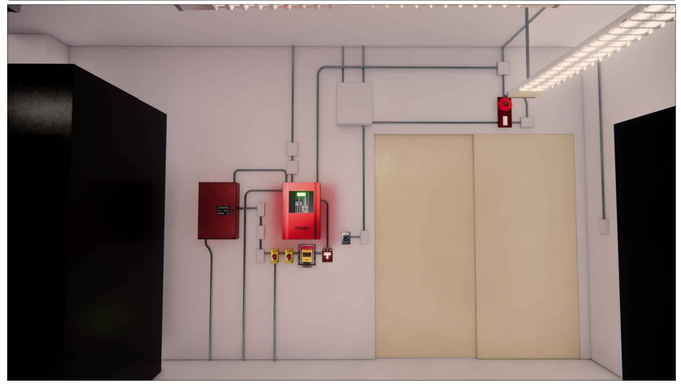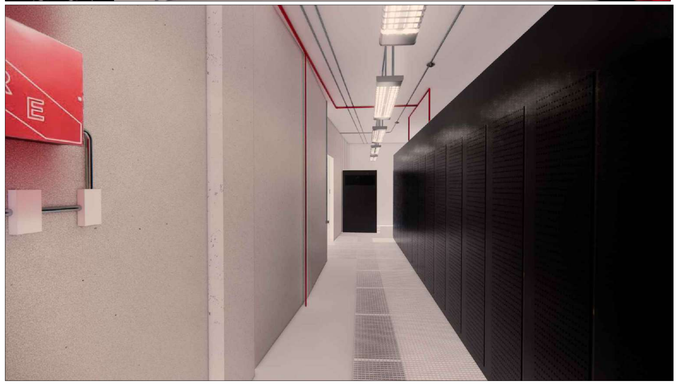



MEGA PROYECTOS DE TECNOLOGIA

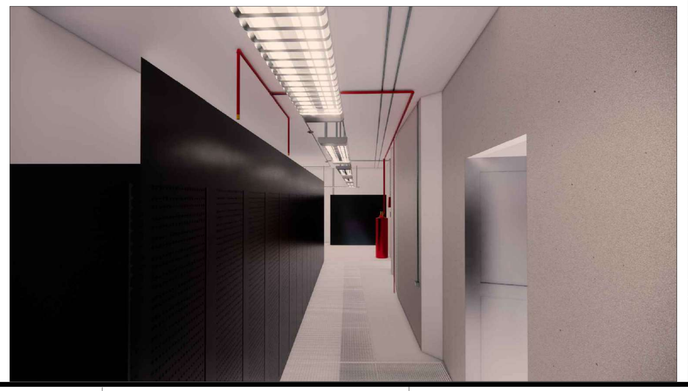GOBERNACIÓN DEL META

SIMBOLOGÍA

OBSERVACIONES

- TODO CAMBIO EN EL PLANO DEBE SER CONSULTADO CON LA EMPRESA ENCARGADA DE LOS ESTUDIOS Y DISEÑOS
- LAS MEDIDAS SON DADAS EN MILÍMETROS

REVISIONES

No.	FECHA	DESCRIPCION
1		
2		
3		
4		
5		
6		

CONVENCIONES

Nombre del proyecto y dirección:
CONTRATO 2433 DE 2025 “MODERNIZACIÓN DEL SISTEMA DE DETECCIÓN Y EXTINCIÓN DE INCENDIOS PARA EL DATACENTER DE LA SEDE ADMINISTRATIVA DE LA GOBERNACION DEL DEPARTAMENTO DEL META” / Carrera 33 # 38-45, Edificio Gobernación en la Plazoleta Los Libertadores

MEGAPROYECTOS DE TECNOLOGIA S.A.S.

ESCALA : **GRAFICA**

FECHA : 08/04/2026

LOCALIZACIÓN
Sede Administrativa Gobernacion Del Meta

REVISIÓN:
N.A
Edgar Alexander Cruz Echeverry
Ingeniero electrónico - CPS
Apoyo a la supervisión

APROBACIÒN
N.A
Liliana Marcela Baquero Torres
Gerente de infraestructura y sistemas de información
Gobernación del Meta
Fecha

CONTENIDO:
1. RENDERS

DISEÑO - CALCULO
Firma
Ariel Rivera Cifuentes
INGENIERO DE SISTEMAS
T.P. 70255-246231
Ingeniero Residente.

CODIGO: **07**

PLANO No. **06**