

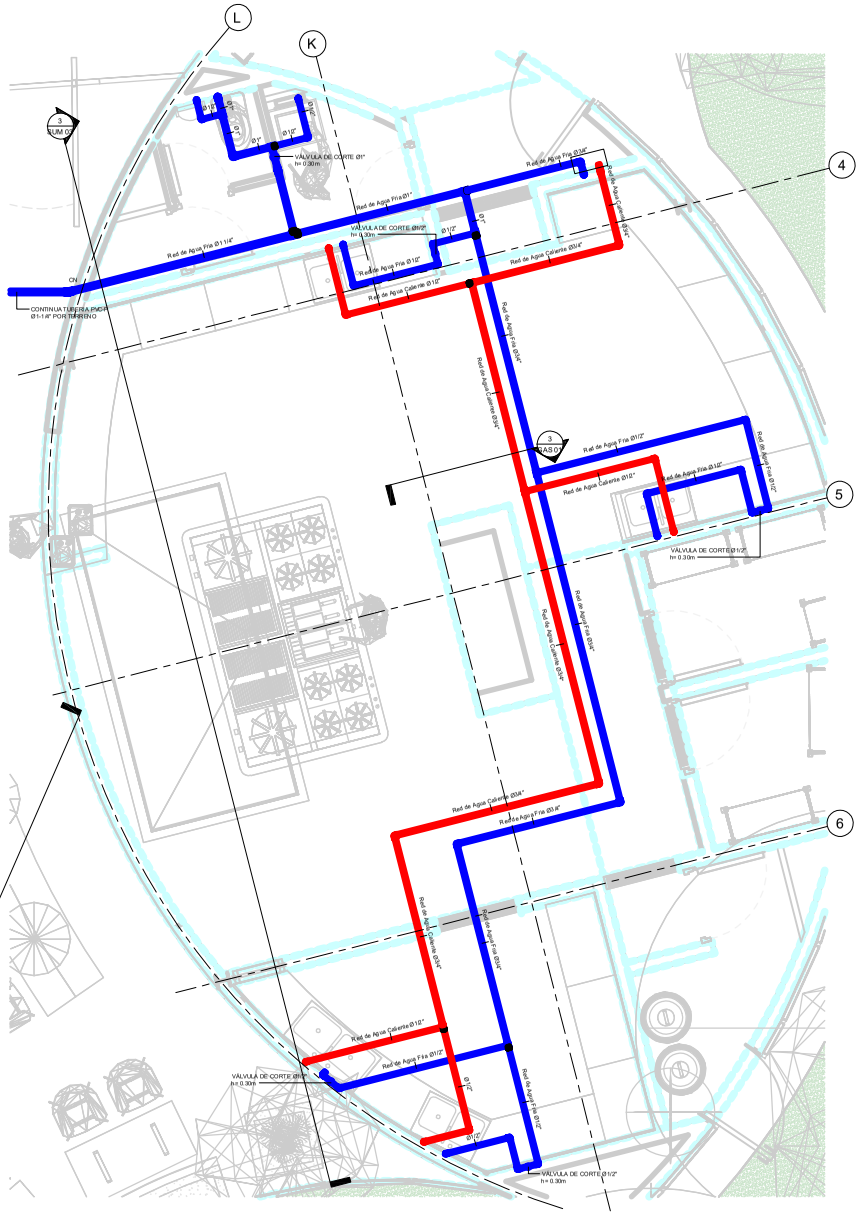



1 RED DE SUMINISTRO - ZONA COCINA
1 : 25

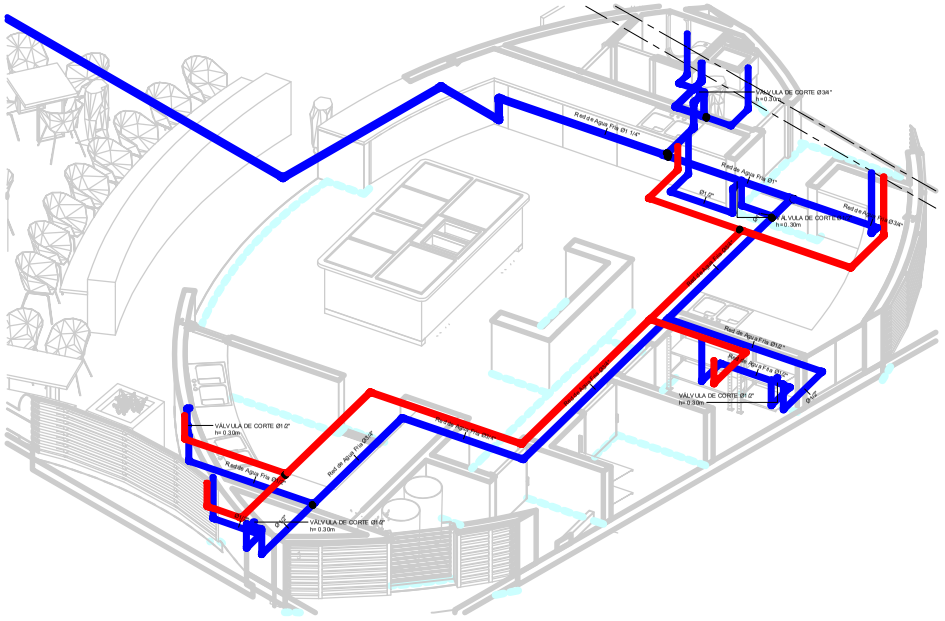

2 RED DE SUMINISTRO - ISOMETRICO
ZONA COCINA

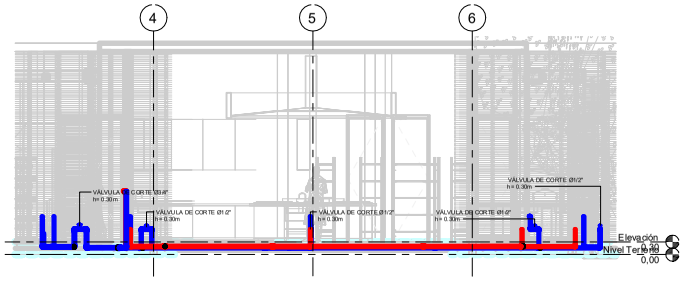

3 SECCIÓN D
1 : 50

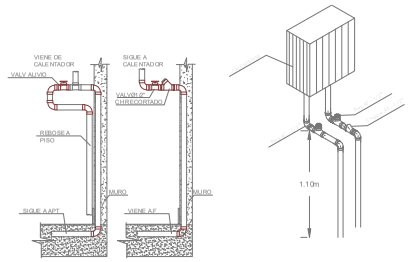

4 Detalle Conexión Calentador
1 : 20

- RED AGUA FRIA POTABLE
- RED AGUA CALIENTE POTABLE
- CTO. BOMBAS TUBERIA ACERO INOX
- RED AGUAS RESIDUALES
- RED REVENTILACIÓN
- RED AGUAS LLUVIAS
- COLUMNA - PTO. HIDRAULICO
- CODO 90°
- TEE
- TAPON
- REGISTRO
- LLAVE MANGUERA
- CAJILLA DE MEDIDOR
- PUNTO SANITARIO - BAJANTE
- YEE
- TEE
- SIFÓN DE PISO
- REDUCCIÓN
- TAPON DE INSPECCIÓN
- C.I. CAJA DE INSPECCIÓN

CONTRATO
JB-B-CTO-1057-2020

SERVICIO DE CONSULTORÍA PARA REALIZAR ESUDIOS Y DISEÑOS ARQUITECTÓNICOS, GEOTÉCNICOS, ELÉCTRICOS, HIDRÁULICOS Y ESTRUCTURALES PARA LA (S) NUEVA(S) EDIFICACIÓN(ES) DEL JARDÍN BOTÁNICO JOSE CELESTINO MUTIS, INCLUYENDO EL TRÁMITE Y OBTENCIÓN DE LA RESPECTIVA LICENCIA DE CONTRUCCIÓN Y LOS PERMISOS REQUERIDOS

UBICACION
AVENIDA CALLE 63 # 68 - 95
BOGOTÁ D.C - COLOMBIA

DIRECCIÓN
AVENIDA CALLE 63 # 68 - 95
BOGOTÁ D.C - COLOMBIA

PROYECTO
JARDÍN BOTÁNICO DE BOGOTÁ JOSE CELESTINO MUTIS -

CONSTRUCTOR
CONSORCIO LM-04 NIT 901.676.194-3

ING. JOSE DIDIER AYALA
MAT. PROF. : 252202-82426 CND

INTERVENTORIA
JVM INGENIERIAS.A.S BIC NIT 901.469.956-3

ARQ. FABIAN RADA

CONTIENE
AS BUILT
ZONA COCINA

VERSIÓN	DETALLES
10/02/22	DISEÑO FINAL

RUTA

FECHA	ESCALA
DICIEMBRE DE 2023	Como se indica

PLANO N°	DE
SUM 03	01

RED DE EXTINTORES EDIFICIO CAF