

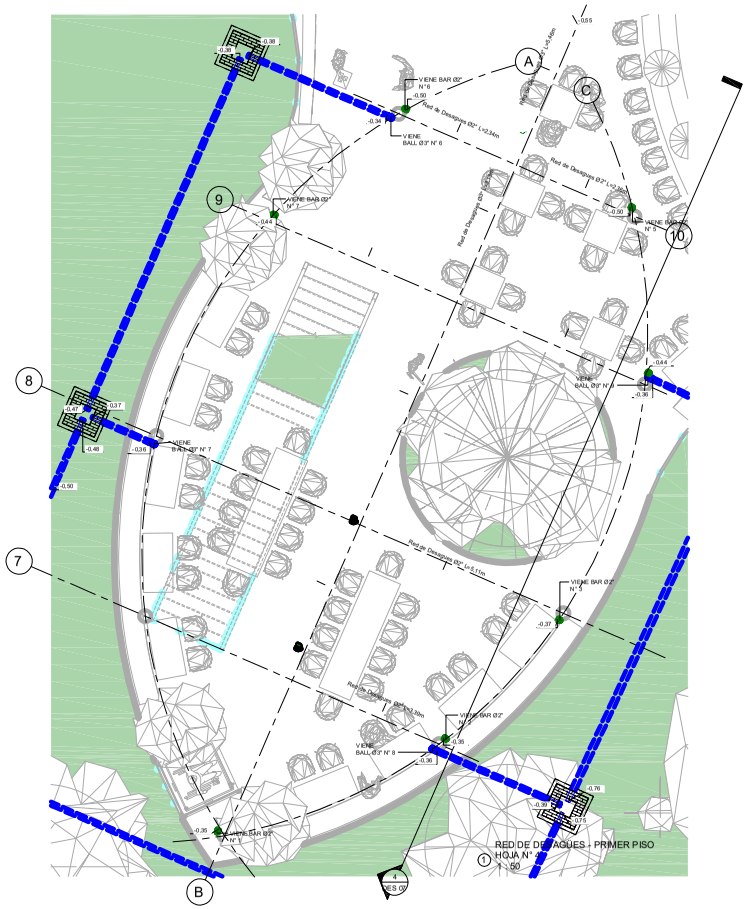


RED DE DESAGÜES - PRIMER PISO
HOJA N° 4
① 1 : 50

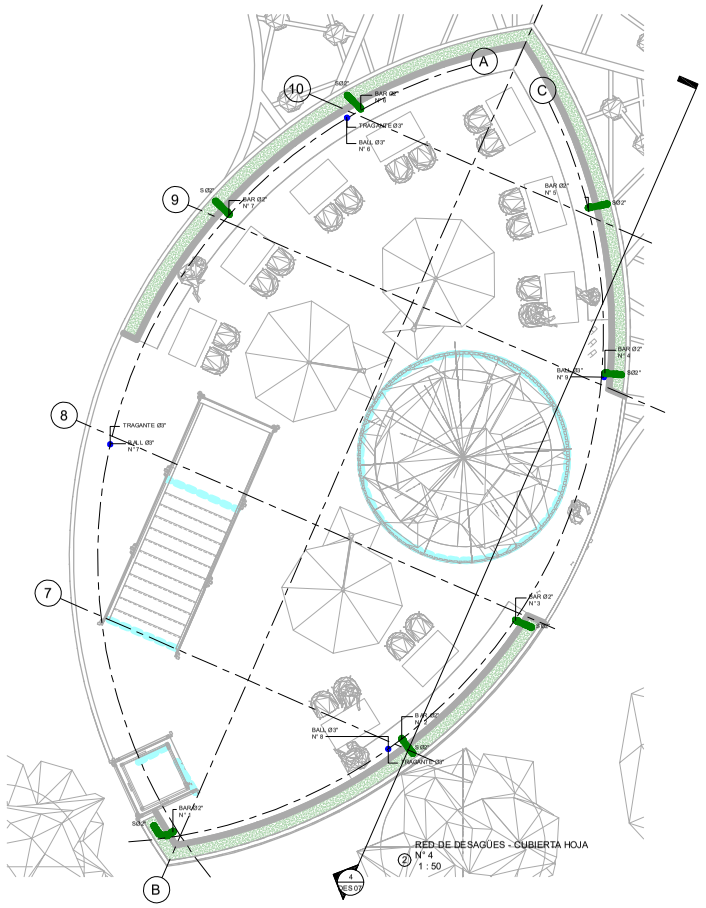


RED DE DESAGÜES - CUBIERTA HOJA
N° 4
② 1 : 50

RED AGUA FRIA POTABLE
RED AGUA CALIENTE POTABLE
CTO. BOMBAS TUBERIA ACERO INOX
RED AGUAS RESIDUALES
RED REVENTILACIÓN
RED AGUAS LLUVIAS
COLUMNA - PTO. HIDRAULICO
CODO 90°
TEE
TAPON
REGISTRO
LLAVE MANGUERA
CAJILLA DE MEDIDOR
PUNTO SANITARIO - BAJANTE
YEE
TEE
SIFÓN DE PISO
REDUCCIÓN
TAPON DE INSPECCIÓN
C.I.
CAJA DE INSPECCIÓN

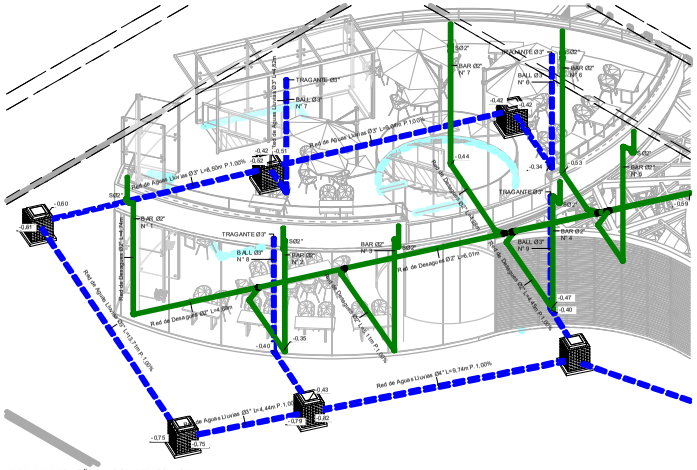

RED DE DESAGÜES - ISOMETRICO HOJA
③ N° 4

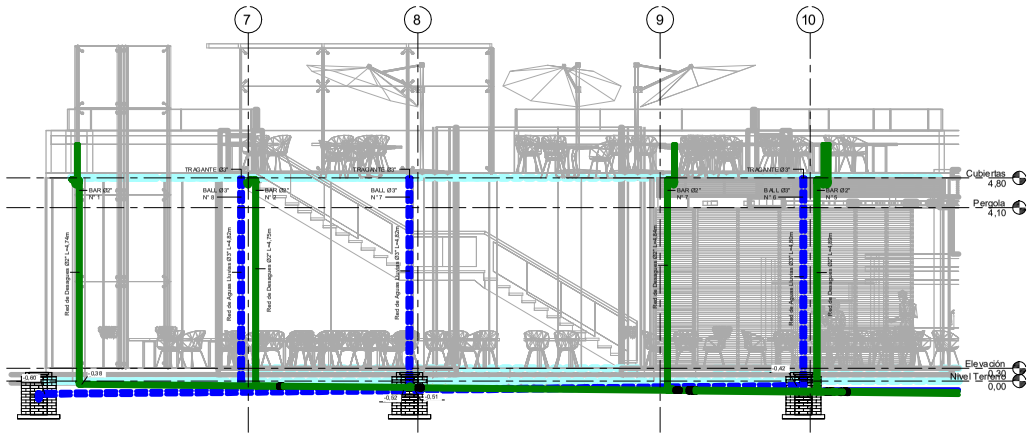

④ SECCIÓN A - HOJA N° 4
1 : 50

CONTRATO
JB-B-CTO-1057-2020

SERVICIO DE CONSULTORÍA PARA REALIZAR ESUDIOS Y DISEÑOS ARQUITECTÓNICOS, GEOTÉCNICOS, ELÉCTRICOS, HIDRAÚLICOS Y ESTRUCTURALES PARA LA (S) NUEVA(S) EDIFICACIÓN(ES) DEL JARDÍN BOTÁNICO JOSE CELESTINO MUTIS, INCLUYENDO EL TRAMITE Y OBTENCIÓN DE LA RESPECTIVA LICENCIA DE CONTRUCCIÓN Y LOS PERMISOS REQUERIDOS

UBICACION
AVENIDA CALLE 63 # 68 - 95
BOGOTÁ D.C - COLOMBIA

DIRECCIÓN
AVENIDA CALLE 63 # 68 - 95
BOGOTÁ D.C - COLOMBIA

PROYECTO
JARDÍN BOTÁNICO DE BOGOTÁ JOSE CELESTINO MUTIS - EDIFICIO CONTROL

CONSTRUCTOR
CONSORCIO LM-04 NIT 901.616.194-3

ING. JOSE DIDIER AYALA
MAT. PROF. : 25202-82426 CND

INTERVENTORIA
JVM INGENIERIAS A.S.E.S. NIT 901.469.956-3

ARQ. FABIAN RADA

CONTIENE
AS BUILT
HOJA N° 4

VERSIÓN	DETALLES
10/02/22	DISEÑO INICIAL

RUTA

FECHA	ESCALA
DICIEMBRE DE 2023	Como se indica

PLANO N°	DE
DES 07	01

RED DE DESAGÜES EXTERIORES EDIFICIO CAF