
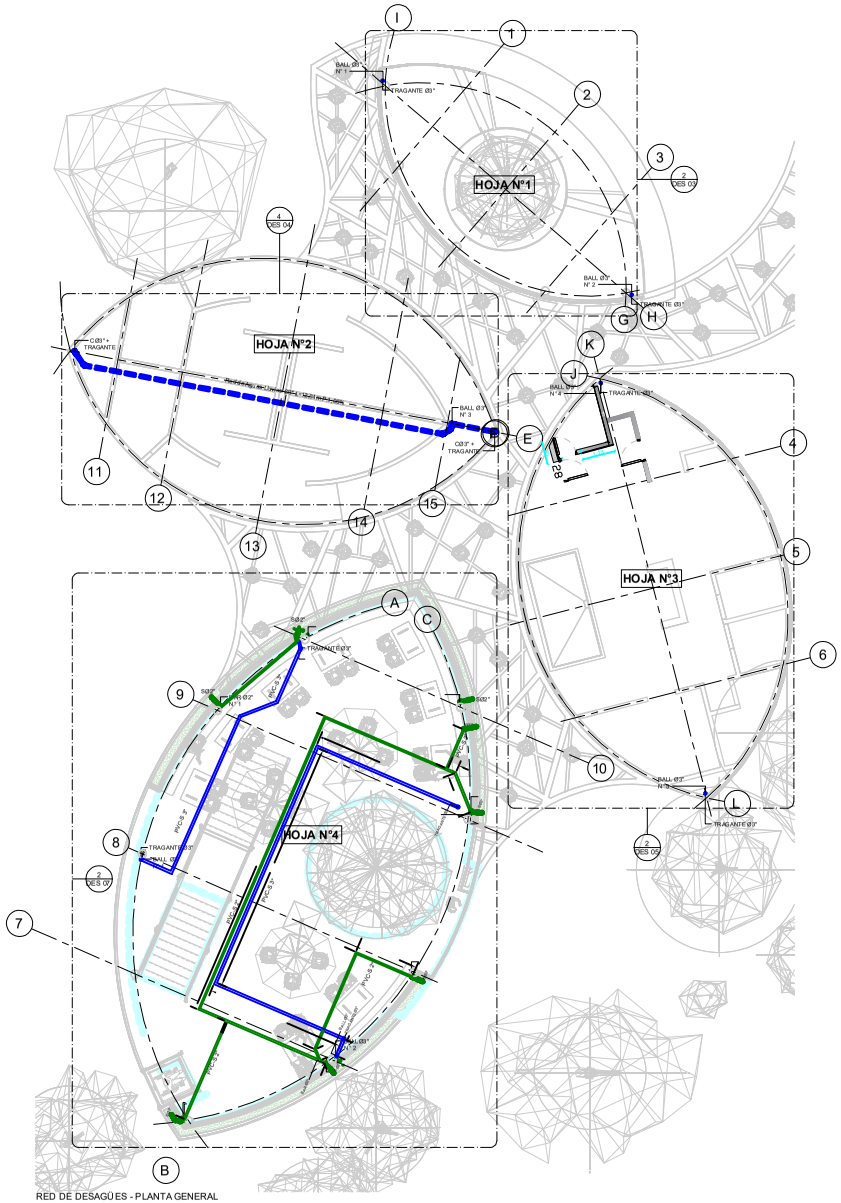


RED DE DESAGÜES - PLANTA GENERAL CUBIERTAS
1 : 75

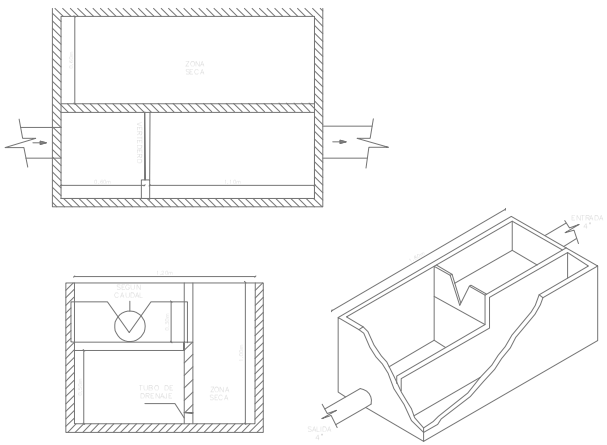

3 Detalle Caja de Aforo
1 : 15

RED AGUA FRIA POTABLE
RED AGUA CALIENTE POTABLE
CTO. BOMBAS TUBERIA ACERO INOX
RED AGUAS RESIDUALES
RED REVENTILACIÓN
RED AGUAS LLUVIAS
COLUMNA - PTO. HIDRAULICO
CODO 90°
TEE
TAPON
REGISTRO
LLAVE MANGUERA
CAJILLA DE MEDIDOR
PUNTO SANITARIO - BAJANTE
YEE
TEE
SIFÓN DE PISO
REDUCCIÓN
TAPON DE INSPECCIÓN
C.I.
CAJA DE INSPECCIÓN

CONTRATO
JBB-CTO-1057-2020

SERVICIO DE CONSULTORÍA PARA REALIZAR ESUDIOS Y DISEÑOS ARQUITECTÓNICOS, GEOTÉCNICOS, ELÉCTRICOS, HIDRÁULICOS Y ESTRUCTURALES PARA LA (S) NUEVA(S) EDIFICACIÓN(ES) DEL JARDÍN BOTÁNICO JOSE CELESTINO MUTIS, INCLUYENDO EL TRAMITE Y OBTENCIÓN DE LA RESPECTIVA LICENCIA DE CONTRUCCIÓN Y LOS PERMISOS REQUERIDOS

UBICACION
AVENIDA CALLE 63 # 68 - 95
BOGOTÁ D.C - COLOMBIA

DIRECCION
AVENIDA CALLE 63 # 68 - 95
BOGOTÁ D.C - COLOMBIA

PROYECTO
JARDÍN BOTÁNICO DE BOGOTÁ JOSE CELESTINO MUTIS - EDIFICIO CONTROL INTERNO

CONSTRUCTOR
CONSORCIO LM-04 NIT 901.616.194-3

ING. JOSE DIDIER AYALA
MAT. PROF. : 252202-82426 CND

INTERVENTORIA
JVM INGENIERIAS AS BIC NIT 901.469.956-3

ARQ FABIAN RADA

CONTIENE
AS BUILT
PLANTA GENERAL CUBIERTAS

VERSIÓN	DETALLES
15/02/22	DISEÑO INICIAL

RUTA

FECHA	ESCALA
DICIEMBRE DE 2023	Como se indica

PLANO N°	DE
DES 02	01

RED DE EXTINTORES EDIFICIO CAF