

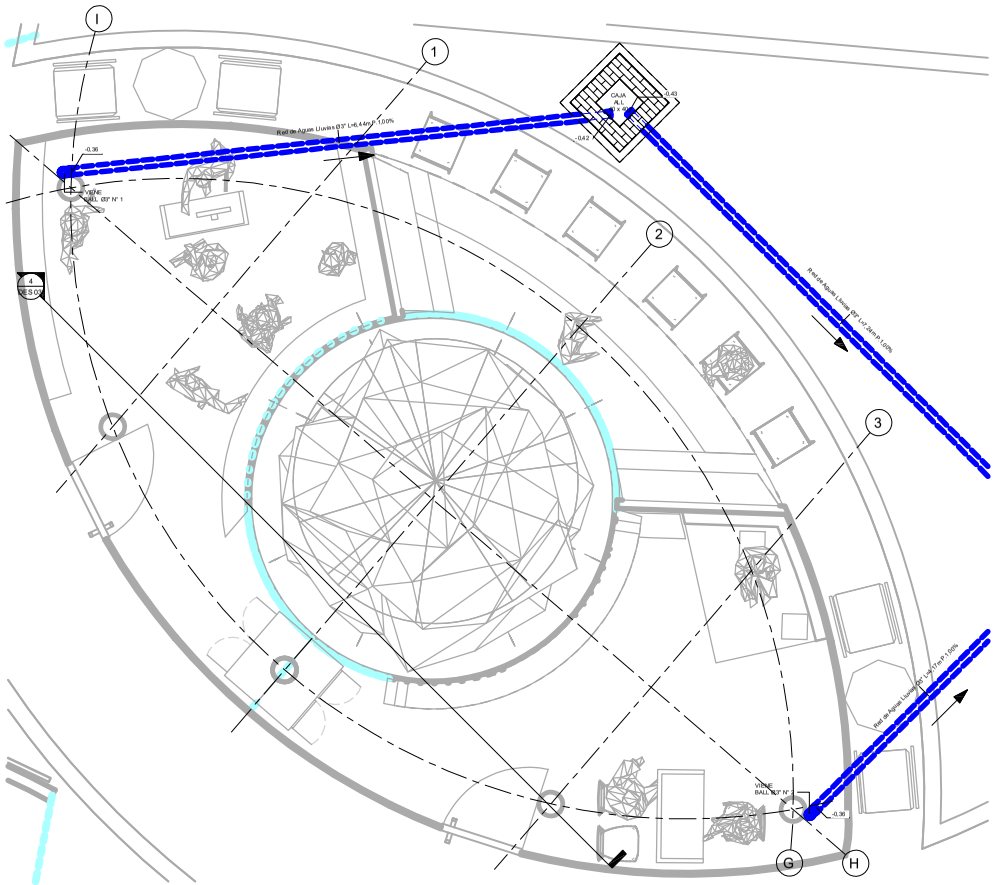



① RED DE DESAGÜES - PRIMER PISO HOJA N° 1
1 : 25

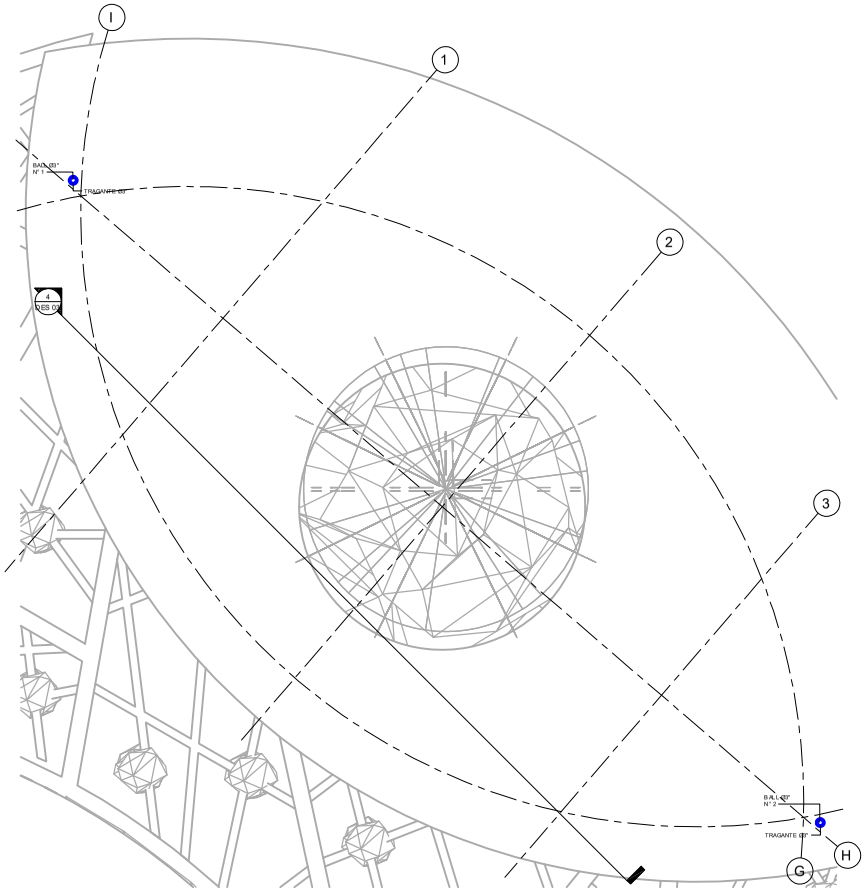

② RED DE DESAGÜES - CUBIERTA HOJA N° 1
1 : 25

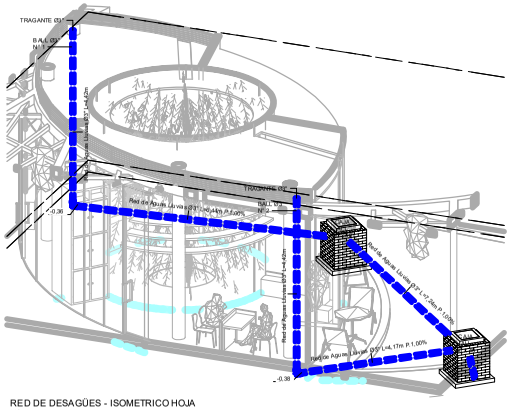

③ RED DE DESAGÜES - ISOMETRICO HOJA N° 1

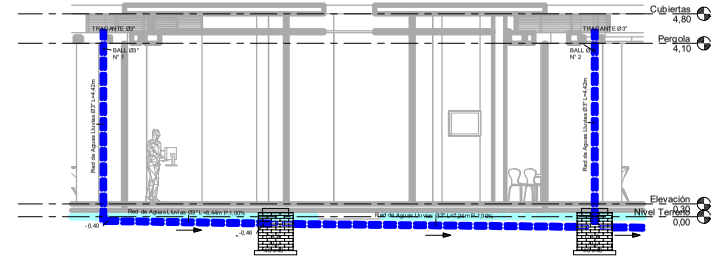

④ SECCIÓN A - HOJA N° 1
1 : 50

- RED AGUA FRIA POTABLE
- RED AGUA CALIENTE POTABLE
- CTO . BOMBAS TUBERIA ACERO INOX
- RED AGUAS RESIDUALES
- RED REVENTILACIÓN
- RED AGUAS LLUVIAS
- COLUMNA - PTO. HIDRAULICO
- CODO 90°
- TEE
- TAPON
- REGISTRO
- LLAVE MANGUERA
- CAJILLA DE MEDIDOR
- PUNTO SANITARIO - BAJANTE
- YEE
- TEE
- SIFÓN DE PISO
- REDUCCIÓN
- TAPON DE INSPECCIÓN
- C.I. CAJA DE INSPECCIÓN

CONTRATO
JBB-CTO-1057-2020

SERVICIO DE CONSULTORÍA PARA REALIZAR ESUDIOS Y DISEÑOS ARQUITECTÓNICOS. GEOTÉCNICOS. ELÉCTRICOS. HIDRAÚLICOS Y ESTRUCTURALES PARA LA (S) NUEVA(S) EDIFICACIÓN(ES) DEL JARDÍN BOTÁNICO JOSE CELESTINO MUTIS. INCLUYENDO EL TRAMITE Y OBTENCIÓN DE LA RESPECTIVA LICENCIA DE CONTRUCCIÓN Y LOS PERMISOS REQUERIDOS

UBICACION
AVENIDA CALLE 63 # 68 - 95
BOGOTÁ D.C - COLOMBIA

DIRECCION
AVENIDA CALLE 63 # 68 - 95
BOGOTÁ D.C - COLOMBIA

PROYECTO
JARDÍN BOTÁNICO DE BOGOTÁ JOSE CELESTINO MUTIS .

CONSTRUCTOR
CONSORCIO LM-04 NIT 901.676.194-3

ING. JOSE DIDIER AYALA
MAT. PROF. : 25202-82426 CND

INTERVENTORIA
JVM INGENIERIA S.A.S BIC N.I.T 901.469.956-3

ARQ FABIAN RADA

CONTIENE
AS BUILT
HOJA N° 1

VERSIÓN	DETALLES
10/08/2022	DISEÑO INICIAL

RUTA

FECHA	ESCALA
DICIEMBRE DE 2023	Como se indica

PLANO N°	DE
DES 03	01

RED DE ESTRUCTURES EDIFICIO CAF