




1 RED DE DESAGÜES - PRIMER PISO
HOJA N° 2
1 : 25

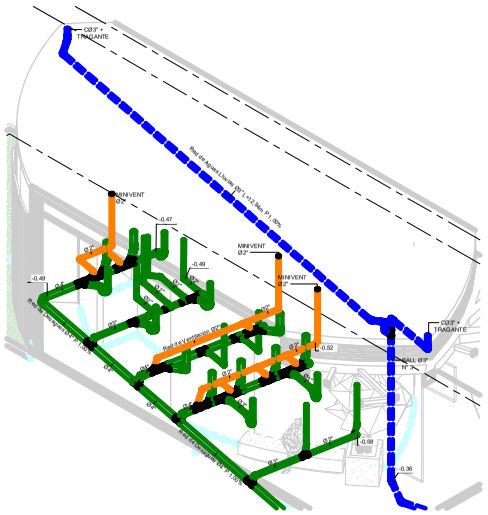


2 RED DE DESAGÜES - ISOMETRICO HOJA N° 2

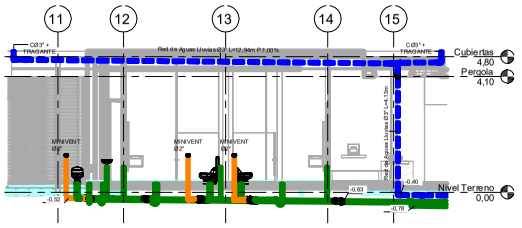

5 SECCIÓN A - HOJA N° 2
1 : 75

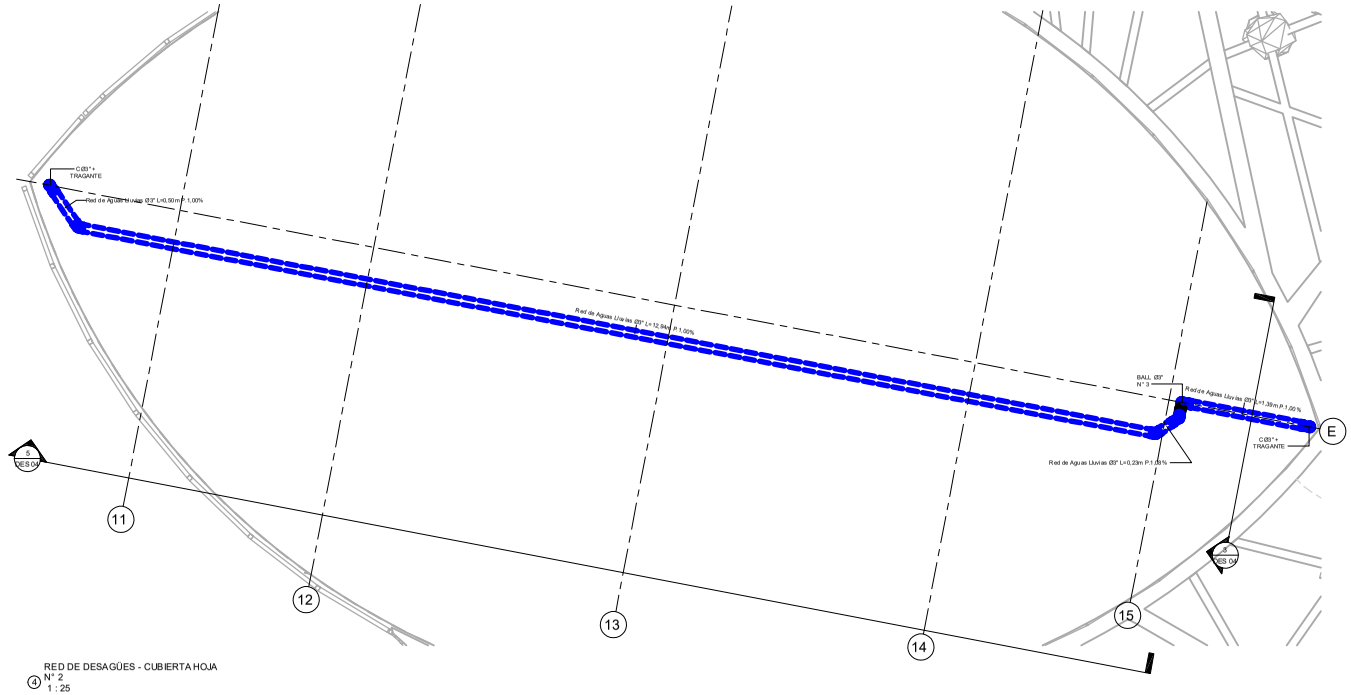

4 RED DE DESAGÜES - CUBIERTA HOJA N° 2
1 : 25

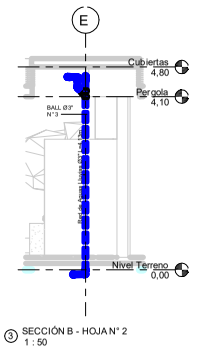

3 SECCIÓN B - HOJA N° 2
1 : 50

- RED AGUA FRIA POTABLE
- RED AGUA CALIENTE POTABLE
- CTO. BOMBAS TUBERIA ACERO INOX
- RED AGUAS RESIDUALES
- RED REVENTILACIÓN
- RED AGUAS LLUVIAS
- COLUMNA - PTO. HIDRAULICO
- CODO 90°
- TEE
- TAPON
- REGISTRO
- LLAVE MANGUERA
- CAJILLA DE MEDIDOR
- PUNTO SANITARIO - BAJANTE
- YEE
- TEE
- SIFÓN DE PISO
- REDUCCIÓN
- TAPON DE INSPECCIÓN
- C.I. CAJA DE INSPECCIÓN

CONTRATO
JB-B-CTO-1057-2020

SERVICIO DE CONSULTORÍA PARA REALIZAR ESUDIOS Y DISEÑOS ARQUITECTÓNICOS, GEOTÉCNICOS, ELÉCTRICOS, HIDRÁULICOS Y ESTRUCTURALES PARA LA (S) NUEVA(S) EDIFICACIÓN(ES) DEL JARDÍN BOTÁNICO JOSE CELESTINO MUTIS, INCLUYENDO EL TRAMITE Y OBTENCIÓN DE LA RESPECTIVA LICENCIA DE CONTRUCCIÓN Y LOS PERMISOS REQUERIDOS

UBICACION
AVENIDA CALLE 63 # 68 - 95
BOGOTÁ D.C - COLOMBIA

DIRECCION
AVENIDA CALLE 63 # 68 - 95
BOGOTÁ D.C - COLOMBIA

PROYECTO
JARDÍN BOTÁNICO DE BOGOTÁ JOSE CELESTINO MUTIS .

CONSTRUCTOR
CONSORCIO LIM-04 NIT 901.616.184-3

ING. JOSE DIDIER AYALA
MAT. PROF. : 252202-82426 CND

INTERVENTORIA
JVM INGENIERIA S.A.S BIC NIT 901.469.956-3

ARQ FABIAN RADA

CONTIENE
AS BUILT
HOJA N° 2

VERSIÓN	DETALLES
10/08/2022	DISEÑO INICIAL

RUTA

FECHA	ESCALA
DICIEMBRE DE 2023	Como se indica

PLANO N°	DE
DES 04	01

RED DE ESTRUCTURAS EDIFICIO CAD